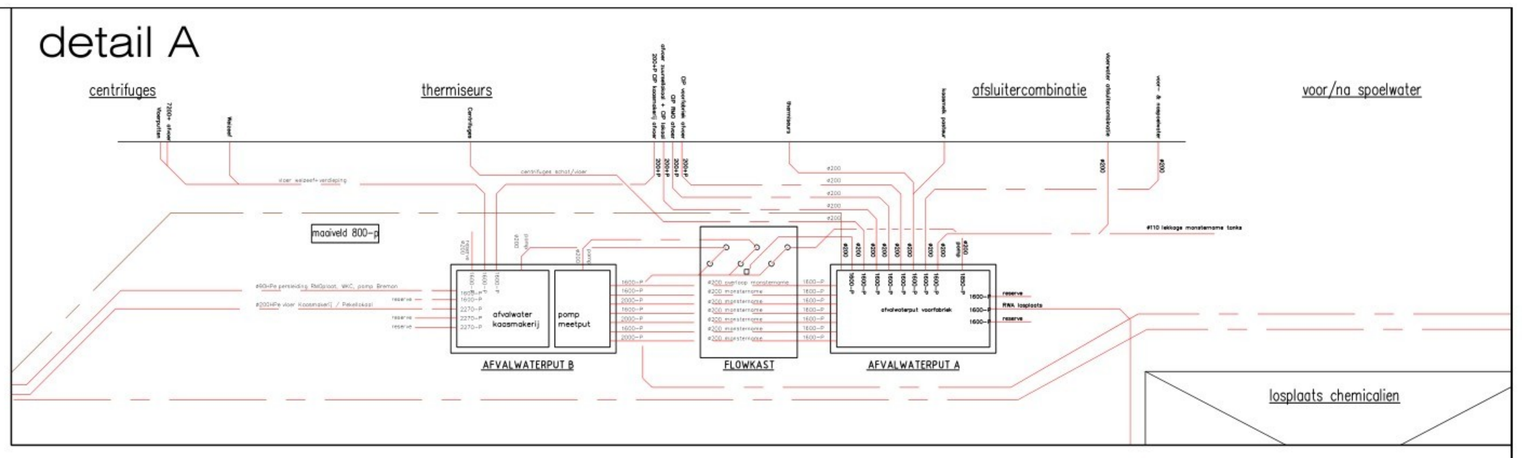

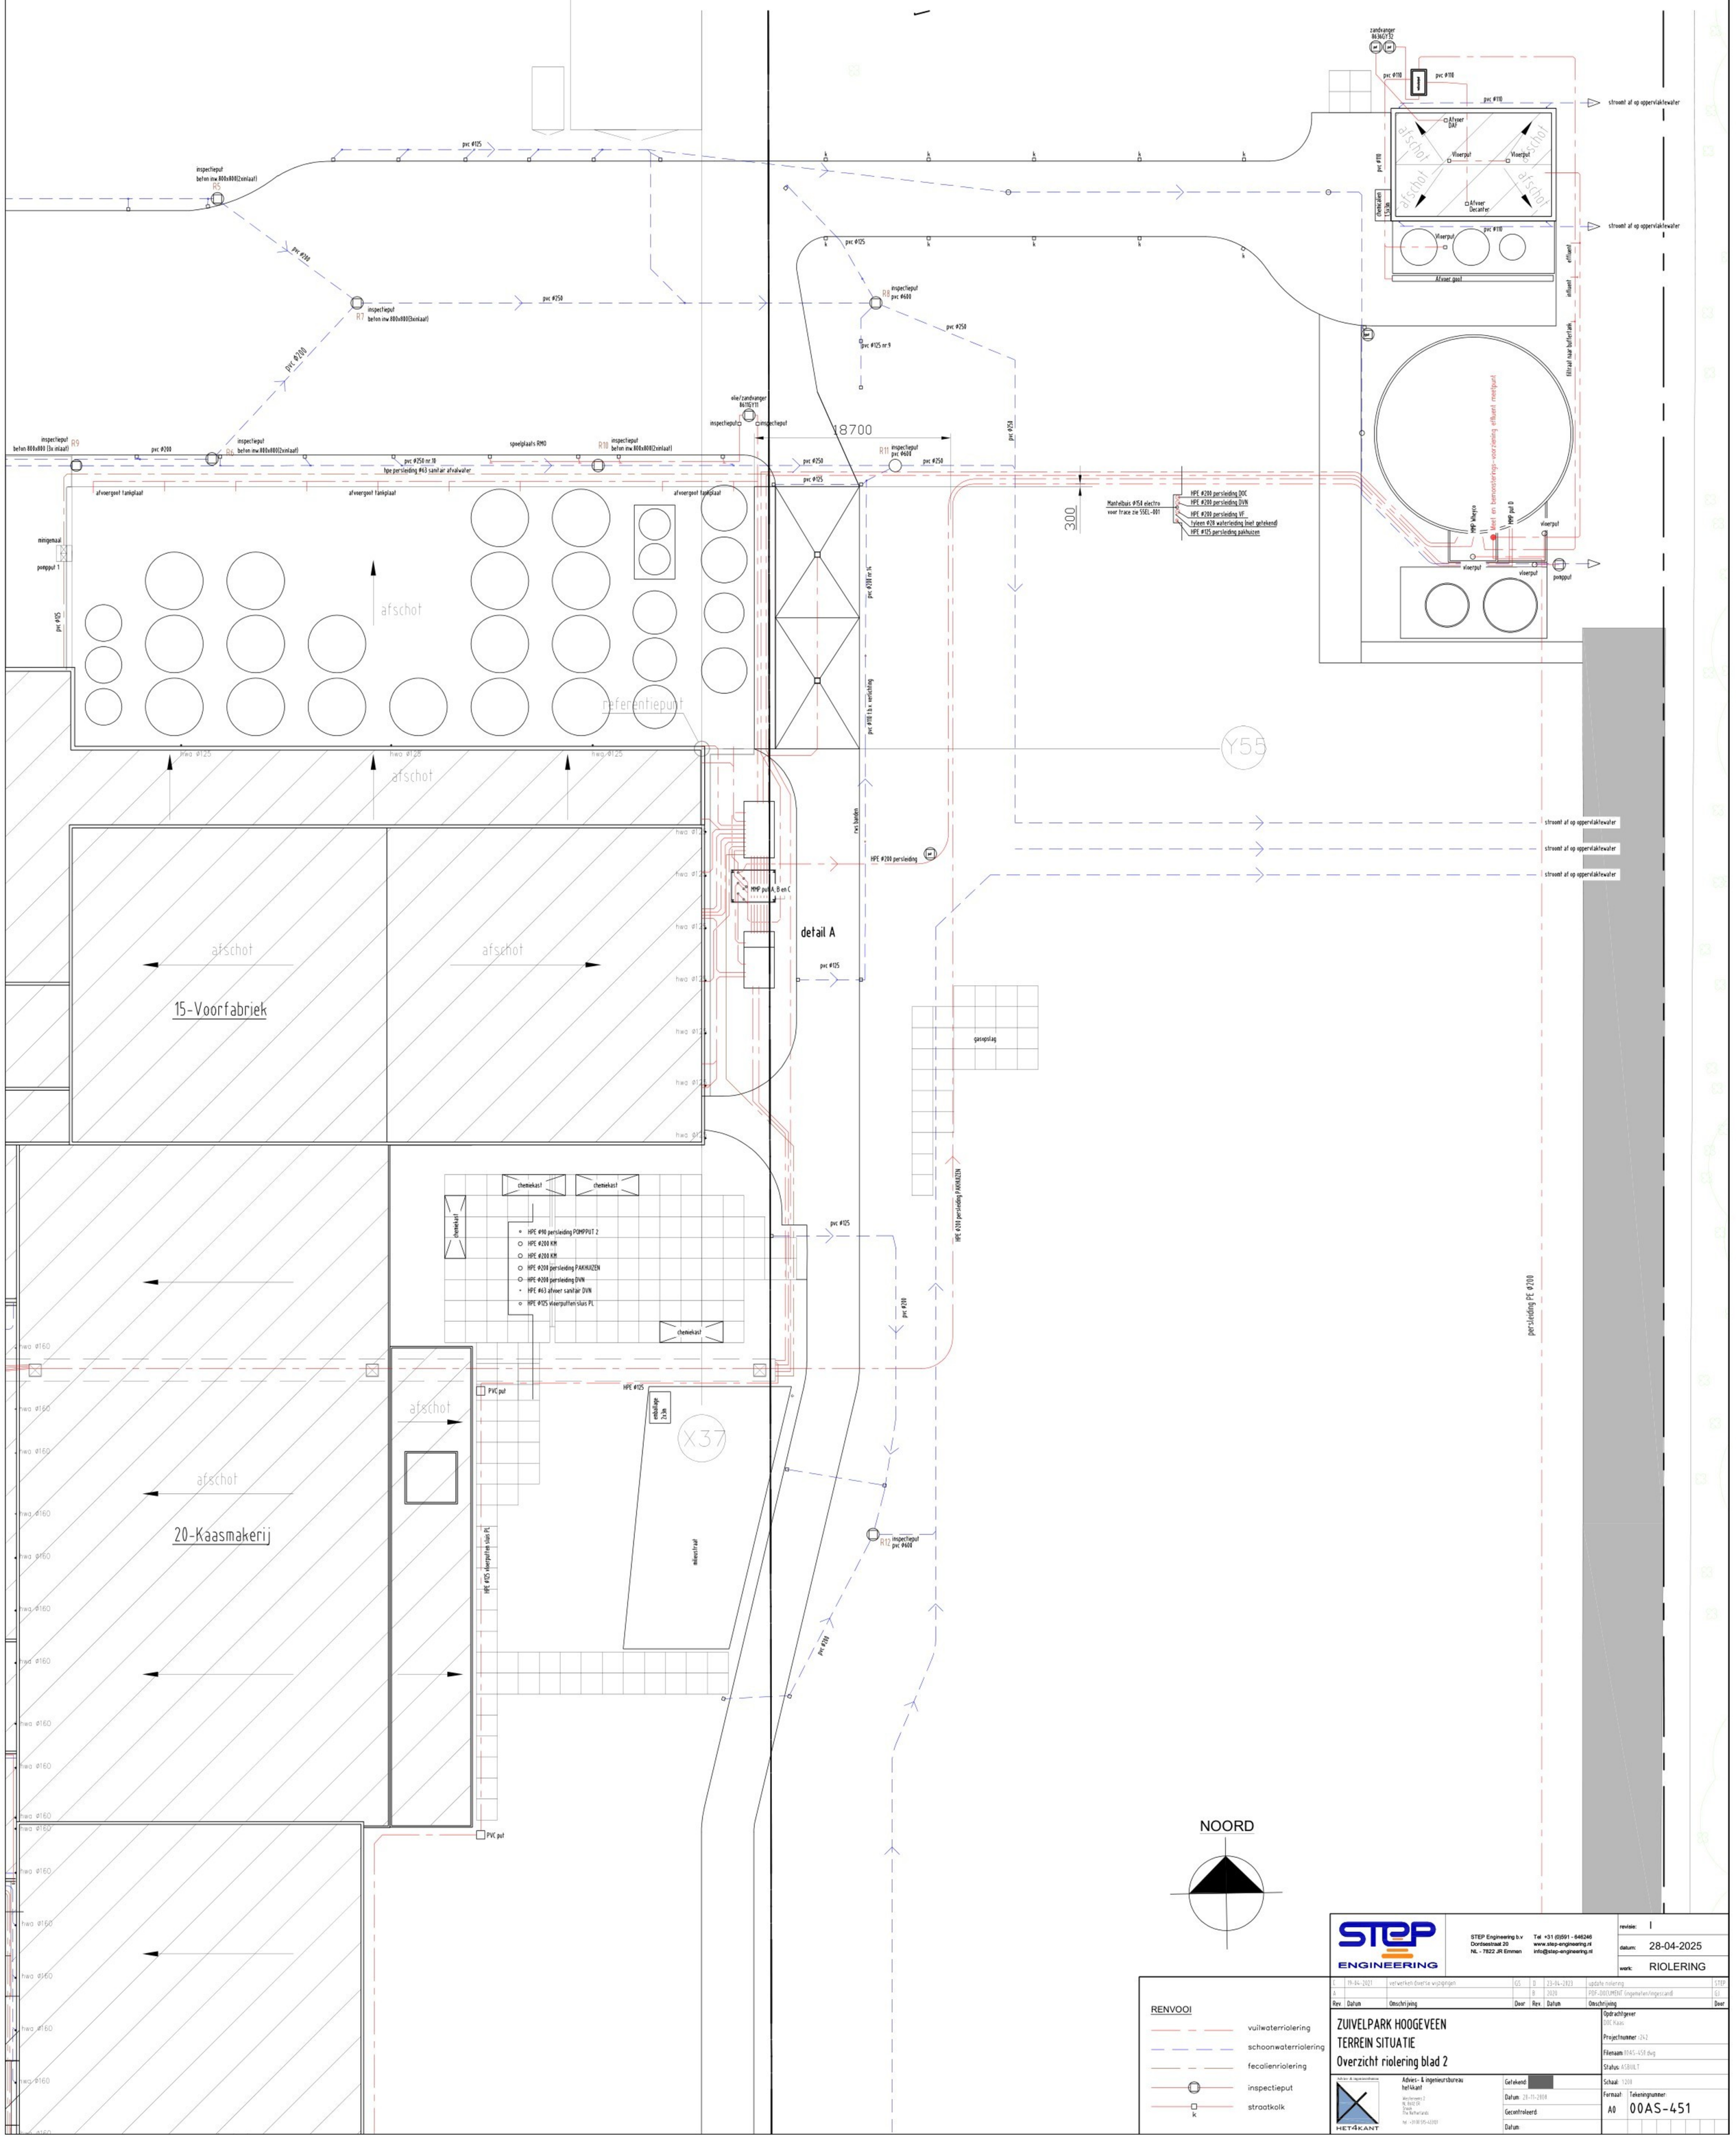

NOORD

RENVOOI

- vuilwaterriolering
- schoonwaterriolering
- fecalienriolering
- inspectieput
- straatkolk (k)

Rev	Datum	Omschrijving	Door
1	19-04-2021	verwerken diverse wijzigingen	GS
0			

Rev	Datum	Omschrijving	Door
II	23-04-2023	update riolering	STEP
B	2020	PDF-DOCUMENT (ingemeten/ingescand)	GJ

STEP ENGINEERING

STEP Engineering b.v
Dordsestraat 20
NL - 7822 JR Emmen
Tel +31 (0)591 - 646246
www.step-engineering.nl
info@step-engineering.nl

revisie: I
datum: 28-04-2025
werk: RIOLERING

ZUIVELPARK HOOGEVEEN
TERREIN SITUATIE
Overzicht riolering blad 2

Opdrachtgever: DOC Kaas
Projectnummer: 242
Filenaam: 00AS-451.dwg
Status: ASBUILT
Schaal: 1:200
Formaat: A0
Tekeningnummer: 00AS-451

Advies- & ingenieursbureau het4kant
Westerveerg 2
NL 8448 ER
Schiedam
The Netherlands
tel: +31(0)595-433101

Getekend:
Datum: 28-11-2018
Gecontroleerd:
Datum: