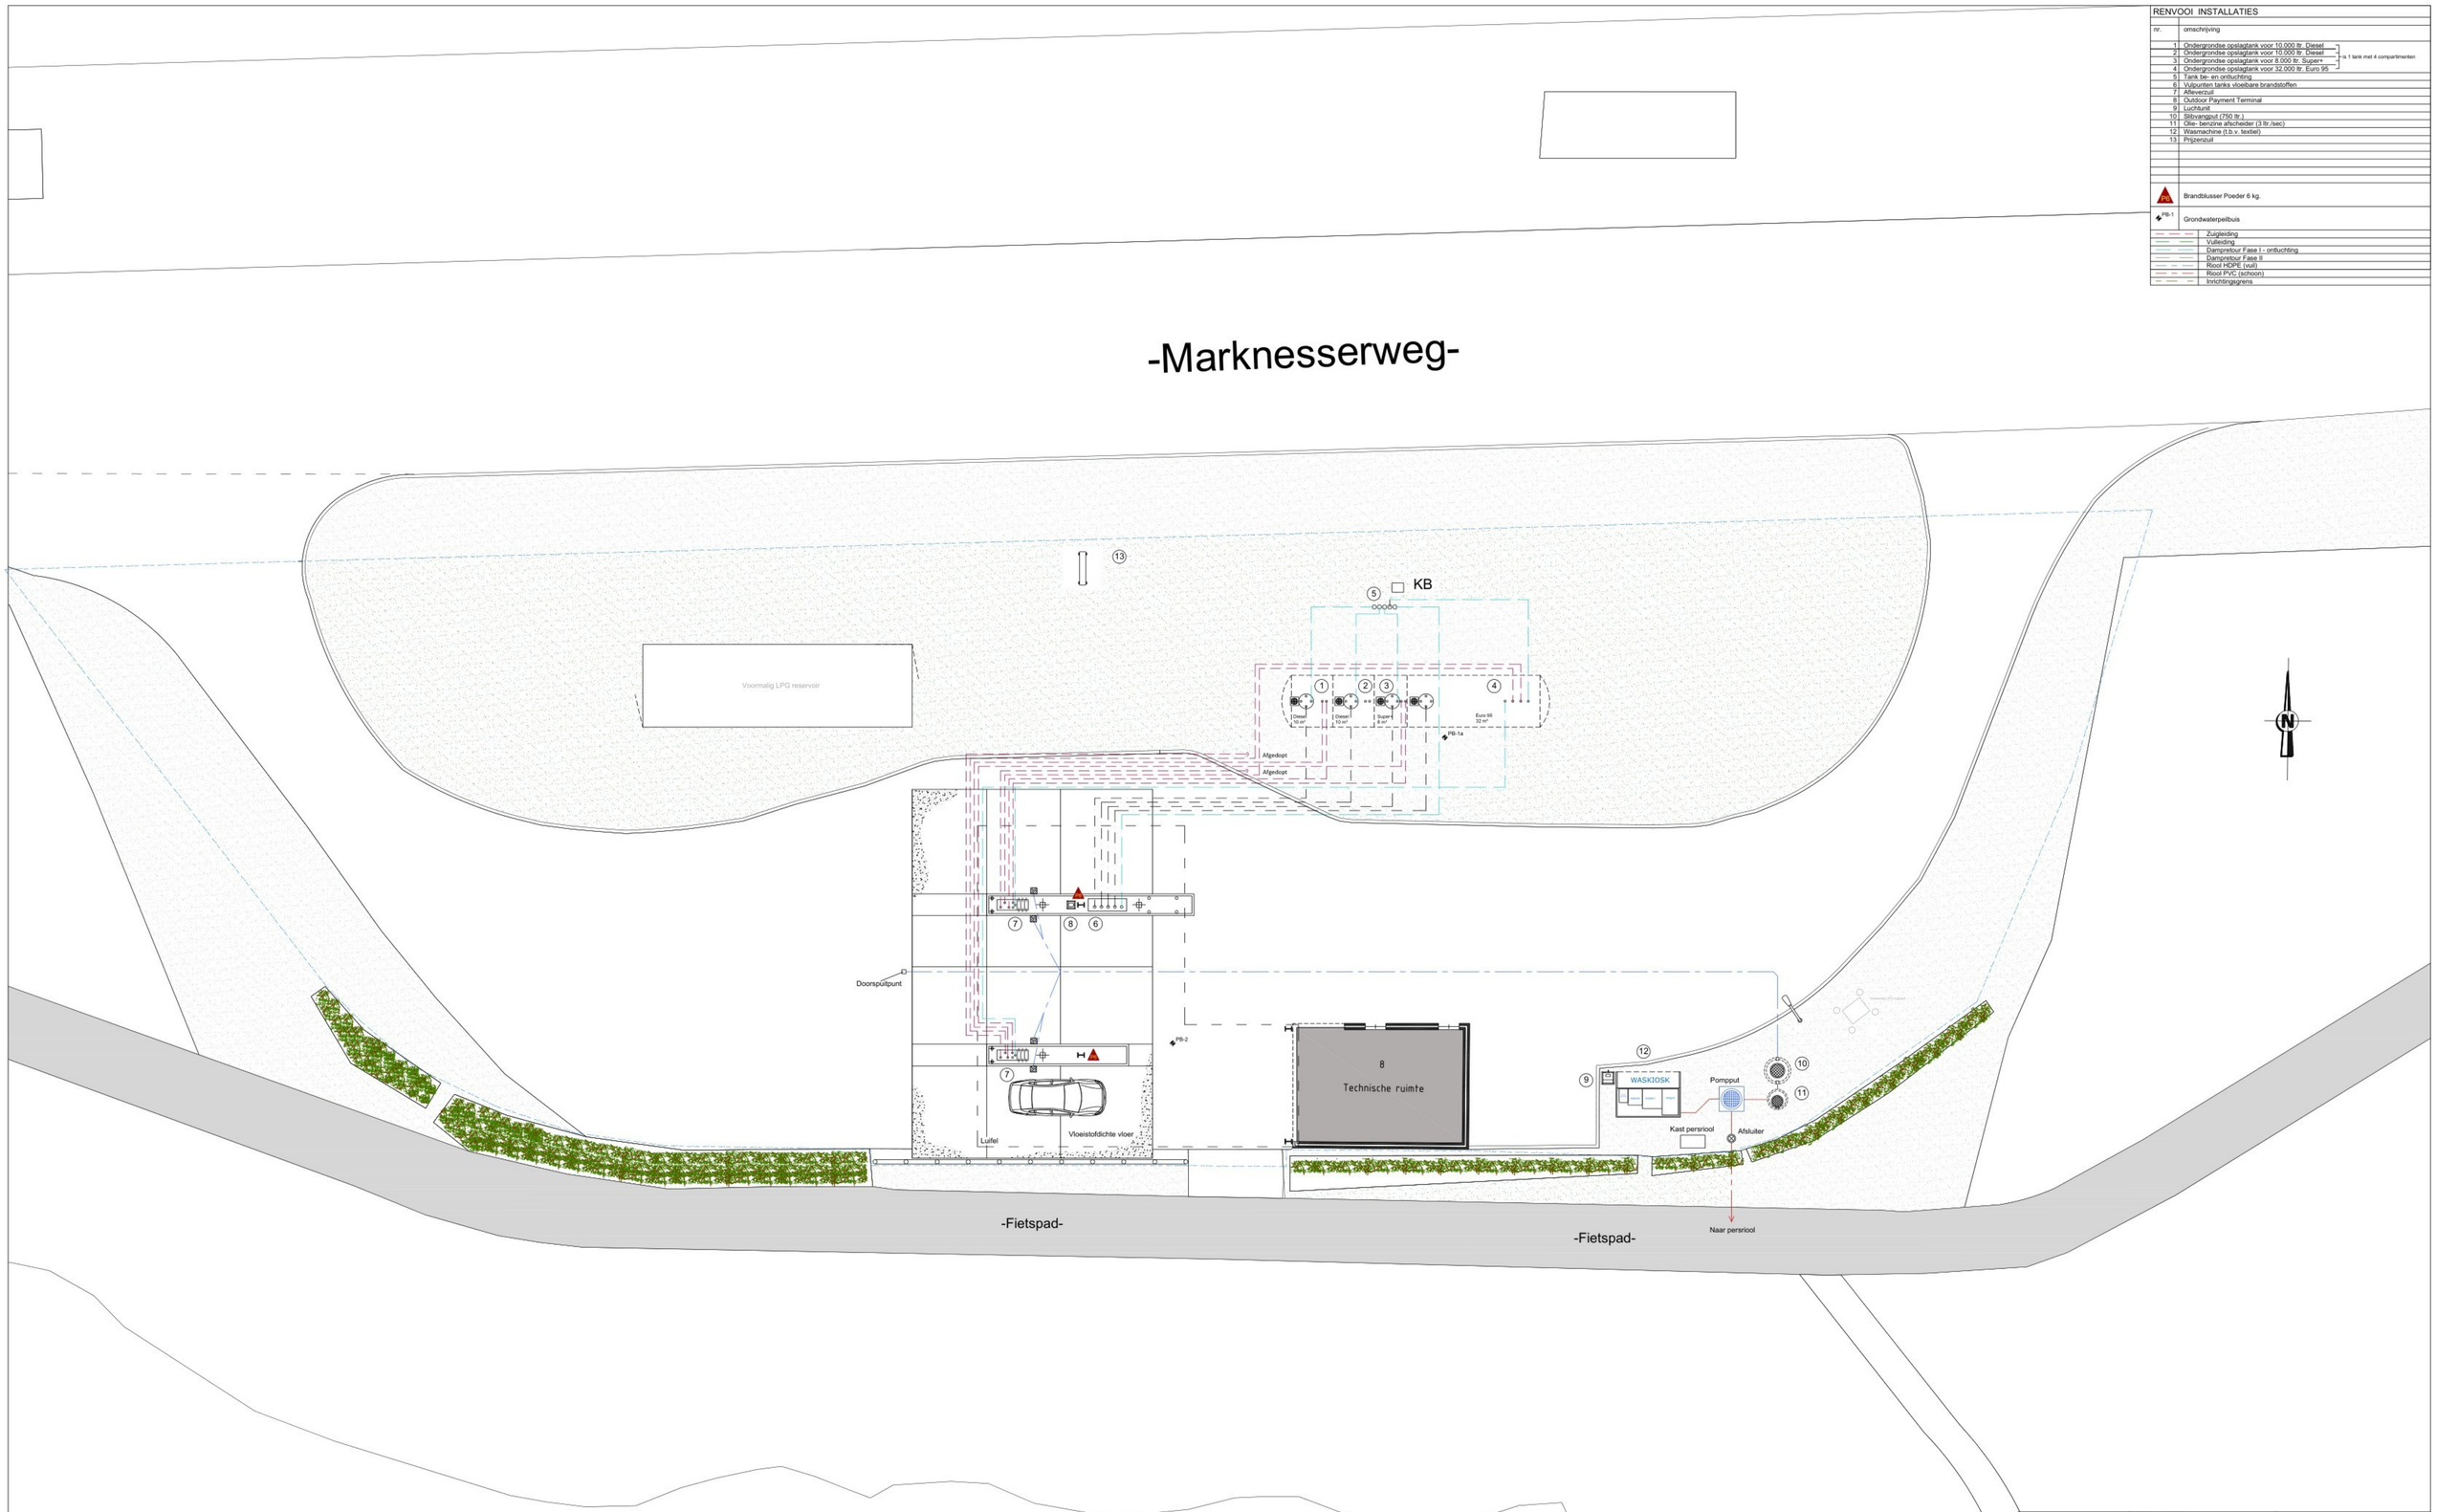

RENVOOI INSTALLATIES	
nr.	omschrijving
1	Ondergrondse opslagtank voor 10.000 ltr. Diesel
2	Ondergrondse opslagtank voor 10.000 ltr. Diesel
3	Ondergrondse opslagtank voor 8.000 ltr. Super+
4	Ondergrondse opslagtank voor 32.000 ltr. Euro 95
	(is 1 tank met 4 compartimenten)
5	Tank be- en ontluchting
6	Vulpunten tanks vloeibare brandstoffen
7	Afleverzuil
8	Outdoor Payment Terminal
9	Luchtunit
10	Stilvangput (750 ltr.)
11	Olie- benzine afscheider (3 ltr./sec)
12	Waarnachine (t.b.v. textiel)
13	Prijszuil
	Brandblusser Poeder 6 kg.
PB-1	Grondwaterpeilbuis
	Zuigleiding
	Vulleiding
	Dampretour Fase I - ontluchting
	Dampretour Fase II
	Riool PVC (schoon)
	Inrichtingsgrens

Fase Facility Services BV
Industrieweg 11a
3846 BB Harderwijk
Tel : 0341 - 411010
Fax : 0341 - 411012
E-mail : info@fasebv.nl

Opdrachtgever:
TinQ Nederland BV
Amperestraat 5
3846 AN Harderwijk

Project:
TinQ tankstation
Marknesserweg 8
Emmeloord

Onderwerp:
Revisietekening

Getekend : MVD	Formaat : A0	Ordernr.:	Tek.nr.:	Rev.:
Datum : 2026-05-12	Schaal : 1:100	1	MVD-119	A
Gecontr. : MVD				

TEKENING OP BASIS VAN GEGEVENS VAN DERDEN. AAN DEZE TEKENING KUNNEN GEEN RECHTEN WORDEN ONTLEEND.