

25

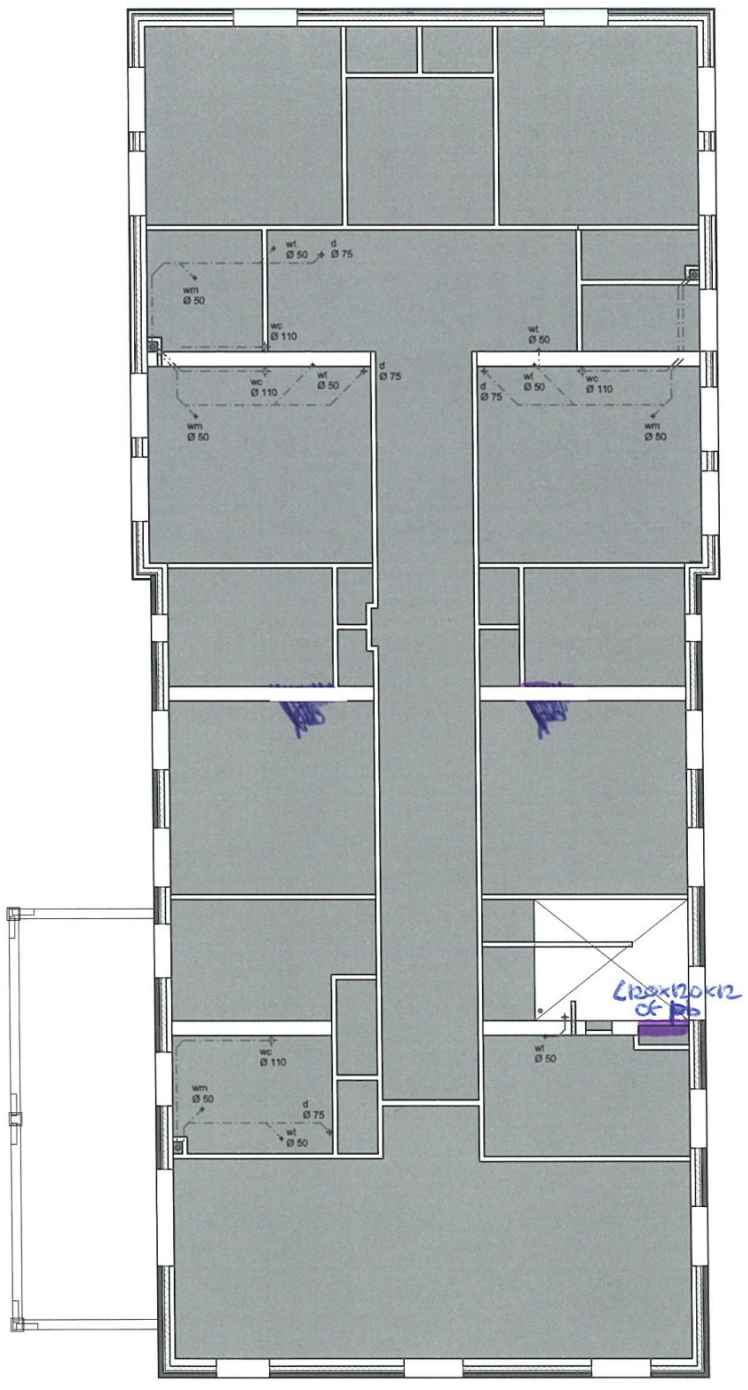


Verdiepingsvloer

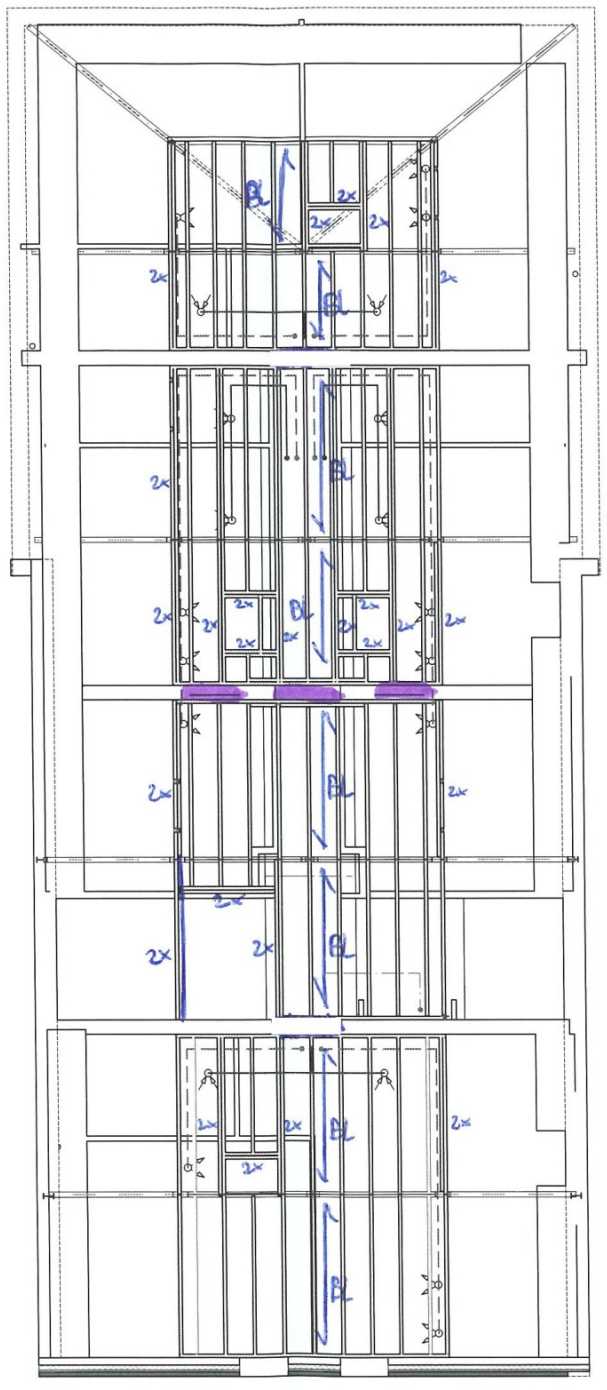

Zoldervloer

Bl = Balklaag 71x171 mm
hart. 610 mm

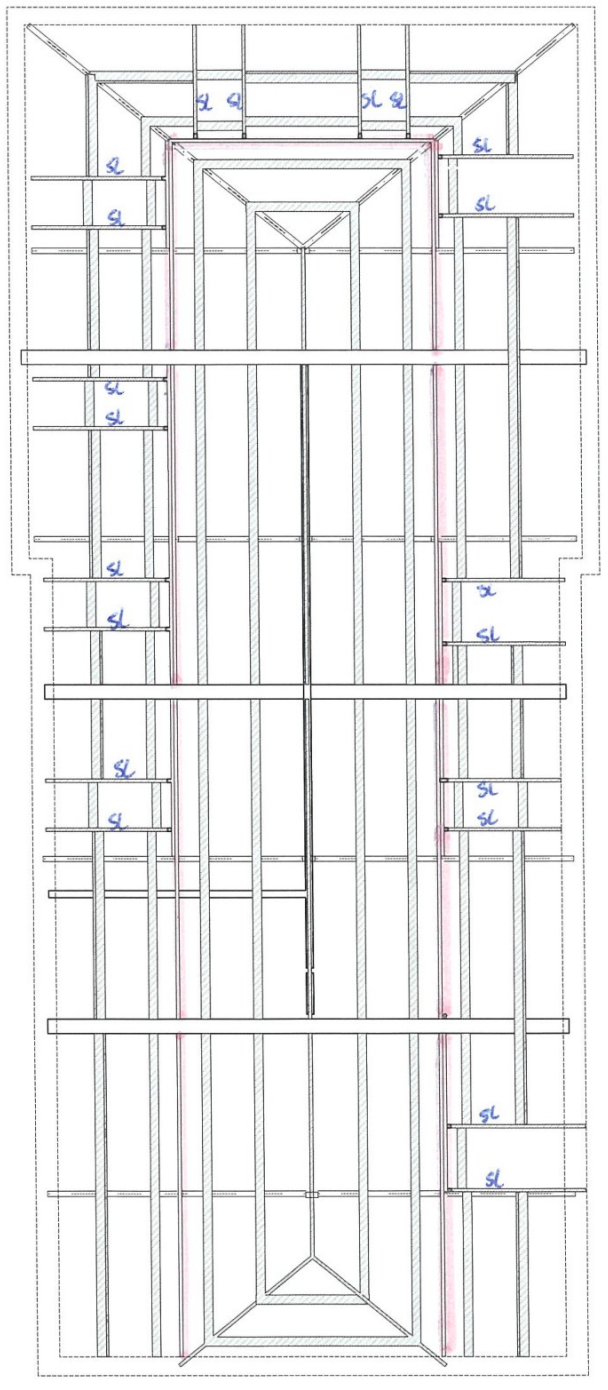


Kapplan

= extra gording 71x~~171~~ mm / ~~zwak~~ balk balklaag dubbel uitvoeren tpv stapeas

SL = Sleper 71x195 mm

= prefab betonlatei of 2x L120x120x12

21 en 23

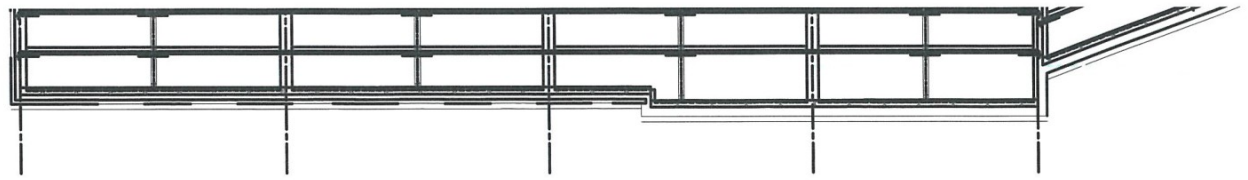

CA. 5900+P SCHAAL 1:100

HOUTWERK:
- Vuren: standaard bouwhout sterkteklasse: C18

+— = haakanker
— = koppelanker

LH = bi: L150.150.12
bu: rollaag + 2 lagen Murfor wap. (of L120.80.8)
K1 = houten kolom 200x200mm op stalen voet K70.70.4
ST = Stalton latei

KAPPLAN SCHAAL 1:100


HOUTWERK:
- Vuren: standaard bouwhout sterkteklasse: C18

+— = haakanker
— = koppelanker

h.k. = hoekkeper 71*221mm
s.l.2 = slaper 71*196mm
ST = Stalton latei
H = Hamerstuk L120.120.12 lg 400mm
DG = dwarsgordingen 71*196mm

— = extra gording ~~71×195~~ mm / balk balklaag dubbel uitvoeren tpv slapers

— = slapen 71×195 mm
(gordingen tussen slapers verplaatsen of geen weg)
(zie kaplan constructie Flinkeat 25)

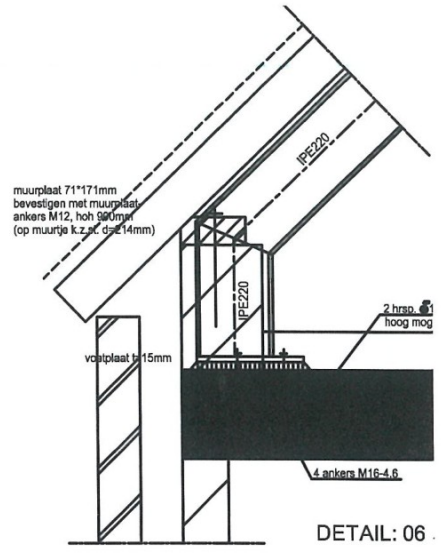


DETAIL: 06

DETAIL: 08 - schaal 1:10




DETAIL: 07 - schaal 1:10

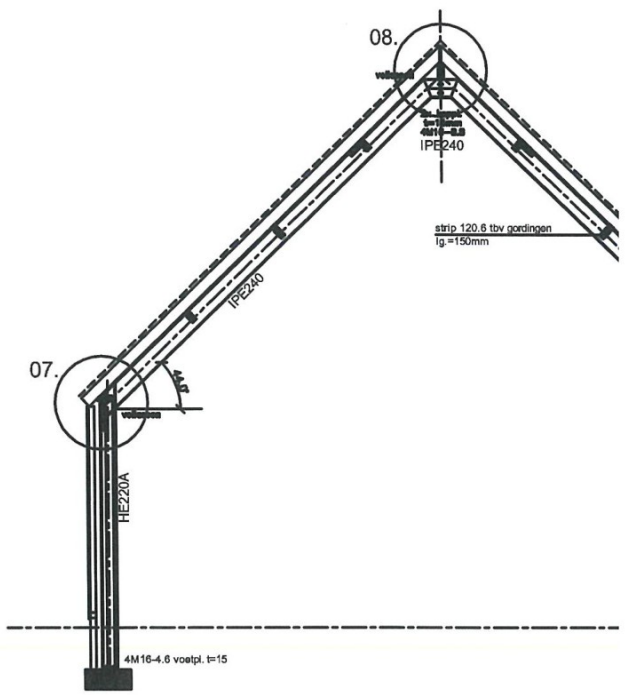

STALEN SPANTEN - type C SCHAAL 1:

21 en 23

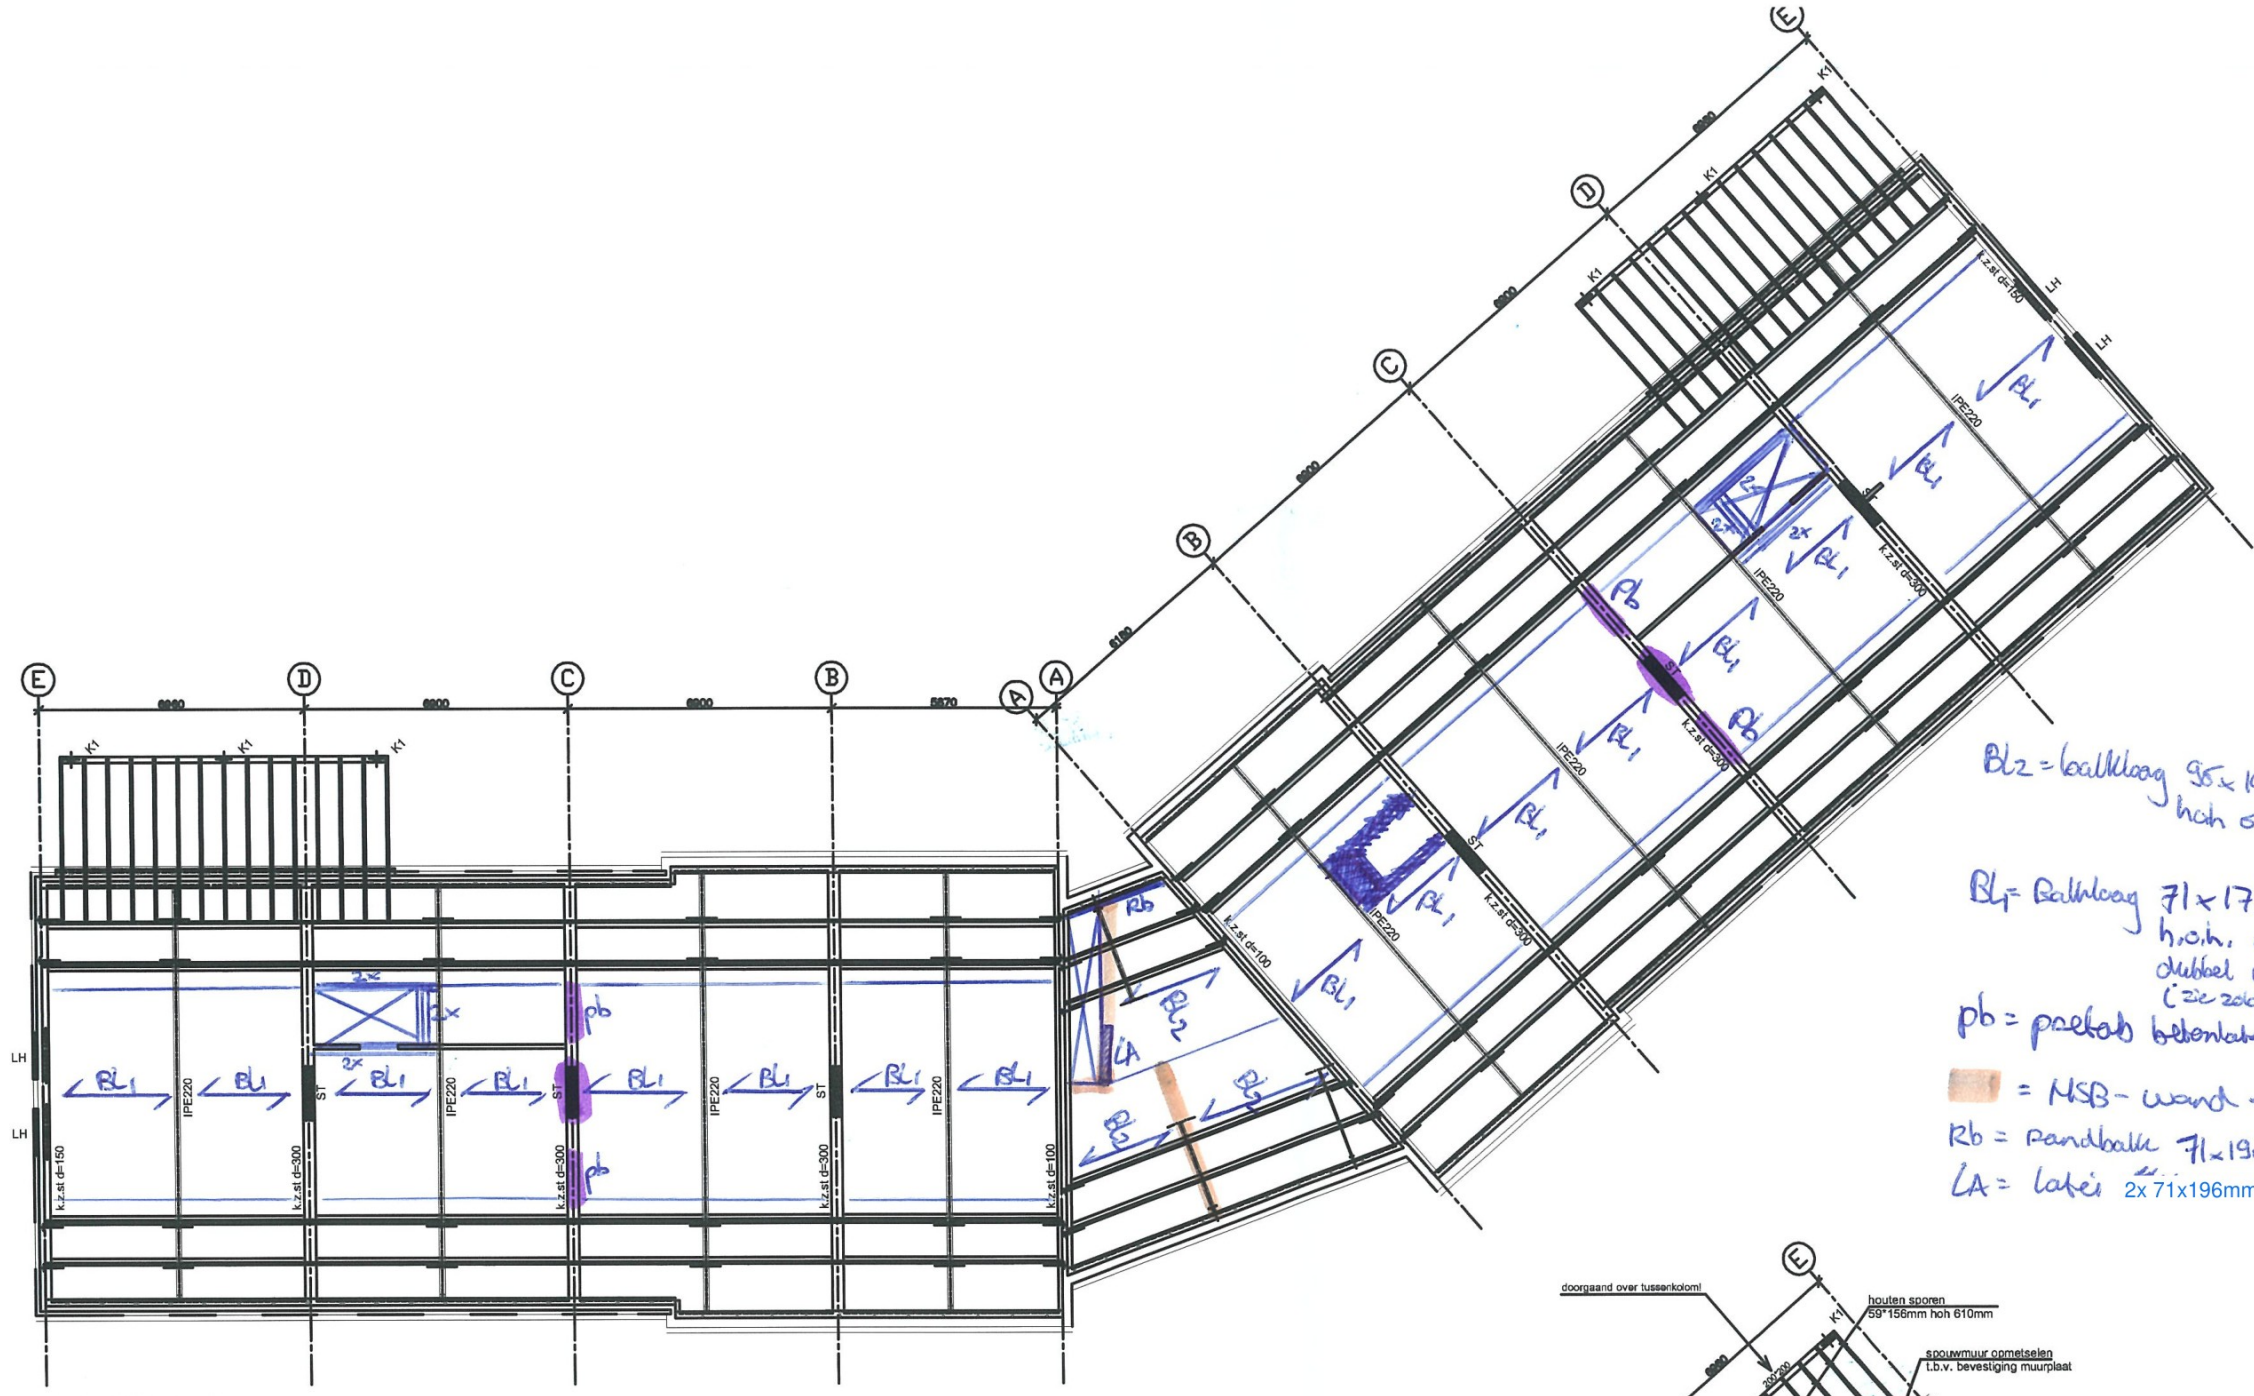


CA. 5900+P SCHAAL 1:100

HOUTWERK:
- Vuren: standaard bouwhout sterkteklasse: C18

+ = haakanker
— = koppelanker

LH = bij L150.150.12
hor. rollaag + 2 lagen Murfor wap. (of L 120.80.8)

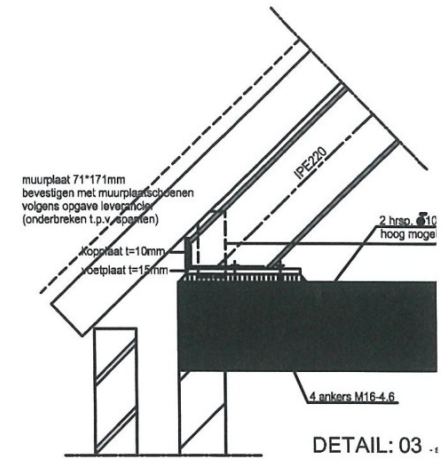

Bl2 = balklaag 95 x 195 mm
hoh 610 mm


Bl1 = Balklaag 71 x 171 mm
h.o.h. 610 mm
dubbel uitvoeren rondom uitzetraap en technische ruimte
(zie zolderdek constructie Flinkvast 25)


pb = prefab betonbalkei of 2x L120x120x12

= MSB-wand-stijlen 95 x 145 mm
h.o.h. 610 mm

Rb = Randbalk 71 x 195 mm

LA = Latei 2x 71x196mm

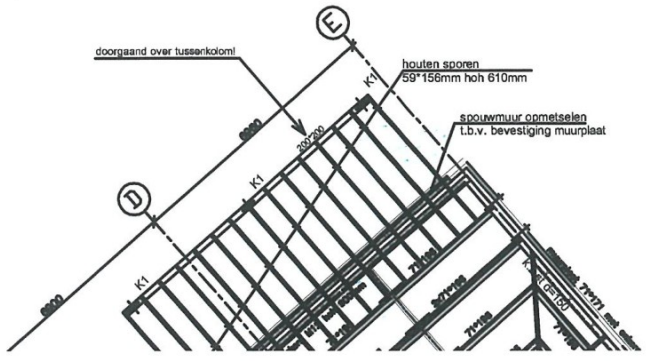

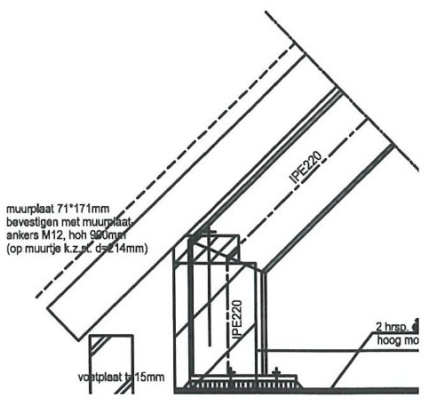

FUNDERING:	Beton C20/25, c=300, aardegolfje 800-P (lengte aangeven) wapening ø8-150 (lengte aangeven), wapeningsstaal Fe8500 milieuklasse XC2, dekking boven en onder 35mm
HOUTWERK:	standaard bouwhout C18
METSELWERK:	mm. (lengte aangeven): stijgmeten Rm=16 N/mm2 en t.p.v. opliggingen Rm=20 N/mm2 dragende wanden: lokbaranddelen Rm 16 N/mm2 en mortel M7,5 toepassen! (volgens NEN 3836-1976 en NEN 3837-1980)
STAALWERK:	Fe360, liassen a min= 5, boutenmet minimaal M16-8.8 (lengte aangeven) minimale opleglengte 160 mm (lengte aangeven) Liggers en liassen altijd opleggen op tussenliggend Fm=.20 N/mm2. L-staal in buitenlaad tbmmen verzinkt!
ROLLADEN:	uitvoeren met 2 lagen MURFOR (muurbox door klein loper tot minimaal 500 mm voorbij de gaag)

*** MAATVOERING VOLGENS BOUWKUNDIGE TEKENINGEN, IN HET WERK TE KONTROLEREN ***

Gewijzigd:	07.03.2008	Bouwaanvraag
Gewijzigd:	01.08.2008	verdiepingshoogte gewijzigd in tussenliggende verdieping
Gewijzigd:		
Gewijzigd:		
Gewijzigd:		

Project:	nieuwbouw zorgboerderijen - GEBOUW 3PG - 4VG -
Opdrachtgever:	a.d. Braak / Oude Schoolstraat te VESSEM
Onderwerp:	CONSTRUCTIESCHEMA'S
Opdrachtnemer:	Woningstichting 'de Zaligheden', Dijk 16, 5521 AX EERSEL
Architect:	LSW architecten, De Loop 40, 5688 EW OIRSCHOT

Gewijzigd:	Bestektekening
Datum:	03.03.2008
Schaal:	1:100
Proj.nr.:	P07175
Blad:	B04

ADVIESBURO VOOR BOUWCONSTRUCTIES J.H. de Kwaadsteniet B.V.
(postadres: nl 3131 BH Boskoop | tel.: 0182-382128 | fax.: 0182-382660 | email: info@dekwaadsteniet.nl)

Tenzij anders overeengekomen worden alle rechten voorzien en uitgevoerd overeenkomstig de W.A.U. 2001 met wijzigingen gedeponeerd ter griffie van de arrondissementsrechtbank te 's-Gravenhage op 28 Jun 2001

SEMDER\JOB\TOT\SCHTTS\SCHTTS_Bestekteekeningen.dwg

FUNDERING & BEGANE GRONDVLOER

3PG — SCHAAL 1:100

BEGANE GRONDVLOER
- Dekplaat/vide betonvloer d=150mm, wapening ø8-150
- beton C20/25, milieuklasse XC2, dekking 30mm

FUNDERING
- poeren en stroken: beton C20/25, d=300mm
- funderingsstrook 800-P (lengte aangeven)
- wapening: ø8-150 (lengte aangeven)
- wapeningsmat: Fe8 500
- milieuklasse XC2, dekking 30mm

P.ø II 3PG = 23.80 + N.A.P.
P.ø II 4VG = 24.20 + N.A.P.
conform hinlichtingstekening
Buitenruimte - Edith Kolkman

4VG

PRINCIPE DETAIL FUNDERING (1:10)

DETAIL: 01 - schaal 1:10

1e VERDIEPINGSVLOER

SCHAAL 1:100

VERDIEPINGSVLOER
- hoeklijnafdoer d=230mm
- betonlaag en betonrand vgens leverancier
- betonlaag en betonrand ter controle naar hoofdconstructeur en Bouw- en Woningtoezicht.

Belastingen:
vormgevende bel. = 1,75 kN/m2
nuttende bel. = 3,00 kN/m2 (excl. lichte scheidingswanden)

OVERIGE:
V3 = ventilatie stroek in betonvloer P.f. = P.ø/M21 = 27 kN
ST = Stalen trap P.ø/M21 = 18 kN
P1 = paneel mat 700 x 300mm; f'm = 10N/mm2

LATEN:

21 x 23