

Onderbouwing vergunningaanvraag

Rimpelroosbestrijding Noordduinen 2024-2030

Datum: 29-04-2026

Situatietekeningen – planning - rapportages

[redacted] *Projectleider* [redacted]n@natuurlijkezaken.nl tel [redacted]	[redacted] *Projectmedewerker* [redacted]@natuurlijkezaken.nl tel [redacted]
[redacted] *Toezichthouder* [redacted]d@natuurlijkezaken.nl tel [redacted]	[redacted] *Boswachter wadden en duinen* [redacted]@landschapnoordholland.nl tel [redacted]

Colofon

Status uitgave: eindrapport

Project nr.: S-24-50004

Datum uitgave: 29-04-2026

Titel: Rimpelroosbestrijding Noordduinen 2024-2030

Subtitel: Onderbouwing vergunningaanvraag rimpelroosbestrijding

Samenstellers: [redacted]

Projectleider: [redacted]

Naam en adres opdrachtgever: Stichting Landschap Noord Holland
Schuine Hondsboschelaan 45a
1851 HN Heiloo

Akkoord voor uitgave: [redacted], teamleider gebiedsontwikkeling, LNH

Foto's cover: LNH

Landschap Noord-Holland is niet aansprakelijk voor gevolgschade, alsmede voor schade welke voortvloeit uit toepassingen van de resultaten van werkzaamheden of andere gegevens van Landschap Noord-Holland; opdrachtgever vrijwaart Landschap Noord-Holland voor aanspraken van derden in verband met deze toepassing.
© Landschap Noord-Holland

Dit rapport is vervaardigd op verzoek van opdrachtgever hierboven aangegeven en is zijn eigendom. Niets uit dit rapport mag worden verveelvoudigd en/ of openbaar gemaakt worden d.m.v. druk, fotokopie, microfilm of op welke andere wijze dan ook, zonder voorafgaande schriftelijke toestemming van de opdrachtgever hierboven aangegeven en Landschap Noord-Holland, noch mag het zonder een dergelijke toestemming worden gebruikt voor enig ander werk dan waarvoor het is vervaardigd.
Het kwaliteitsmanagementsysteem van Landschap Noord-Holland is gecertificeerd overeenkomstig ISO 9001: 2000.

Leidraad – realisatie Zandpolder 6

Datum: 29 -04-2026

Aanbestedingsleidraad, opdrachtomschrijving en eisen

[redacted] - projectleider- tel: [redacted]
[redacted] - Toezichthouder- tel: [redacted]
[redacted] – projectmedewerker- tel: [redacted]
[redacted] - boswachter wadden en duinen - tel: [redacted]

1. Inhoud

1. Inleiding 5
3.1 Projectinfo 5
3.2 Locatie 6
3.3 Werkwijze verwijderen rimpelroos 7
3.4 Overige werkzaamheden 8
3.4 werkzaamheden mbt Flora- en fauna activiteit 8
3.4.1 Onderbouwing stikstof 8
3.4 fasering en planning 9
2. kaarten 10
2.1 deelopdrachten 10
2.1 kaarten per deelopdrachten 12
2.1.1 deelopdracht 1 12
2.1.2 deelopdracht 2 17
2.1.3 deelopdracht 3 25
2.1.4 deelopdracht 4 33
2.1.5 deelopdracht 5 36
3. Bijlage 37
3.1 watervergunning HHNK 37

1. Inleiding

De Noordduinen is een smal langgerekt duincomplex tussen Den Helder en Callantsoog. Het gebied is in beheer bij Landschap Noord-Holland en wordt gekenmerkt door diverse bijzondere duinnatuur. Natte duinvalleien, geflankeerd door stuifkuilen in een wisselend palet van vegetatie geeft dit gebied haar unieke kenmerken. In het recente verleden zijn diverse stuifkuilen gerealiseerd en zijn grote rimpelrooscomplexen aangepakt. Hierdoor heeft het duingebied weer meer natuurlijke dynamiek gekregen.

3.1 Projectinfo

De voorgenomen werkzaamheden hebben betrekking op het verwijderen van de invasieve exoot Rimpelroos (Rosa rugosa) in het Natura 2000-gebied Noord-Hollandse Duinen, specifiek in het kustduingebied tussen Den Helder en Callantsoog.
Dit duingebied is van groot ecologisch belang en aangewezen vanwege de aanwezigheid van beschermde habitattypen zoals witte duinen (H2120), grijze duinen (H2130) en duinheiden (H2140), evenals diverse beschermde flora- en faunasoorten. Het behoud en herstel van deze habitattypen vormt een kernopgave binnen de Natura 2000-doelstellingen.

De aanwezigheid en uitbreiding van Rimpelroos vormt een directe bedreiging voor deze natuurwaarden om de volgende redenen:

- **Verdringing van kenmerkende duinvegetaties**
  Rimpelroos groeit snel en vormt dichte, gesloten struwelen. Hierdoor worden open duinhabitats verdrongen, met name soortenrijke grijze duinen (H2130), die juist afhankelijk zijn van schrale, open omstandigheden.
- **Achteruitgang van biodiversiteit**
  In de duinen tussen Den Helder en Callantsoog komen diverse zeldzame en beschermde plantensoorten voor. Door de dominantie van Rimpelroos verdwijnen deze soorten, wat leidt tot een aantoonbare afname van biodiversiteit.
- **Belemmering van natuurlijke duindynamiek**
  Het gebied kenmerkt zich door winddynamiek en zandverstuiving, processen die essentieel zijn voor het in stand houden van jonge en soortenrijke duinhabitats. Rimpelroos stabiliseert het zand en remt deze natuurlijke processen, wat leidt tot veroudering en verruiging van het duinsysteem.
- **Negatieve effecten op beschermde diersoorten**
  Open duingebieden zijn essentieel voor soorten zoals insecten, broedvogels en kleine zoogdieren. De dichte begroeiing van Rimpelroos maakt het gebied minder geschikt als leef- en foerageergebied.

- **Verspreidingsrisico langs de kustzone**

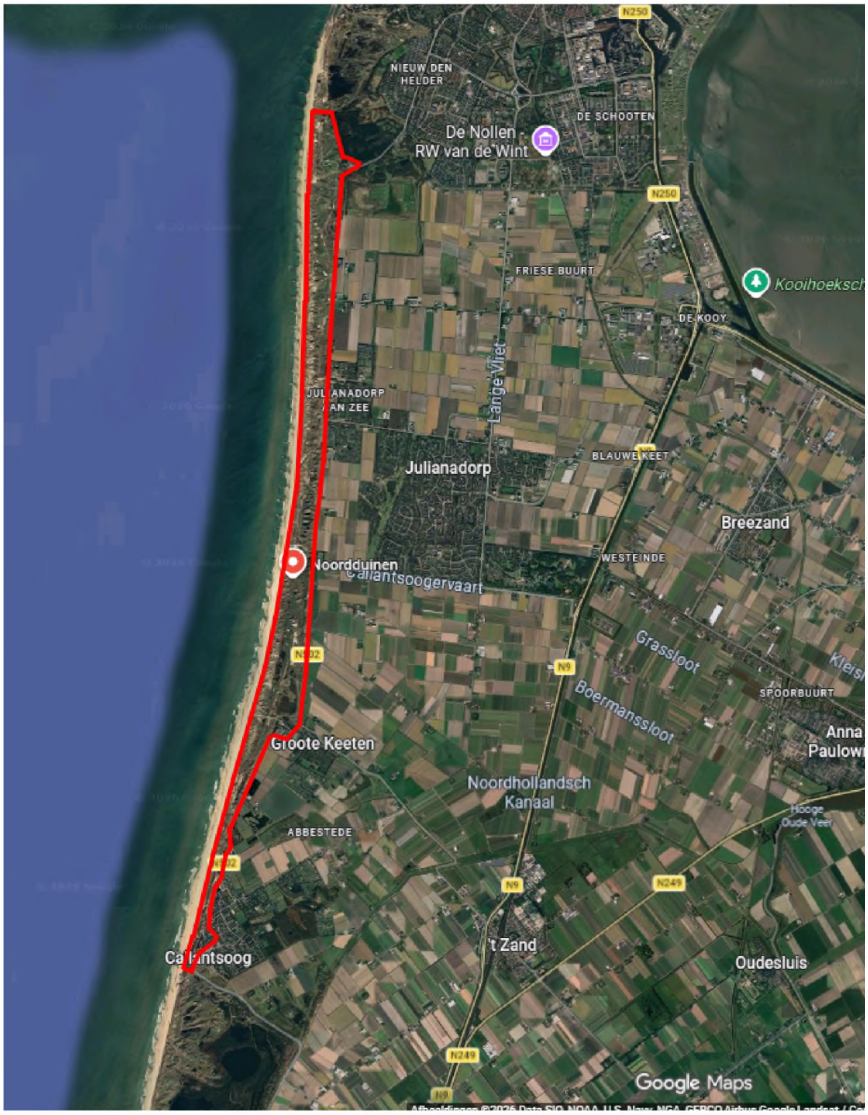
Door de ligging langs de kust verspreidt Rimpelroos zich efficiënt via zaden (onder andere door vogels en zeewater). Zonder ingrijpen zal verdere uitbreiding plaatsvinden richting omliggende duingebieden.

- **Toename beheerlast bij uitstel van maatregelen**
  Vroege en planmatige bestrijding voorkomt dat grootschaligere en ingrijpendere maatregelen in de toekomst noodzakelijk worden. Dit is zowel ecologisch als economisch wenselijk.

Conclusie
Het verwijderen van Rimpelroos in het duingebied tussen Den Helder en Callantsoog is essentieel om de instandhoudingsdoelstellingen van het Natura 2000-gebied Noord-Hollandse Duinen te realiseren. De maatregel draagt direct bij aan het behoud en herstel van open duinhabitats, het versterken van biodiversiteit en het waarborgen van natuurlijke duindynamiek.
Daarmee is de ingreep niet alleen gerechtvaardigd, maar noodzakelijk binnen het kader van de Europese Habitatrichtlijn en het nationale natuurbeleid.

3.2 Locatie

De locaties voor het verwijderen van de rimpelroos in de Noordduinen lopen van Callantsoog tot Den Helder. (zie onderstaande afbeelding)



De rimpelrooslocaties zijn digitaal ingemeten en uitgewerkt in verschillende deelgebieden.

Ieder ingemeten vak heeft een uniek nummer, wat correspondeert met de kaarten en de uitgewerkte excellijst met oppervlaktes. De kaarten worden als bijlage toegevoegd., evenals de Excellijst met oppervlaktes en de te verwerken oppervlaktes helm.

De gebieden zijn onderverdeeld in de volgende deelgebieden:

deelgebied 1 – strand zandloper tot Duinoord
deelgebied 1 vuilnisbelt – strand zandloper tot Duinoord
deelgebied 1 langs fietspad – strand zandloper tot Duinoord
deelgebied 2 – Callantsogervaart zuidelijke tapuitenvallei
deelgebied 3 – strandslag voordijk tot Groote Keeten
deelgebied 4 – strandslag voordijk tot Callantsoog
deelgebied 5 – duinoord noordkant
deelgebied 6 - Strandslag Drooghe weert tot strandslag Groote Keeten
deelgebied 6 fietspad - Strandslag Drooghe weert tot strandslag Groote Keeten

3.3 Werkwijze verwijderen rimpelroos

Algemeen:
De werkzaamheden worden uitgevoerd op basis van vooraf opgestelde kaarten, die digitaal worden ingelezen in de graafmachines. De uitvoering vindt plaats met behulp van GPS, zodat de exacte ligging van de groeiplaatsen (haarden) nauwkeurig wordt gevolgd.

Uitvoering werkzaamheden:
1. Ontgraven haarden
- De haarden worden 1 meter rondom breder ontgraven dan de vastgestelde groeiplaats
- De ontgravingsdiepte bedraagt circa 1,0 meter
- Doel is het volledig verwijderen van het wortelstelsel en het voorkomen van hergroei

2. Zeven op locatie
- De ontgraven haarden worden direct op locatie gezeefd
- Hierbij wordt onderscheid gemaakt tussen:
  - zandfractie
  - zeefresidu (wortels en plantenresten)

3. Afvoer en depot
- Alleen het zeefresidu wordt afgevoerd naar een depot
- Dit materiaal wordt op een later moment nagezeefd met een trommelzeef
- De vrijkomende plantenresten worden afgevoerd naar een erkend verwerkingsbedrijf

4. Terugbrengen zand
- Het uitgezeefde zand wordt:
  in overleg met de boswachter en toezichthouder van HHNK
  teruggebracht op een nader te bepalen locatie binnen het duingebied

5. Herstel werkzaamheden
- De ontgraven vakken worden in hetzelfde profiel teruggebracht
- Vakken die in het grensprofiel (overgang naar open duin) liggen, worden ingeplant met helm (Ammophila arenaria) ter bevordering van stabiliteit en herstel van het duinsysteem

3.4 Overige werkzaamheden

Naast het voorkomen van Rimpelroos in de Noorduinen, zijn er nog een 4-tal invasieve exoten aanwezig.

- Japanse duizendknoop. *(hiervoor geldt een afwijkende werkwijze. Alles wordt afgevoerd om hergroei te beperken)*
- Zilverbes
- Gele bieslelie
- Amerikaanse vogelkers

Binnen de vergunningaanvraag worden deze soorten ook opgenomen.

3.4 werkzaamheden mbt Flora- en fauna activiteit

Het verwijderen van rimpelroos is noodzakelijk voor het behoud en herstel van de natuurlijke duinvegetatie in de Noordduinen. Hierbij geldt echter dat de belangen van flora en fauna te allen tijde leidend zijn bij de uitvoering van de werkzaamheden.

Om verstoring van beschermde soorten te voorkomen, worden er geen werkzaamheden uitgevoerd tijdens het broedseizoen. Op deze manier wordt voorkomen dat broedende vogels worden verstoord of dat nesten worden beschadigd.

Een deel van de Noordduinen fungeert als broedgebied voor de tapuit (*Oenanthe oenanthe*), een in Nederland schaars voorkomende vogelsoort. Tapuit Bescherming van deze soort heeft hoge prioriteit. De tapuit maakt gebruik van bestaande holen, met name oude konijnenholen, om in te broeden.

Voorafgaand aan de werkzaamheden worden alle relevante locaties, zoals (potentiële) broedplaatsen en konijnenholen, zorgvuldig in kaart gebracht. Dit gebeurt in overleg met de boswachter en/of ecologisch deskundige. Op basis van deze inventarisatie wordt per locatie beoordeeld of werkzaamheden veilig kunnen worden uitgevoerd zonder verstoring van aanwezige fauna.

Dit uitgangspunt geldt eveneens voor bestaande konijnenburchten. Indien binnen de rimpelrooslocaties actieve of in gebruik zijnde burchten aanwezig zijn, worden deze locaties ontzien en niet verwijderd. Op deze wijze wordt schade aan leefgebieden van beschermde diersoorten voorkomen.

3.4.1 Onderbouwing stikstof

De voorgenomen werkzaamheden betreffen het verwijderen van rimpelroos (invasieve exoot) in de Noordduinen, gelegen binnen een Natura 2000-gebied. Deze werkzaamheden worden uitgevoerd in opdracht van de provincie en maken onderdeel uit van natuurherstelmaatregelen gericht op het verbeteren van de kwaliteit van beschermde habitattypen en leefgebieden.

De activiteiten hebben een tijdelijk en kleinschalig karakter en zijn primair gericht op het verwijderen van vegetatie, waarbij beperkt materieel wordt ingezet. Er is geen sprake van permanente emissiebronnen of structurele toename van stikstofemissie. Eventuele stikstofuitstoot als gevolg van de inzet van materieel is zeer beperkt van omvang en van tijdelijke aard.

Daarnaast geldt dat de werkzaamheden expliciet bijdragen aan natuurherstel. Het verwijderen van rimpelroos zorgt voor herstel van open duinhabitats en draagt bij aan het verbeteren van de ecologische kwaliteit van het gebied. Hiermee wordt een positieve bijdrage geleverd aan de instandhoudingsdoelstellingen van het Natura 2000-gebied.

Conform de systematiek van de Omgevingswet en de daaruit voortvloeiende regelgeving ten aanzien van Natura 2000-gebieden, is een stikstofberekening alleen noodzakelijk indien op voorhand significante negatieve effecten als gevolg van stikstofdepositie niet kunnen worden uitgesloten.

Gezien:

- de zeer beperkte en tijdelijke aard van de stikstofemissie;
- het ontbreken van structurele emissiebronnen;
- het feit dat de werkzaamheden gericht zijn op natuurherstel en verbetering van habitatkwaliteit;

kan redelijkerwijs worden uitgesloten dat sprake is van significante negatieve effecten op de instandhoudingsdoelstellingen van het Natura 2000-gebied.

Op basis hiervan wordt geconcludeerd dat het uitvoeren van een stikstofberekening in dit geval niet noodzakelijk is.

3.4 fasering en planning

In de afgelopen jaren is reeds op meerdere locaties rimpelroos verwijderd binnen het projectgebied. Met deze vergunningaanvraag wordt beoogd om de deels uitgevoerde en nog uit te voeren werkzaamheden formeel vast te leggen voor de periode 2024–2030.

Het doel van de werkzaamheden is het verwijderen van circa 15 hectare rimpelroos binnen het gebied tussen Callantsoog en Den Helder. De ambitie is om jaarlijks gemiddeld 2 tot 2,5 hectare rimpelroos te verwijderen, waarbij rekening wordt gehouden met ecologische randvoorwaarden, uitvoerbaarheid en beschikbare capaciteit.

De locaties binnen deze aanvraag zijn onderverdeeld in zes deelgebieden (zie paragraaf 3.2 “Locatie” en bijgevoegde kaarten). De uitvoering vindt gefaseerd plaats, waarbij per jaar wordt bepaald welke deelgebieden geschikt zijn voor aanpak. De uitvoering van de verschillende deelgebieden worden deelopdrachten genoemd. De globale indeling van de deelopdrachten is al uitgewerkt. (zie paragraaf 2.1)

De globale planning is als volgt:

- **2024–2025:** uitvoering van deelgebied 1
- **2025–2026:** uitvoering van deelgebied 2, delen van deelgebied 3 en deelgebied 6
- **2026–2027:** uitvoering deelgebied 1 fietspad, delen van deelgebied 3 en het restant van deelgebied 1

Voor de overige deelgebieden geldt dat jaarlijks wordt beoordeeld welke locaties in aanmerking komen voor uitvoering. Hierbij wordt rekening gehouden met onder andere ecologische omstandigheden, aanwezigheid van beschermde soorten en praktische uitvoerbaarheid.

2. kaarten

2.1 deelopdrachten

De gebieden zijn onderverdeeld in de volgende deelgebieden:

deelgebied 1 – strand zandloper tot Duinoord
deelgebied 1 vuilnisbelt – strand zandloper tot Duinoord
deelgebied 1 langs fietspad – strand zandloper tot Duinoord
deelgebied 2 – Callantsogervaart zuidelijke tapuitenvallei
deelgebied 3 – strandslag voordijk tot Groote Keeten
deelgebied 4 – strandslag voordijk tot Callantsoog
deelgebied 5 – duinoord noordkant
deelgebied 6 - Strandslag Drooghe weert tot strandslag Groote Keeten
deelgebied 6 fietspad - Strandslag Drooghe weert tot strandslag Groote Keeten

De deelopdrachten zijn globaal als volgt ingedeeld. Hier kan ten alle tijden nog een aanpassing in komen ivm diverse invloeden. (verkeersmaatregelen, weersinvloeden, broedparen of konijneburchten etc)

Deelopdracht 1: reeds uitgevoerd (geen kleur)

Deelopdracht 2: geel – reeds uitgevoerd (nabeheer 2026)

Deelopdracht 3: groen – 2026-2027 uitvoering

Deelopdracht 4: paars – 2027-2028 uitvoering

Deelopdracht 5: rood – 2028-2029 uitvoering

Aanvullende toelichting deelopdracht 5

De begrenzing en omvang van deelopdracht 5 zijn op dit moment nog niet volledig ingemeten. Deze deelopdracht zal in de loop van de projectperiode nader worden uitgewerkt en waar nodig worden uitgebreid.

Voor deze werkwijze is bewust gekozen, aangezien rimpelroos zich in de praktijk dynamisch ontwikkelt en bestaande haarden zich in de loop der jaren uitbreiden. Hierdoor kan de actuele verspreiding aan het einde van de looptijd van het project aanzienlijk afwijken van de situatie bij aanvang.

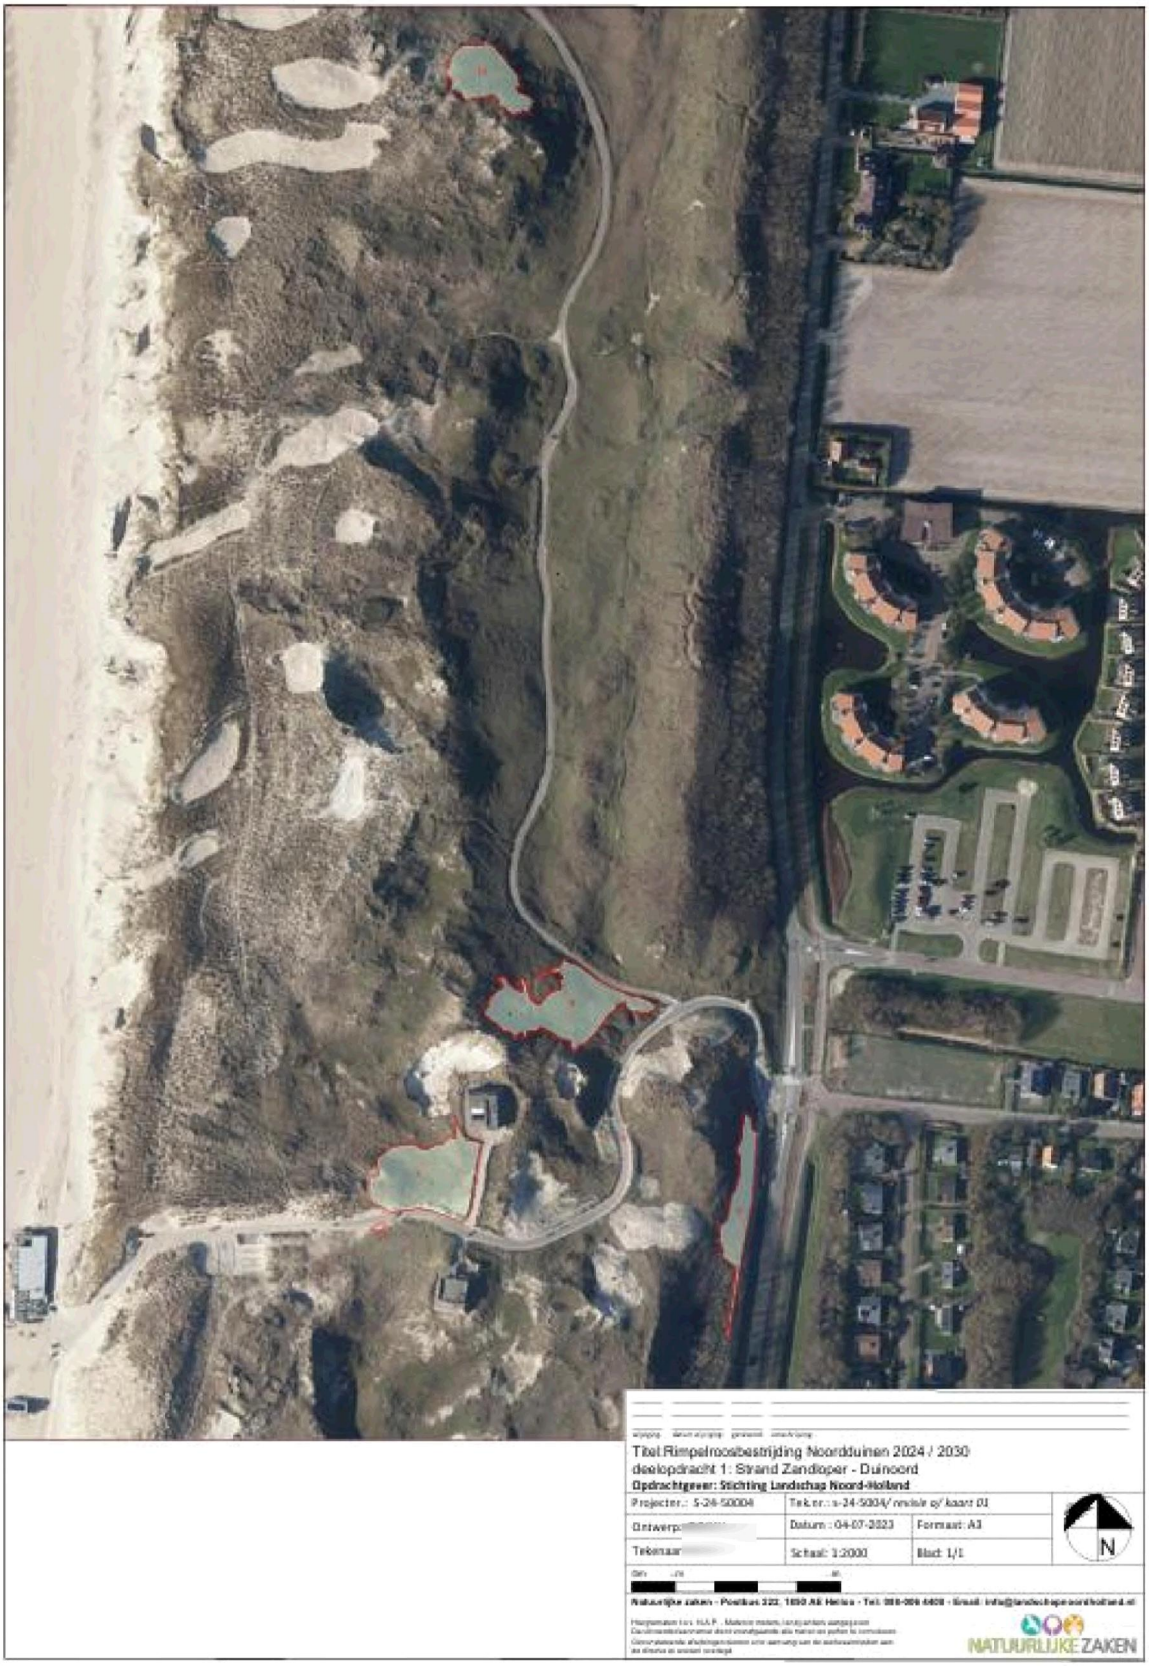
Door deelopdracht 5 op een later moment nader te concretiseren, blijft de aanpak flexibel en kan effectief worden ingespeeld op de actuele verspreiding van rimpelroos. Dit draagt bij aan een doelmatige en duurzame uitvoering van de natuurherstelwerkzaamheden.

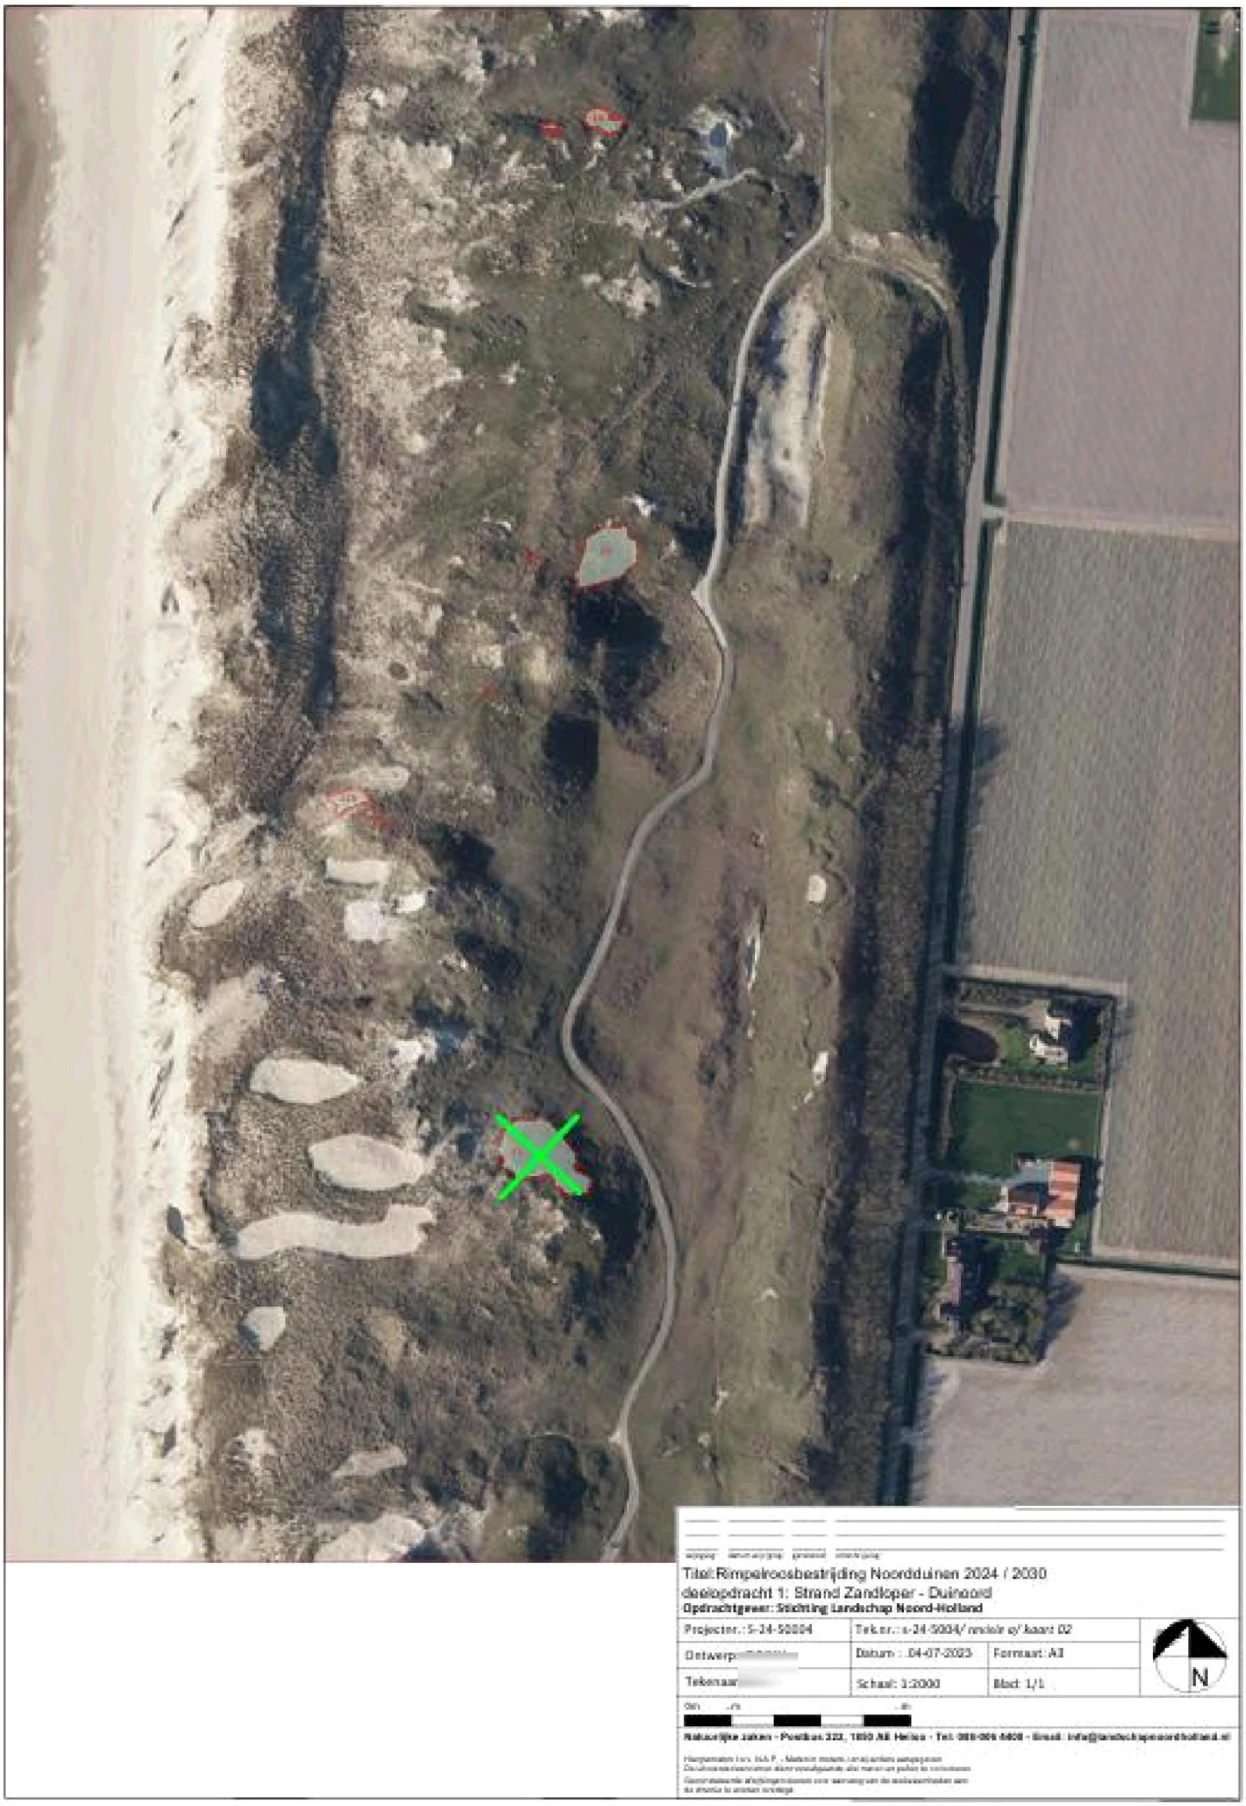
S-22-50004 Rimpelroosbestrijding 2024-2030

	inmeting	*inmeting incl 1m*	*helmaanplant in m2*
deelgebied 1	12051,18	14077,92	0
uitgevoerd	10893,82	12647,47	0
resterend	**1157,36**	**1430,45**	**0**
deelgebied 1 vuilnisbelt	9552,75	11185,48	3312,89
uitgevoerd	517,48	587,76	0
resterend	**9035,27**	**10597,72**	**3312,89**
deelgebied 1 fietspad	3297,43	4175,37	4175,37
uitgevoerd	0	0	0
resterend	**3297,43**	**4175,35**	**4175,37**
deelgebied 2	3763,76	5357,1	3573,48
uitgevoerd	22,43	85,54	0
resterend	**3741,33**	**5271,56**	**3573,48**
deelgebied 3	18509,32	22259,36	16901,92
uitgevoerd	0	0	0
resterend	**18509,32**	**22259,36**	**16901,92**
deelgebied 4	61227,93	65221,2	62956,85
uitgevoerd	0	0	0
resterend	**61227,93**	**65221,2**	**62956,85**
deelgebied 5	5108,14	6628,3	1341,53
uitgevoerd	0	0	0
resterend	**5108,14**	**6628,3**	**1341,53**
deelgebied 6	4707,49	8383,84	1743,88
uitgevoerd	22,61	80,82	0
resterend	**4684,88**	**8303,02**	**1743,88**
deelgebeid 6 fietspad	5565,36	6853,67	5408,82
uitgevoerd	0	0	0
resterend	**5565,36**	**6853,67**	**5408,82**

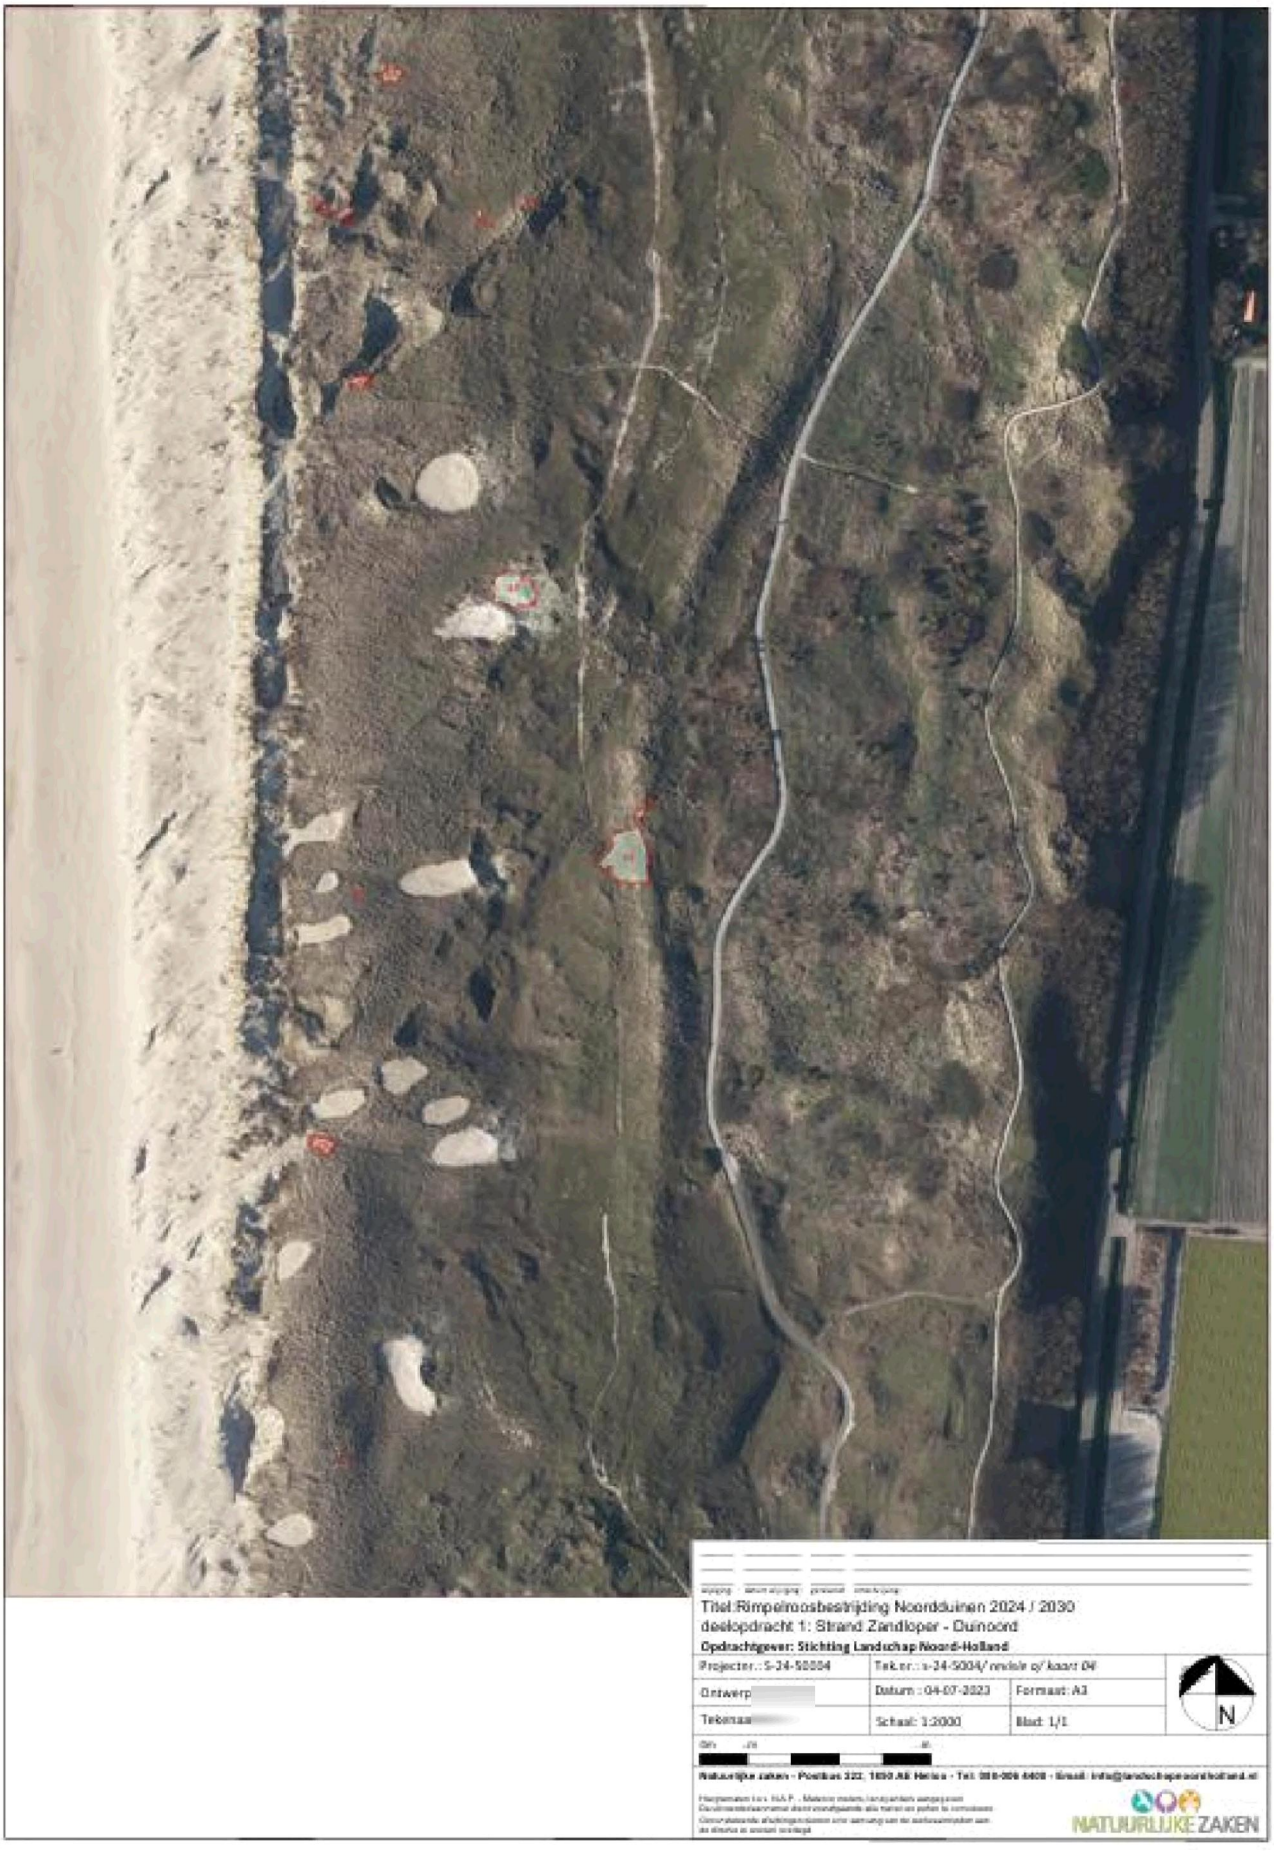
2.1 kaarten per deelopdrachten

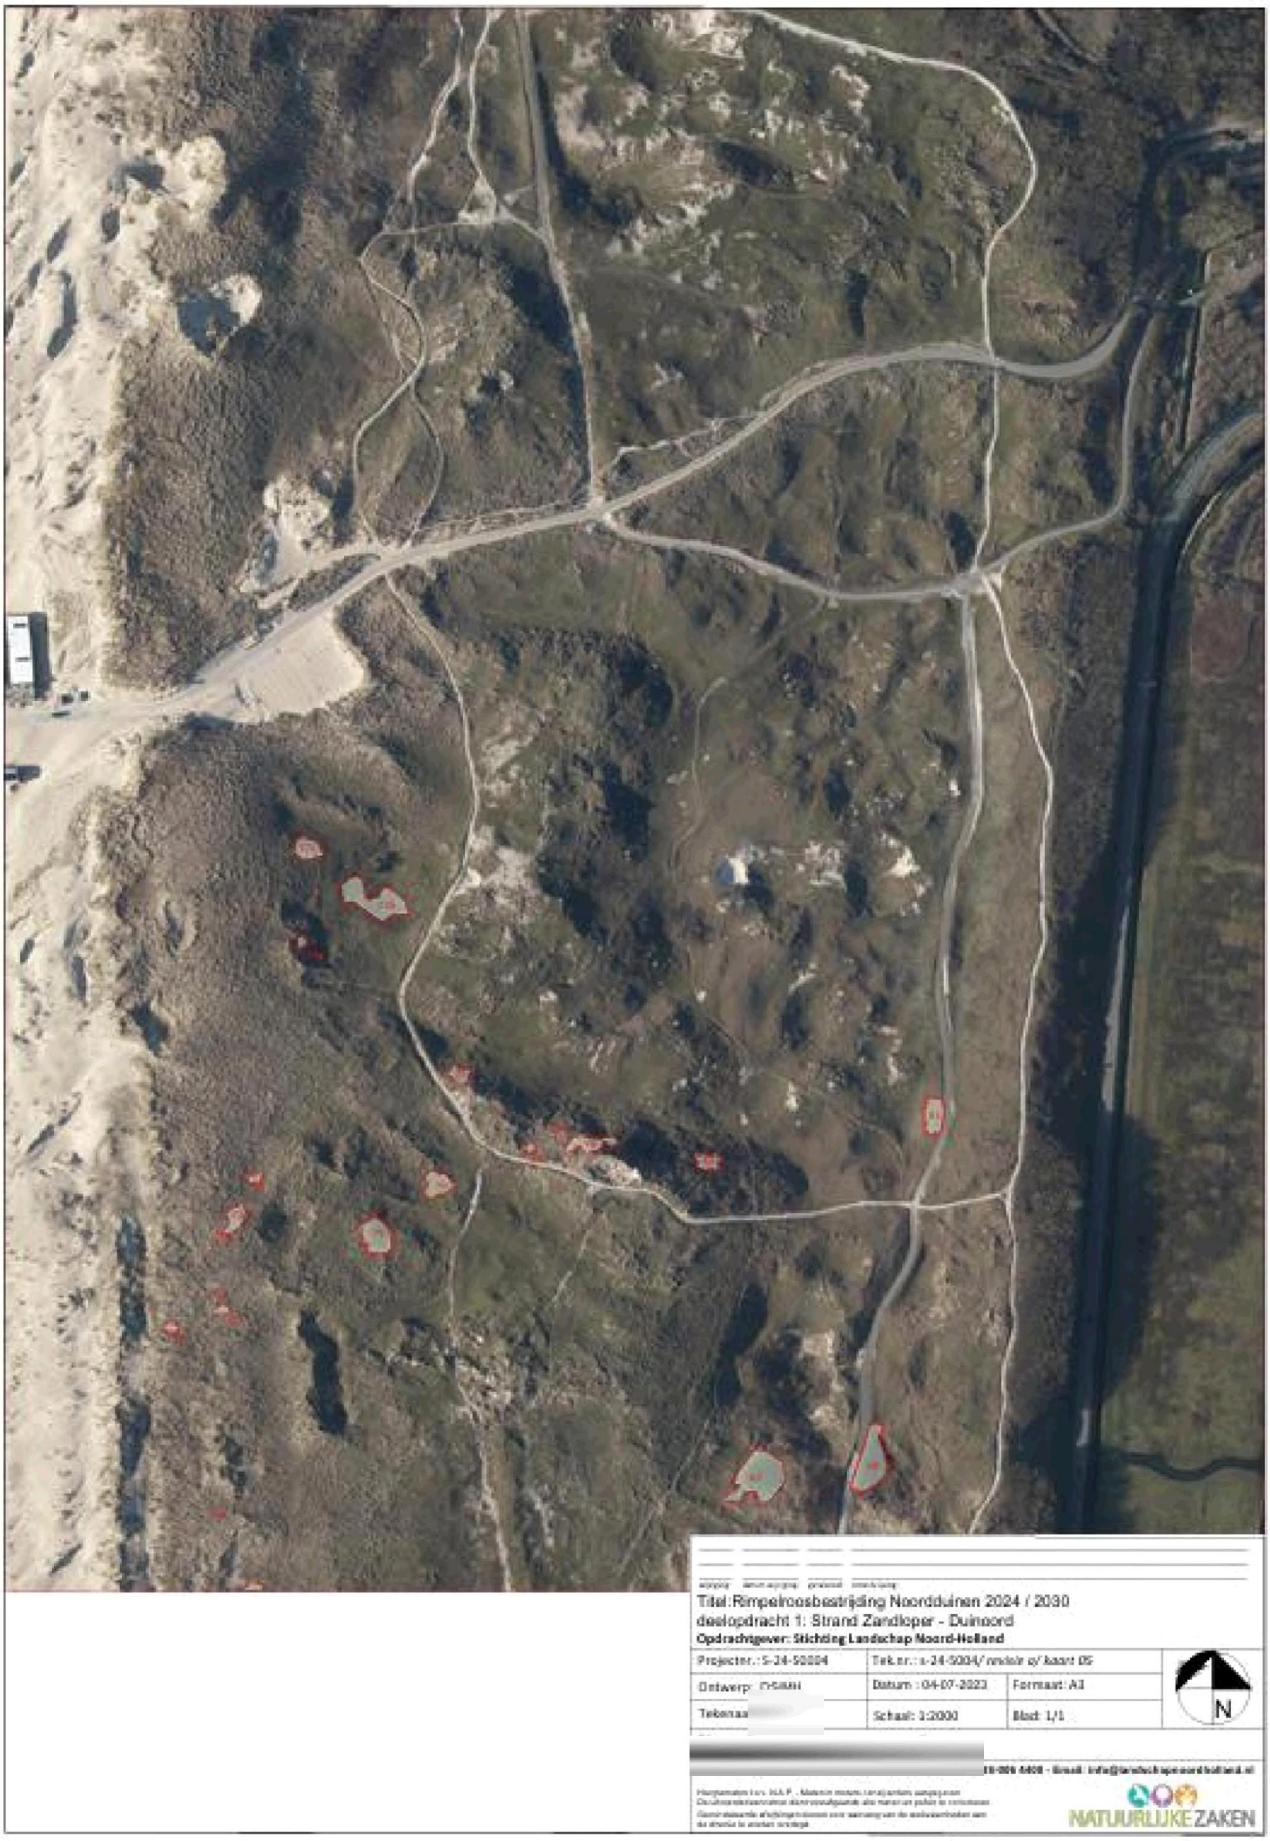
2.1.1 deelopdracht 1



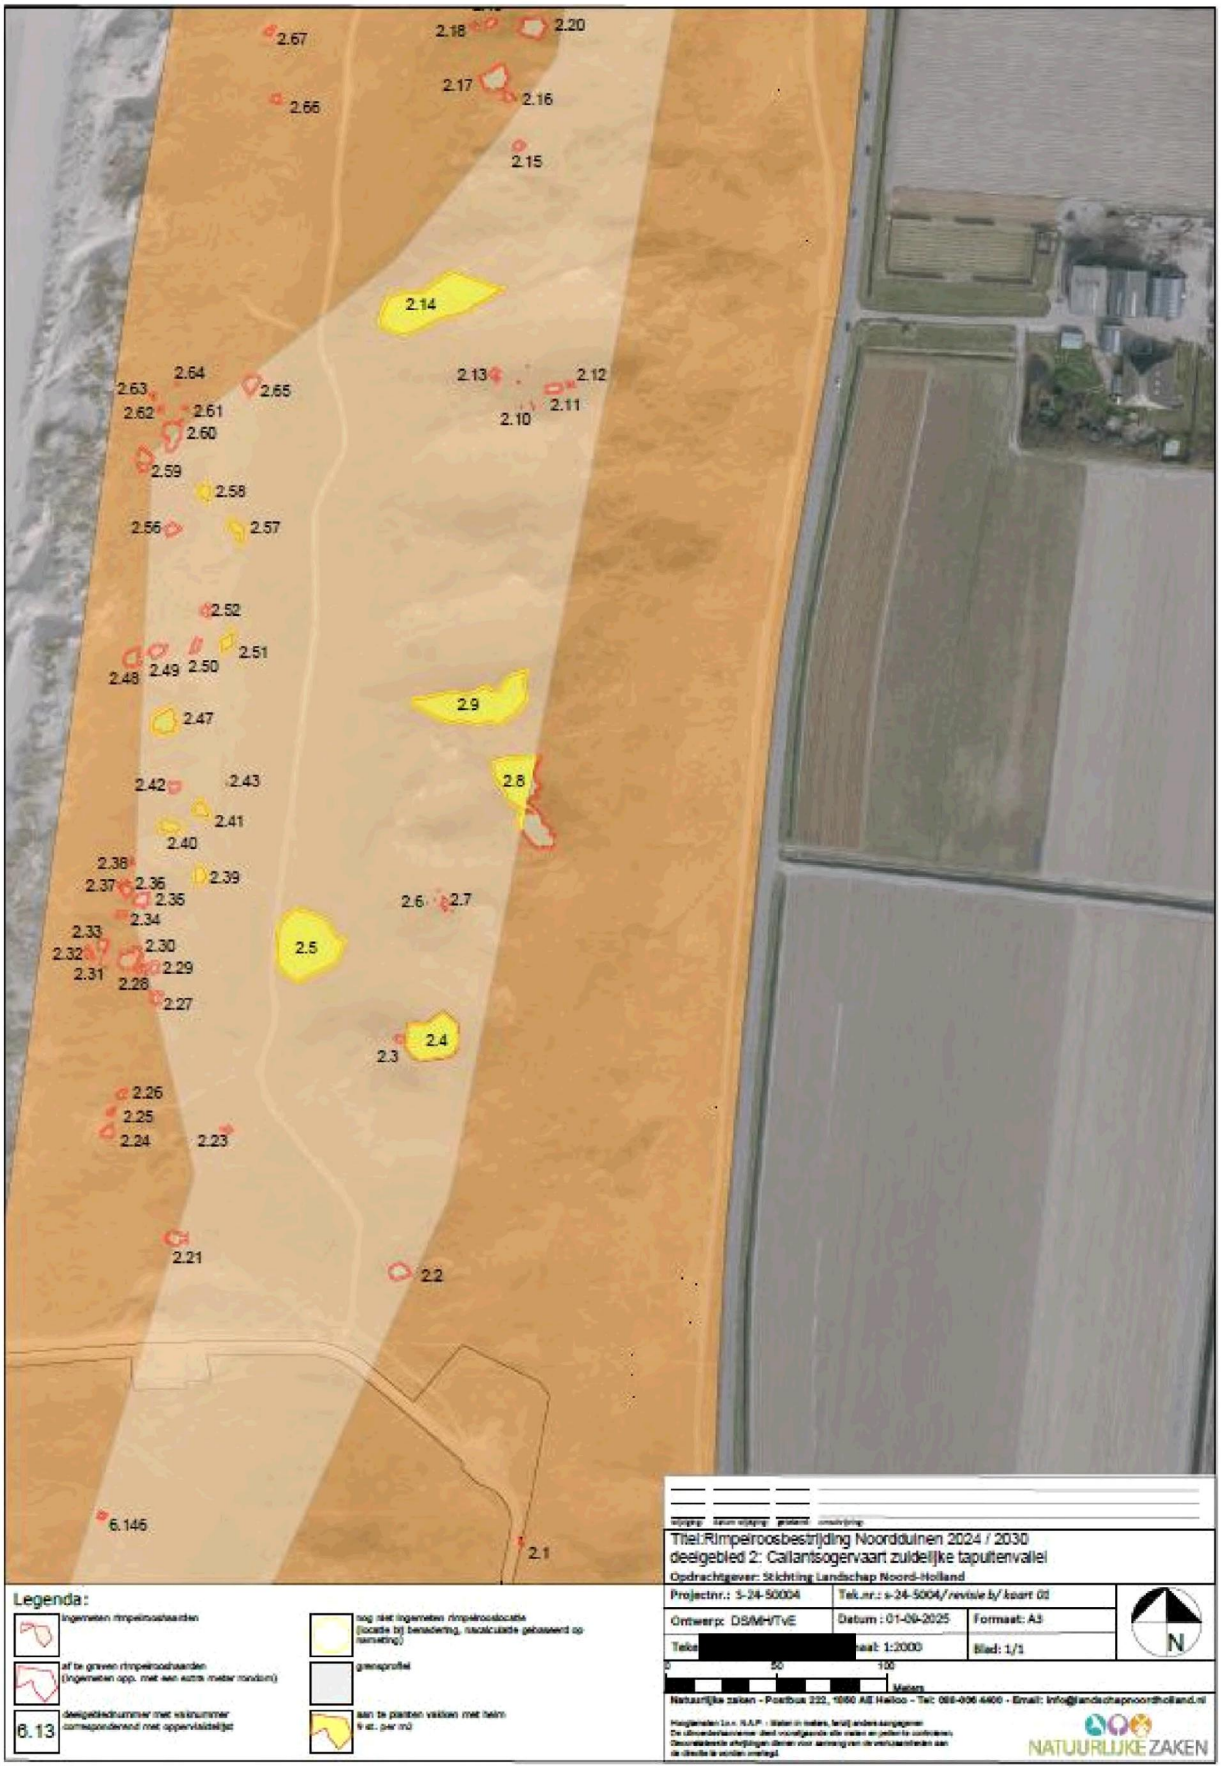

Titel:Rimpelroosbestrijding Noorddijnen 2024 / 2030
deelopdracht 1: Strand Zandloper - Duinoord
Opdrachtgever: Stichting Landschap Noord-Holland
Projectnr.: S-24-50004
Tek.nr.: s-24-5004/ revisie x/ kaart 02
Datum : 04-07-2023
Formaat: A3
Schaal: 1:2000
Blad: 1/1
N
Natuurlijke zaken - Postbus 222, 1850 AE Heiloo - Tel. 088-004 4408 - Email: info@landschapnoordholland.nl


Titel:Rimpelroosbestrijding Noorddijnen 2024 / 2030
deelopdracht 1: Strand Zandloper - Duincord
Opdrachtgever: Stichting Landschap Noord-Holland
Projectnr.: S-24-50004
Tek.nr.: s-24-5004/ revisie a/ kaart 02
Ontwerp: DSMH
Datum : 04-07-2023
Formaat: A3
Tekenaar:
Schaal: 1:2000
Blad: 1/1
N
NATUURLIJKE ZAKEN


Titel:Rimpelmosbestrijding Noordduinen 2024 / 2030
deelopdracht 1: Strand Zandloper - Duinoord
Opdrachtgever: Stichting Landschap Noord-Holland
Projectnr.: S-24-50004
Tek.nr.: s-24-5004/ revisie o/ kaart 04
Ontwerp
Datum : 04-07-2023
Formaat: A3
Tekenaar
Schaal: 1:2000
Blad: 1/1
N
NATUURLIJKE ZAKEN

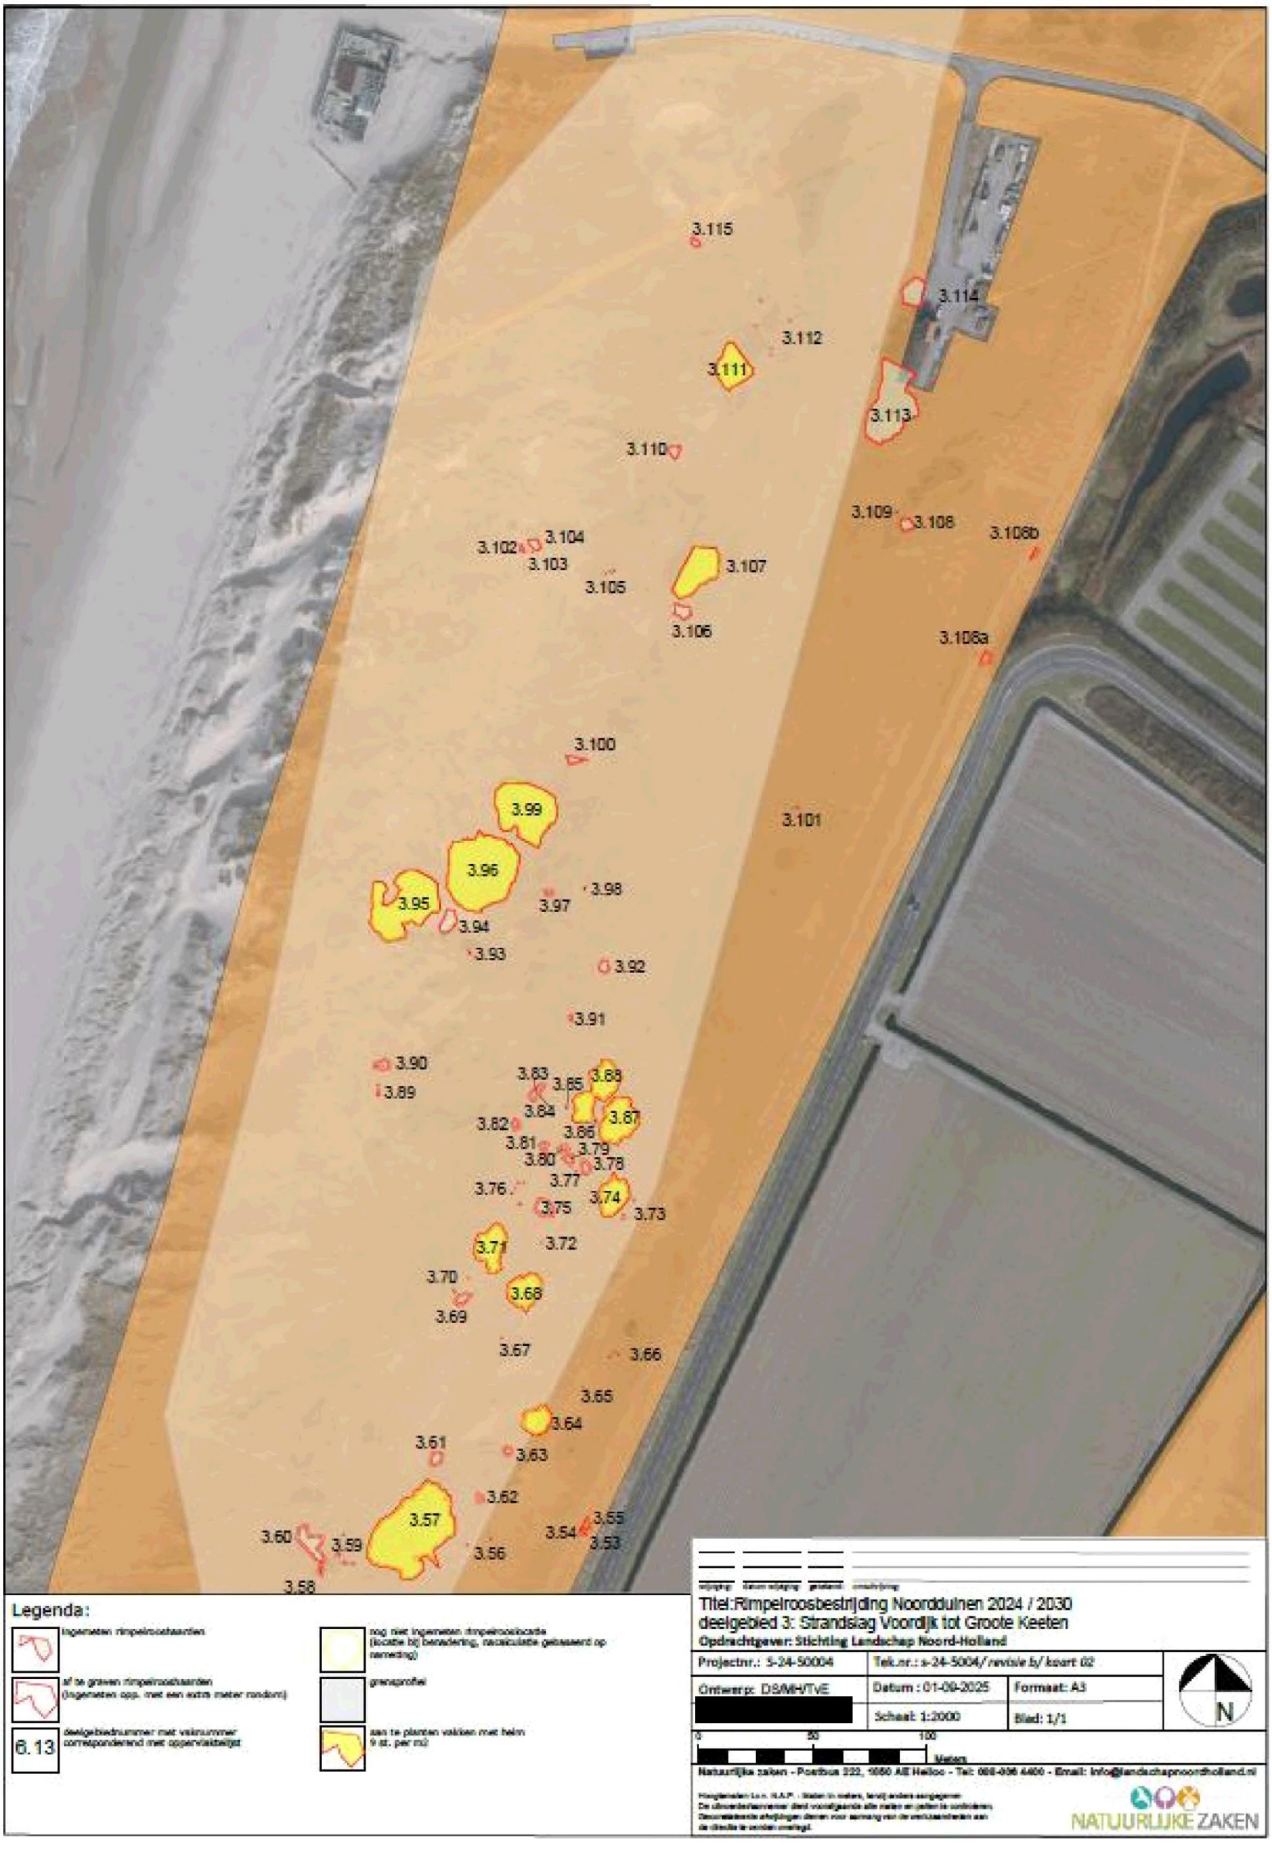

Titel:Rimpelroosbestrijding Noorduinen 2024 / 2030
deelopdracht 1: Strand Zandloper - Duinoord
Opdrachtgever: Stichting Landschap Noord-Holland
Projectnr.: S-24-50004
Tek.nr.: s-24-5004/ revisie o/ kaart 05
Datum : 04-07-2023
Formaat: A3
Schaal: 1:2000
Blad: 1/1
N
NATUURLIJKE ZAKEN

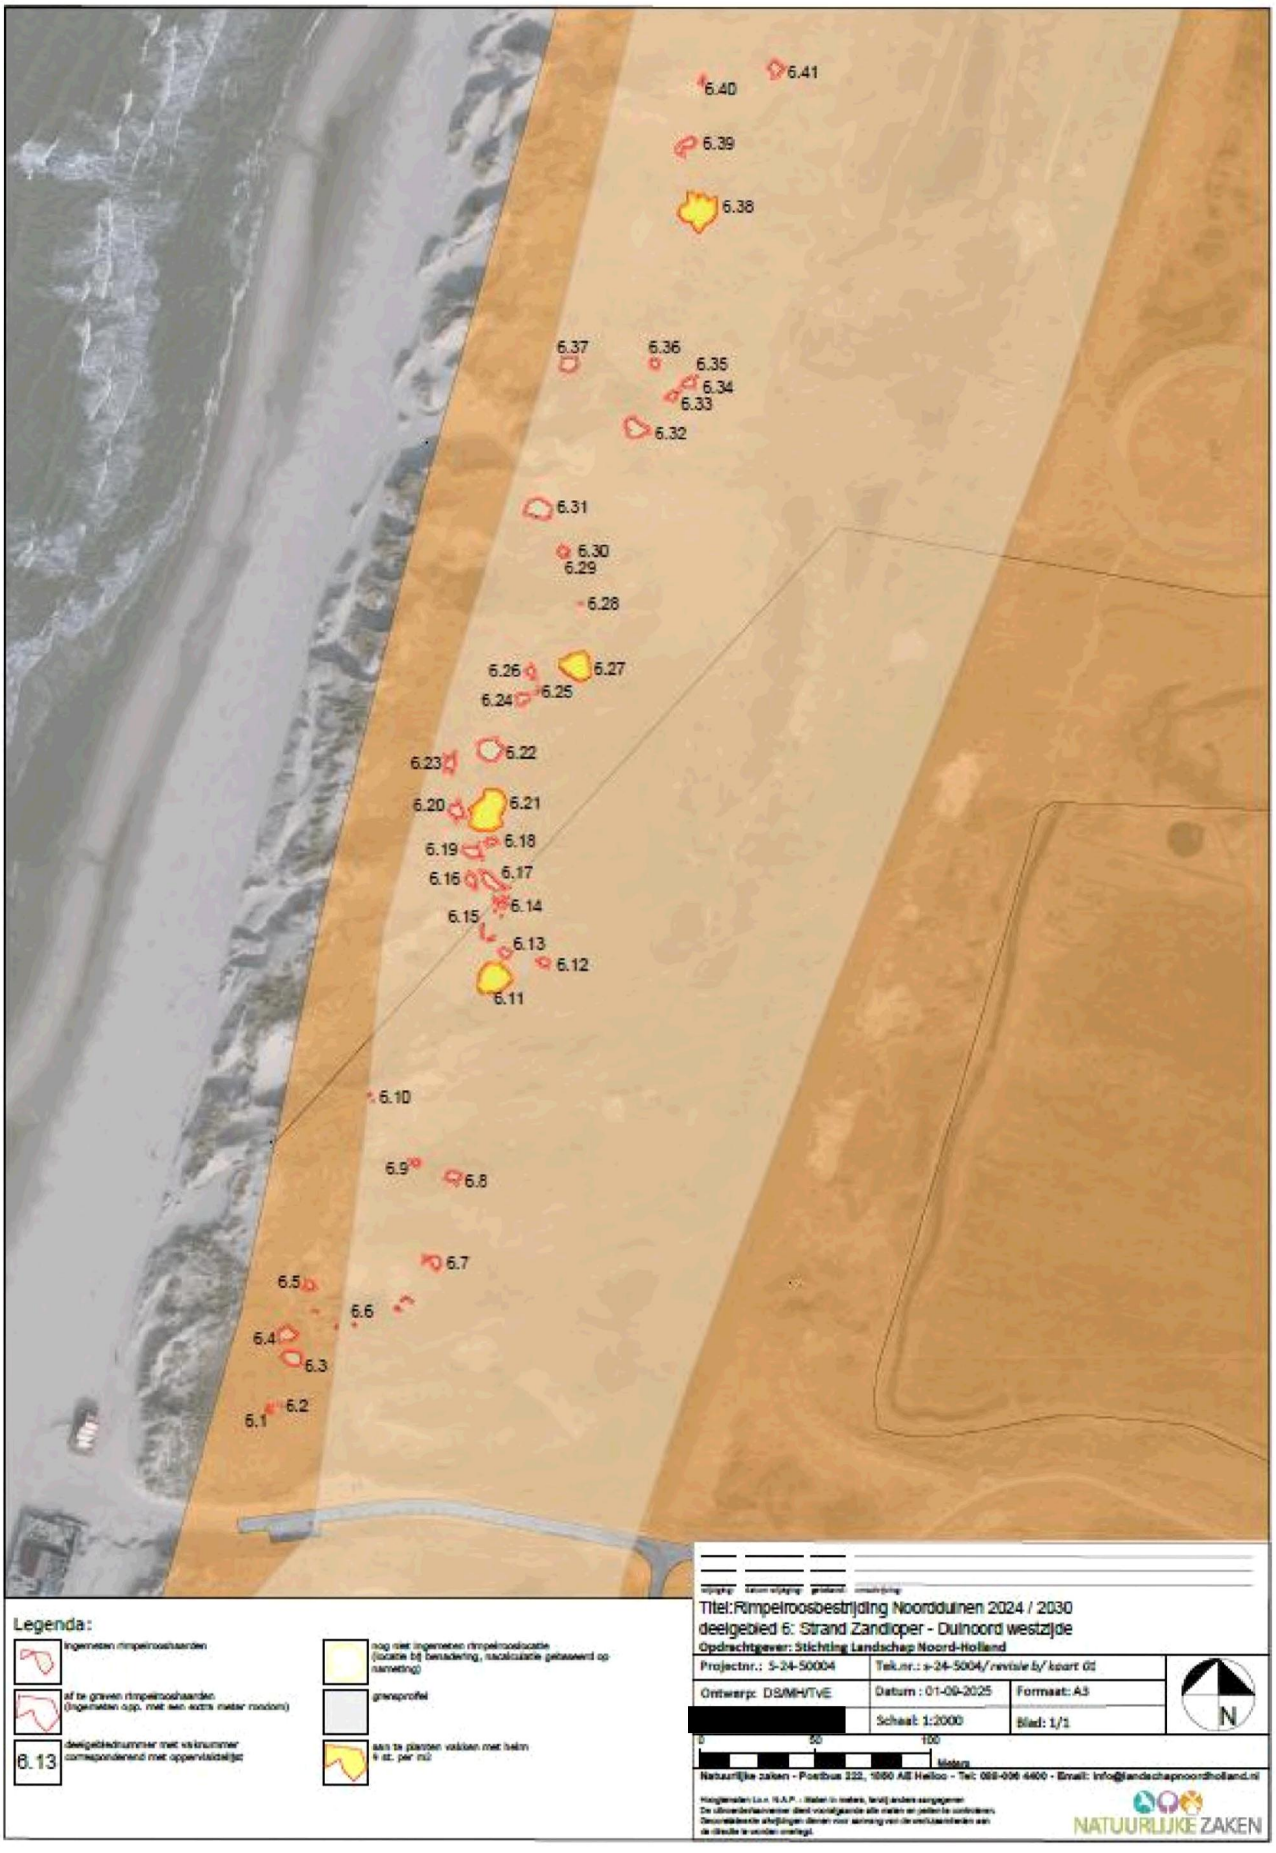
2.1.2 deelopdracht 2

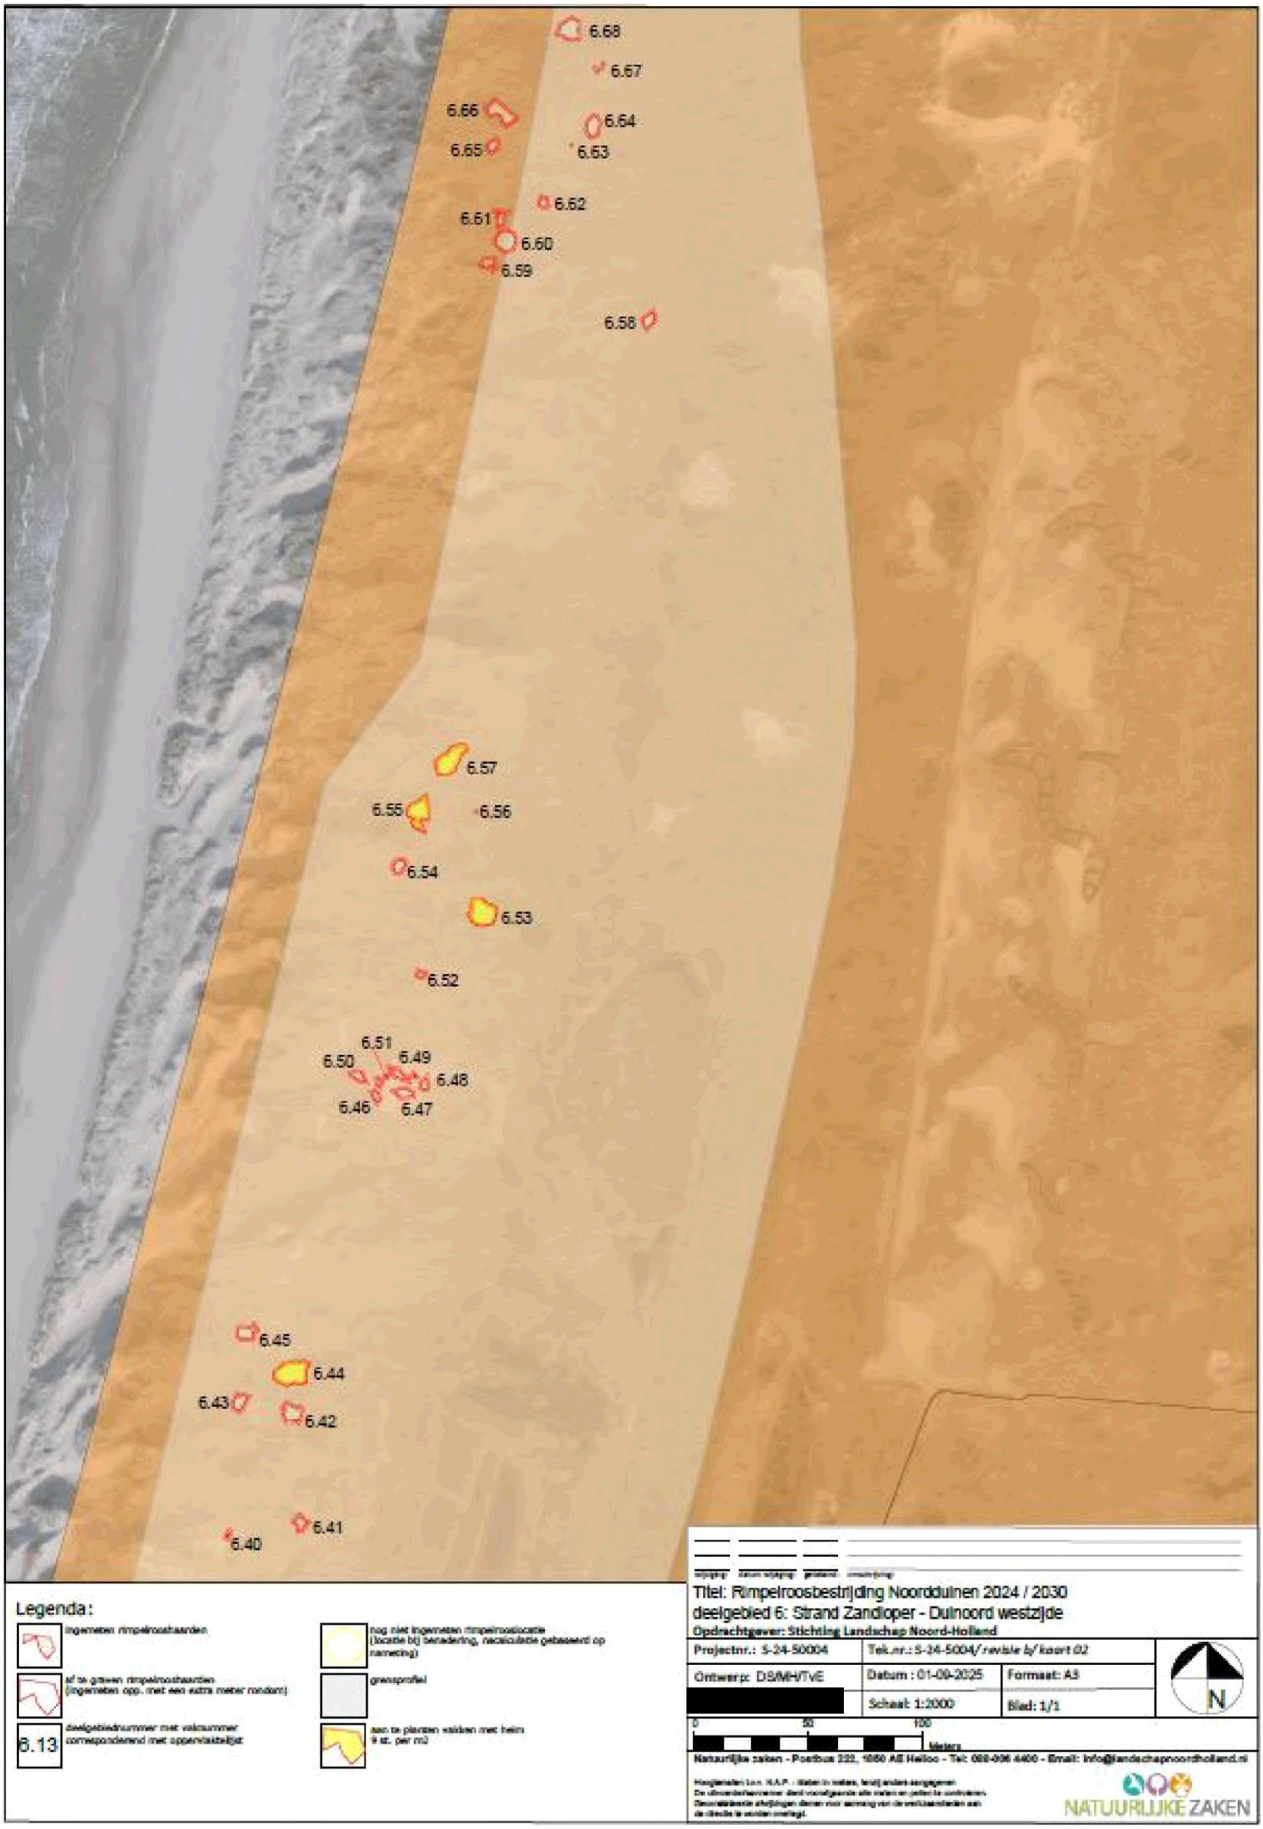


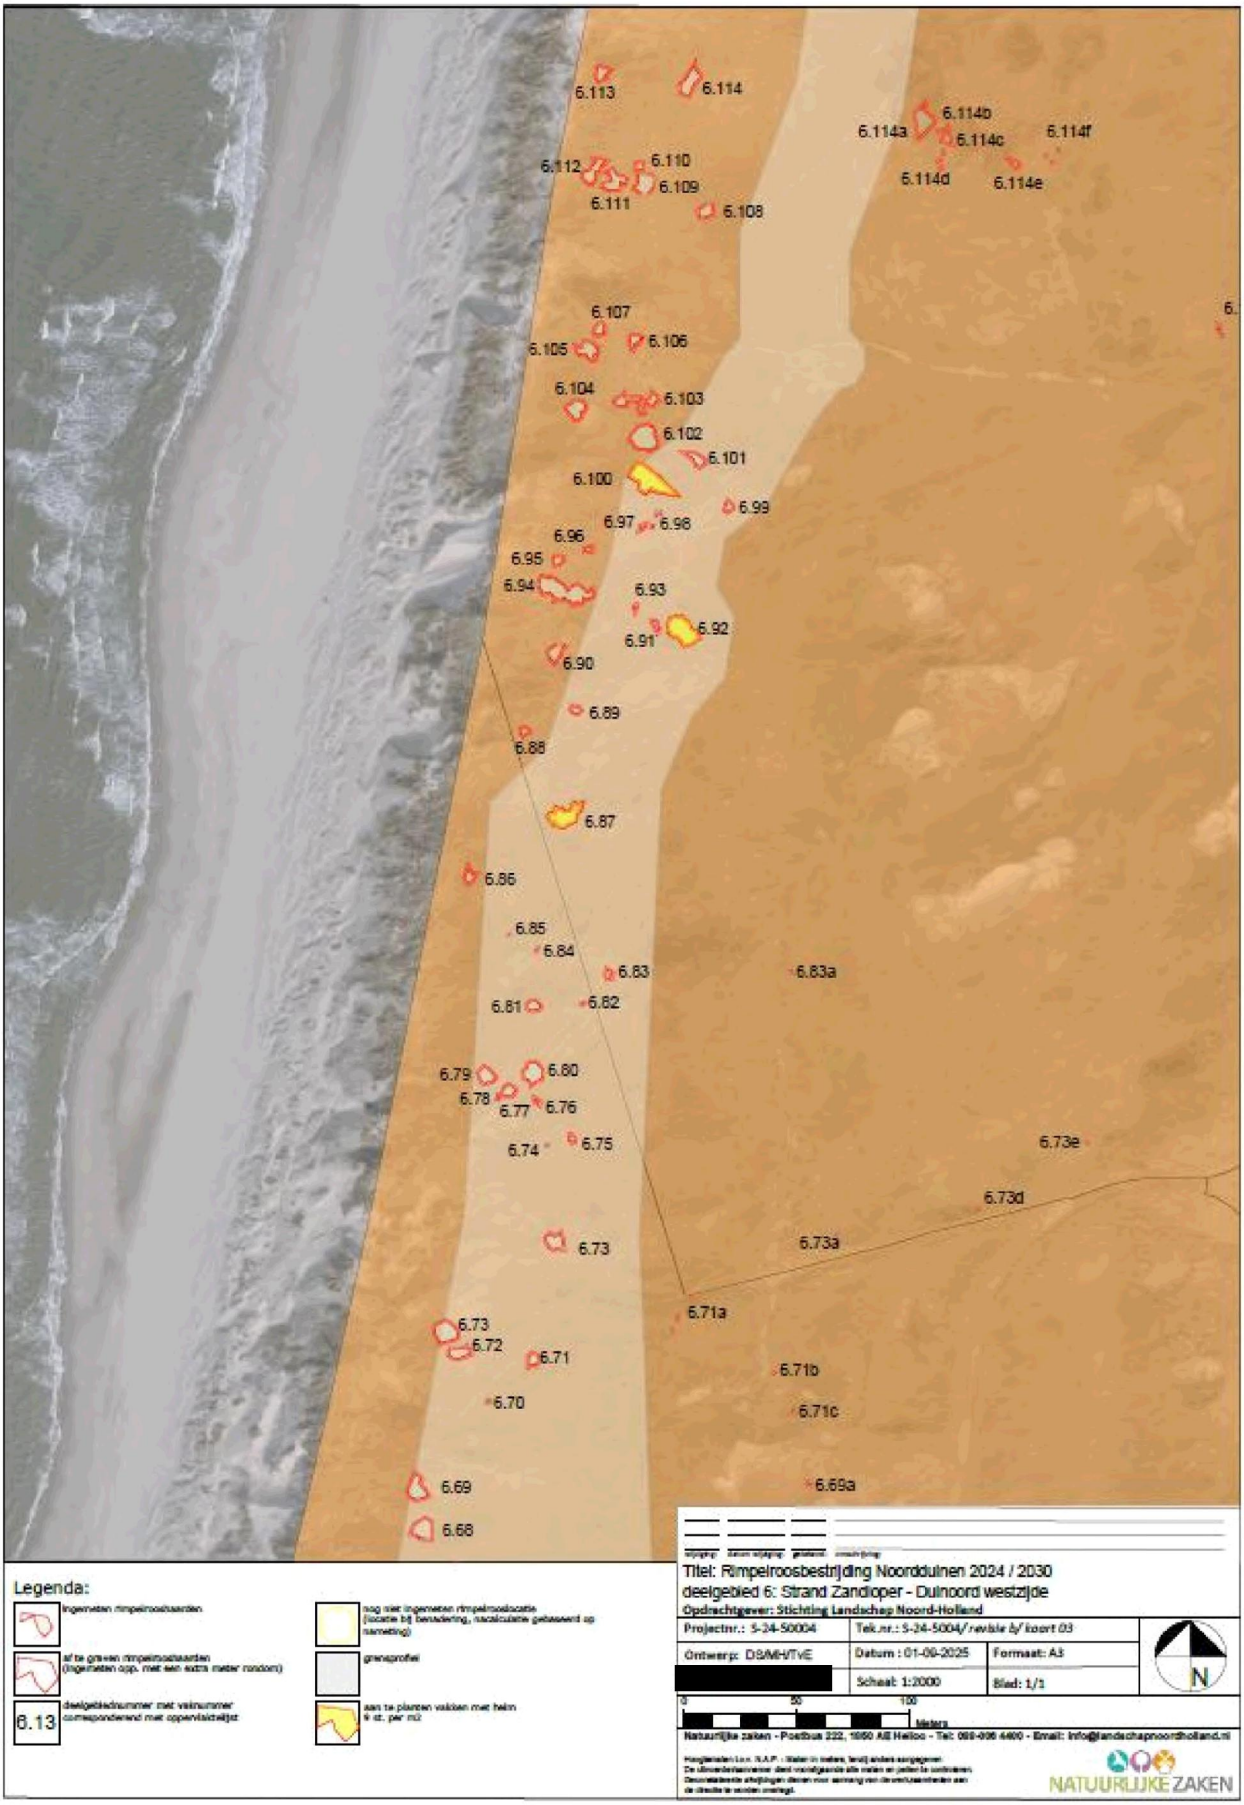

2.69
2.67
2.66
2.19
2.18
2.20
2.17
2.16
Legenda:
Ingemeten rimpelroosharden
af te graven rimpelroosharden (ingemeten opp. met een extra meter rondom)
8.13
deelgebiednummer met vaknummer corresponderend met oppervlaktelijst
nog niet ingemeten rimpelrooslocatie (locatie bij bestekering, nacalculatie gebaseerd op ramsetting)
grensprofiel
aan te planten vaktoen met helm # st. per m2
Titel:Rimpelroosbestrijding Noorddijnen 2024 / 2030
deelgebied 2: Callantsogervaart zuidelijke taputenvallei
Opdrachtgever: Stichting Landschap Noord-Holland
Projectnr.: S-24-50004
Tek.nr.: s-24-5004/ revisie b/ kaart 02
Ontwerp: DS/MH/TVE
Datum : 01-09-2025
Formaat: A3
Schaal: 1:2000
Blad: 1/1
N
0
50
100
Meters
Natuurlijke zaken - Postbus 222, 1860 AE Heiloo - Tel: 088-006 4400 - Email: info@landschapnoordholland.nl
NATUURLIJKE ZAKEN


3.58
3.47
3.52
3.51
3.46
3.50
3.41
3.42
3.45
3.49
3.40
3.43
3.44
3.48
3.36
3.38
3.35
3.39
3.37
3.33
3.34
3.32
3.28
3.31
3.30
3.27
3.29
3.24
3.25
3.26
3.23
3.21
3.22
3.20
3.19a
3.18
3.19
3.17
Legenda:
ingemeten rimpelroosharden
af te graven rimpelroosharden (ingemeten opp. met een extra meter rondom)
6.13
deelgebiednummer met vaknummer corresponderend met oppervlaktelijst
nog niet ingemeten rimpelrooslocatie (locatie bij bestrijding, nacalculatie gebaseerd op steekproef)
grensprofiel
aan te planten vaksen met helm 9 st. per m2
Titel:Rimpelroosbestrijding Noorddulnen 2024 / 2030
deelgebied 3: Strandslag Voordijk tot Groote Keeten
Opdrachtgever: Stichting Landschap Noord-Holland
Projectnr.: 5-24-50004
Tek.nr.: s-24-5004/ revisie b/ kaart 02
Ontwerp: DS/MH/TvE
Datum : 01-09-2025
Formaat: A3
Schaal: 1:2000
Blad: 1/1
N
0
50
100
Meters
Natuurlijke zaken - Postbus 222, 1000 AE Heiloo - Tel: 088-006 4400 - Email: info@landschapnoordholland.nl
NATUURLIJKE ZAKEN


3.115
3.114
3.112
3.111
3.113
3.110
3.109
3.108
3.108b
3.102
3.104
3.103
3.105
3.107
3.106
3.106a
3.100
3.99
3.101
3.96
3.95
3.98
3.97
3.94
3.93
3.92
3.91
3.90
3.89
3.83
3.85
3.88
3.84
3.87
3.82
3.86
3.81
3.79
3.80
3.78
3.77
3.76
3.74
3.75
3.73
3.71
3.72
3.70
3.68
3.69
3.67
3.66
3.65
3.64
3.61
3.63
3.62
3.57
3.55
3.54
3.53
3.60
3.59
3.56
3.58
Legenda:
Ingemeten rimpelroosbestrijding
Af te graven rimpelroosbestrijding (ingemeten opp. met een extra meter rondom)
6.13
deelgebiednummer met vaknummer corresponderend met oppervlaktebestek
nog niet ingemeten rimpelroosbestrijding (locatie bij beheerder, rescisuatie gebaseerd op ramening)
grasprofiel
aan te planten vakken met heim 9 st. per m2
Titel:Rimpelroosbestrijding Noorddijnen 2024 / 2030
deelgebied 3: Strandslag Voordijk tot Groote Keeten
Opdrachtgever: Stichting Landschap Noord-Holland
Projectnr.: 5-24-50004
Tek.nr.: s-24-5004/revisie b/ kaart 02
Ontwerp: DS/MH/TvE
Datum : 01-09-2025
Formaat: A3
Schaal: 1:2000
Blad: 1/1
0
50
100
Meters
Natuurlijke zaken - Postbus 222, 1860 AE Heiloo - Tel: 088-936 6400 - Email: info@landschapnoordholland.nl
NATUURLIJKE ZAKEN


6.41
6.40
6.39
6.38
6.37
6.36
6.35
6.34
6.33
6.32
6.31
6.30
6.29
6.28
6.27
6.26
6.25
6.24
6.23
6.22
6.21
6.20
6.19
6.18
6.17
6.16
6.15
6.14
6.13
6.12
6.11
6.10
6.9
6.8
6.7
6.6
6.5
6.4
6.3
6.2
6.1
Legenda:
Titel:Rimpelroosbestrijding Noorddunen 2024 / 2030
deelgebied 6: Strand Zandloper - Duinoord westzijde
Opdrachtgever: Stichting Landschap Noord-Holland
Projectnr.: S-24-50004
Ontwerp: DS/MH/TVE
Datum : 01-09-2025
Formaat: A3
Schaal: 1:2000
Blad: 1/1
0
50
100
Meters
NATUURLIJKE ZAKEN


6.68
6.67
6.66
6.64
6.65
6.63
6.62
6.61
6.60
6.59
6.58
6.57
6.55
6.56
6.54
6.53
6.52
6.51
6.50
6.49
6.48
6.46
6.47
6.45
6.44
6.43
6.42
6.41
6.40
Legenda:
ingemeten rimpelroosharden
af te graven rimpelroosharden (ingemeten opp. met een extra meter rondom)
6.13 deelgebiednummer met volgnummer corresponderend met oppervlaktelijst
nog niet ingemeten rimpelrooslocatie (locatie bij benadering, nacalculatie gebaseerd op ramming)
grensprofiel
Titel: Rimpelroosbestrijding Noorddijnen 2024 / 2030
deelgebied 6: Strand Zandloper - Duinoord westzijde
Opdrachtgever: Stichting Landschap Noord-Holland
Projectnr.: 5-24-50004
Tek.nr.: 5-24-5004/ revisie b/ kaart 02
Ontwerp: DS/MH/TvE
Datum : 01-09-2025
Formaat: A3
Schaal: 1:2000
Blad: 1/1
N
0
50
100
Meters
Natuurlijke zaken - Postbus 222, 1860 AE Heiloo - Tel: 088-096 4400 - Email: info@landschapnoordholland.nl
NATUURLIJKE ZAKEN


6.113
6.114
6.114a
6.114b
6.114c
6.114d
6.114e
6.114f
6.112
6.110
6.109
6.111
6.108
6.107
6.105
6.106
6.104
6.103
6.102
6.101
6.100
6.99
6.97
6.98
6.96
6.95
6.94
6.93
6.91
6.92
6.90
6.89
6.88
6.87
6.86
6.85
6.84
6.83
6.83a
6.81
6.82
6.79
6.80
6.78
6.77
6.76
6.74
6.75
6.73e
6.73d
6.73
6.73a
6.71a
6.73
6.72
6.71
6.71b
6.70
6.71c
6.69
6.69a
6.68
Legenda:
6.13
deelgebiednummer met vaknummer corresponderend met oppervlaktelijst
nog niet ingemeten rimpelroosvlakte (locatie bij benadering, nacalculatie gebaseerd op ramming)
grensprofiel
aan te planten vaktoen met hekn 9 st. per m2
Titel: Rimpelroosbestrijding Noorddulnen 2024 / 2030
deelgebied 6: Strand Zandloper - Duinoord westzijde
Opdrachtgever: Stichting Landschap Noord-Holland
Projectnr.: 5-24-50004
Tek.nr.: 5-24-5004/ revisie b/ koort 03
Ontwerp: DS/MH/TvE
Datum : 01-09-2025
Formaat: A3
Schaal: 1:2000
Blad: 1/1
0
50
100
Meters
Natuurlijke zaken - Postbus 222, 1850 AE Heiloo - Tel: 088-006 4400 - Email: info@landschapnoordholland.nl
NATUURLIJKE ZAKEN


6.146
6.144
6.145
6.142
6.143
6.141
6.140
6.139
6.138
6.137
6.135
a= 6.131
b= 6.132
c= 6.133
d= 6.134
e= 6.135
6.129
6.130
6.128
6.126
6.125
6.127
6.124
6.123
6.122
6.120
6.121
6.119
6.118
6.115
6.116
6.117
6.119d
6.119c
6.119a
6.119b
6.117a
6.113
6.114
Legenda:
ingemeten rimpelroosheesters
af te graven rimpelroosheesters (ingemeten opp. met een extra meter rondom)
6.13
deelgebiednummer met vaknummer corresponderend met oppervlaktelijst
nog niet ingemeten rimpelroosbestrijdingslocatie (locatie bij bestrijding, nacontrole gebeurt op aanwijzing)
grensprofiel
aan te planten vakken met heim 6 st. per m2
Titel: Rimpelroosbestrijding Noorddulnen 2024 / 2030
deelgebied 6: Strand Zandloper - Duinoord westzijde
Opdrachtgever: Stichting Landschap Noord-Holland
Projectnr.: 5-24-50004
Tek.nr.: 5-24-5004/ revisie b/ kaart 04
Ontwerp: DSM/HTVE
Datum : 01-09-2025
Formaat: A3
Schaal: 1:2000
Blad: 1/1
0
50
100
Meters
Natuurlijke zaken - Postbus 222, 1050 AE Heiloo - Tel: 088-006 4400 - Email: info@landschapnoordholland.nl
NATUURLIJKE ZAKEN

2.1.3 deelopdracht 3




1.29a
1.26c
1.26b
1.25a
1.24
Legenda:
ingemeten rimpelroosbaanden
af te graven rimpelroosbaanden (ingemeten opp. met een extra meter rondom)
6.13
deelgebiedsnummer met volgnummer corresponderend met oppervlaktelijst
nog niet ingemeten rimpelrooslocatie (locatie bij beheertraq, nacalculatie gebaseerd op ruimetting)
grensprofiel
aan te planten vakken met heide 4 st. per m2
Titel:Rimpelroosbestrijding Noordduinen 2024 / 2030
deelgebied 1: Strand Zandloper - Duinoord
Opdrachtgever: Stichting Landschap Noord-Holland
Projectnr.: s-24-50004
Tek.nr.: s-24-5004/revisie a/ kaart 03
Ontwerp: DS/MH
Datum : 01-05-2025
Formaat: A3
Schaal: 1:2000
Blad: 1/1
N
Natuurlijke zaken - Postbus 322, 1860 AE Heiloo - Tel: 088-006 4400 - Email: info@landschapnoordholland.nl


1.35b
1.35a
Legenda:
Ingemeten rimpelroosheesters
af te graven rimpelroosheesters (ingemeten opp. met een extra meter rondom)
6.13
deelgebiednummer met viaknummer corresponderend met oppervlaktelijst
nog niet ingemeten rimpelroosbestrijding (locatie bij benadering, nacalculatie gebaseerd op ruimeting)
grensprofiel
aan te planten vaktoen met helm 9 st. per m2
Titel:Rimpelroosbestrijding Noorddulnen 2024 / 2030
deelgebied 1: Strand Zandloper - Duinoord
Opdrachtgever: Stichting Landschap Noord-Holland
Projectnr.: 5-24-50004
Tek.nr.: s-24-5004/revisie a/ kaart 04
Ontwerp: DS/MH
Datum : 04-07-2023
Formaat: A3
Schaal: 1:2000
Blad: 1/1
N
Natuurlijke zaken - Postbus 222, 1850 AE Heiloo - Tel: 088-906 4400 - Email: info@landschapnoordholland.nl


3.14
3.12
3.13
3.11
3.10
3.16
3.9
3.15
3.8
3.7
3.6
3.4
3.5
3.3
3.2
3.1
Legenda:
Ingemeten rimpelroosheesters
af te geven rimpelroosheesters (ingemeten opp. met een extra meter rondom)
deelgebiednummer met vaknummer corresponderend met oppervlaktelijst
6.13
nog met ingemeten rimpelroossoorte (locatie bij benadering, nacalculatie gebeurt op aanwijzing)
grensprofiel
aan te planten valsen met helm 9 st. per m2
Titel:Rimpelroosbestrijding Noorddulnen 2024 / 2030
deelgebied 3: Strandslag Voordijk tot Groote Keeten
Opdrachtgever: Stichting Landschap Noord-Holland
Projectnr.: 3-24-50004
Tek.nr.: s-24-5004/'revisie.b'/kaart 02
Ontwerp: DS/MH/TvE
Datum : 01-09-2025
Formaat: A3
Tekenaar: [redacted]
Schaal: 1:2000
Blad: 1/1
N
0m ..m ..m
Natuurlijke zaken - Postbus 222, 1690 AE Hoogkarspel - Tel: 088-006 4400 - Email: info@landschapnoordholland.nl


6.147
6.148
6.149
6.150
6.151
6.152
6.153
6.154
6.155
6.156
6.157
6.158
6.159
6.160
6.161
6.162
6.163
6.164
6.165
6.119d
6.119c
6.119a
6.119b
6.117a
6.114f
6.114g
6.73e
Legenda:
ingemeten rimpelroosbestanden
nog niet ingemeten rimpelroosbestanden (locatie bij benadering, recalculatie gebeurt op aanvraag)
af te graven rimpelroosbestanden (ingemeten opp. met een extra meter rondom)
grensprofiel
6.13
deelgebiednummer met volgnummer corresponderend met oppervlaktelijst
aan te planten wilden met helm 4 st. per m2
Titel: Rimpelroosbestrijding Noorddulnen 2024 / 2030
deelgebied 6: Strand Zandloper - Duinoord fietspad
Opdrachtgever: Stichting Landschap Noord-Holland
Projectnr.: S-24-50004
Tek.nr.: S-24-5004/ revisie b/ kaart 05
Onderwerp: DS/MH/TvE
Datum : 01-09-2025
Formaat: A3
Schaal: 1:2000
Blad: 1/1
N
Natuurlijke zaken - Postbus 222, 1860 AE Heiloo - Tel: 088-006 4400 - Email: info@landschapnoordholland.nl


6.165
6.73e
6.166
6.73d
6.73a
6.71b
6.71c
6.167
6.69a
6.168
6.169
6.170
6.171
6.172
6.173
Legenda:
ingemeten rimpelroosvlaarden
af te graven rimpelroosvlaarden (ingemeten opp. met een extra meter rondom)
6.13 deelgebiednummer met volgnummer corresponderend met oppervlaktelijst
nog niet ingemeten rimpelroosvlocatie (locatie bij benadering, nacalculatie gebaseerd op raaiweg)
grensprofiel
aan te planten wilden met heim 9 st. per m2
Titel: Rimpelroosbestrijding Noorddulnen 2024 / 2030
deelgebied 6: Strand Zandloper - Duinoord fietspad
Opdrachtgever: Stichting Landschap Noord-Holland
Projectnr.: 5-24-50004
Tek.nr.: 5-24-5004/ revisie b/ kaart 06
Onderwerp: DB/MH/TvE
Datum : 01-09-2025
Formaat: A3
Schaal: 1:2000
Blad: 1/1
N
Natuurlijke zaken - Postbus 222, 1000 AE Heiloo - Tel: 088-006 4400 - Email: info@landschapnoordholland.nl


6.174
6.175
6.176
6.177
6.178
6.179
6.180
6.181
Legenda:
ingemeten rimpelroosheesters
af te graven rimpelroosheesters (ingemeten opp. met een extra meter rondom)
6.13
deelgebiednummer met vaknummer corresponderend met oppervlaktelijst
nog niet ingemeten rimpelrooslocatie (locatie bij beheerling, nacalculatie gebaseerd op ramming)
grensprofiel
aan te planten heides met heim 4 st. per m2
Titel: Rimpelroosbestrijding Noorddulnen 2024 / 2030
deelgebied 6: Strand Zandloper - Duinoord fietspad
Opdrachtgever: Stichting Landschap Noord-Holland
Projectnr.: S-24-50004
Tek.nr.: S-24-5004/ revisie b/ kaart 07
Ontwerp: DS/MH/TvE
Datum : 01-09-2025
Formaat: A3
Schaal: 1:2000
Blad: 1/1
N
Natuurlijke zaken - Postbus 222, 1850 AE Heiloo - Tel: 088-096 4400 - Email: info@landschapnoordholland.nl


6.178
6.179
6.180
6.181
6.182
6.183
6.184
6.185
6.186
6.187
6.188
6.189
6.190
6.191
3.1080
Legenda:
ingemeten rimpelroosheesters
af te graven rimpelroosheesters (ingemeten opp. met een extra meter rondom)
6.13 deelgebiednummer met volgnummer corresponderend met oppervlaktelijst
nog niet ingemeten rimpelrooslocatie (locatie bij benadering, nacalculatie gebaseerd op nameting)
grensprofiel
aan te planten veldjes met heim 9 st. per m2
Titel: Rimpelroosbestrijding Noorddulnen 2024 / 2030
deelgebied 6: Strand Zandloper - Duinoord fietspad
Opdrachtgever: Stichting Landschap Noord-Holland
Projectnr.: S-24-50004
Tek.nr.: S-24-5004/ revisie b/ kaart 08
Ontwerp: DS/MH/TvE
Datum : 01-09-2025
Formaat: A3
Schaal: 1:2000
Blad: 1/1
N
Natuurlijke zaken - Postbus 222, 1860 AE Heiloo - Tel: 088-006 4400 - Email: info@landschapnoordholland.nl

2.1.4 deelopdracht 4




4.20
4.21
4.22
Legenda:
ingemeten rimpelroosbanden
af te graven rimpelroosbanden (ingemeten opp. met een extra meter rondom)
6.13
deelgebiednummer met volgnummer corresponderend met oppervlaktelijst
nog niet ingemeten rimpelroosbanden (locatie bij benadering, nacalculatie gebaseerd op ruimeting)
grensprofiel
aan te planten vaktjes met helm 9 st. per m2
Titel:Rimpelroosbestrijding Noorduinen 2024 / 2030
deelgebied 4: Strandslag Voordijk tot Callantsoog
Opdrachtgever: Stichting Landschap Noord-Holland
Projectnr.: 5-24-50004
Tek.nr.: s-24-5004/revisie o/ kaart 02
Ontwerp: DS/MH
Datum : 01-05-2025
Formaat: A3
Schaal: 1:2000
Blad: 1/1
N
Natuurlijke zaken - Postbus 333, 1860 AH Heiloo - Tel: 088-696 4490 - Email: info@landschapnoordholland.nl


4.22
4.21
4.21
Legenda:
ingemeten rimpelroosheesters
af te graven rimpelroosheesters (ingemeten opp. met een extra meter rondom)
6.13
deelgebiednummer met volgnummer corresponderend met oppervlaktelijst
nog niet ingemeten rimpelroosbestrijding (locatie bij benadering, nacalculatie gebaseerd op herhaling)
grensprofiel
aan te planten stekken met helm 9 st. per m2
Titel:Rimpelroosbestrijding Noorddijnen 2024 / 2030
deelgebied 4: Strandslag Voordijk tot Callantsoog
Opdrachtgever: Stichting Landschap Noord-Holland
Projectnr.: 5-24-50004
Tek.nr.: s-24-5004/versie a/ kaart 03
Onderp: DS/MH
Datum : 01-05-2025
Formaat: A3
Schaal: 1:2000
Blad: 1/1
0m ..m ..m
Natuurlijke zaken - Postbus 232, 1860 AE Heiloo - Tel: 088-996 4490 - Email: info@landschapnoordholland.nl

2.1.5 deelopdracht 5



3. Bijlage

3.1 watervergunning HHNK

Watervergunning afgegeven voor de werkzaamheden voor 2024.

Stichting Landschap [redacted]-Holland
[redacted]
Postbus 222
1850 AE HEILOO
[redacted]@natuurlijkezaken.nl

Datum	Uw kenmerk	Contactpersoon
27 juli 2023	S-22-50005	[redacted]
Onderwerp	**Registratienummer**	**Telefoonnummer**
Watervergunning	23.0909886	[redacted]

Geachte [redacted],

Op 17 juli 2023 hebben wij van u een vergunningsaanvraag ontvangen voor het ontgraven van de rimpelroos langs diverse locaties aan de binnenduinrand van de primaire waterkering bij Den Helder tot Callantsoog. Wij hebben besloten u de gevraagde vergunning te verlenen.

Bij de beoordeling van vergunningsaanvragen kijken wij of het uitvoeren van de aangevraagde werkzaamheden invloed heeft op de bescherming tegen het water, de kwaliteit van het water, de doorstroming van het water en de waterhoeveelheid. Uw aanvraag heeft geen nadelig effect op de door het hoogheemraadschap te beschermen belangen.

Aan welke eisen en voorschriften uw werkzaamheden moeten voldoen, kunt u lezen in deel I van deze vergunning. Het juridisch kader vindt u in deel II.

Van u verwachten we dat u:
- de voorschriften opvolgt die in deze vergunning staan, omdat deze dienen ter bescherming van de waterstaatswerken;
- minimaal tien werkdagen voor uitvoering van de werkzaamheden een startmelding doet bij onze toezichthouder, zodat hij/zij kan controleren of de werkzaamheden volgens de voorschriften in de vergunning worden uitgevoerd;
- voor eventueel bezoek van de toezichthouder uw vergunning binnen handbereik houdt;
- de verleende vergunning deelt met de uitvoerende partijen, zodat deze de werkzaamheden uitvoeren volgens de voorschriften in de vergunning.

Datum
27 juli 2023

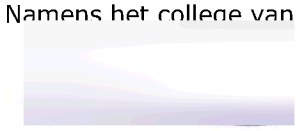
U dient minimaal tien werkdagen voordat met de werkzaamheden wordt begonnen dit te melden per e-mail naar [redacted]@hhnk.nl.
Vermeld daarbij de volgende drie zaken:
- uw naam;
- het dossiernummer (HHNK/23005863) van uw vergunning;
- de naam van de toezichthouder ([redacted]).

Voor de behandeling van uw aanvraag bent u leges verschuldigd à € 109,00. U ontvangt hiervoor binnenkort een factuur.

Bij vragen over deze vergunning kunt u contact opnemen met [redacted], telefonisch bereikbaar op nummer [redacted]. Bij geen gehoor kunt u bellen naar [redacted] en vragen naar een medewerker van Vergunningverlening.
Wij wensen u veel succes met de uitvoering van de werkzaamheden.

Met vriendelijke groet,

Namens het college van dijkgraaf en hoogheemraden,



[redacted]
Hoofd cluster Vergunningen
Afdeling Vergunningen, Handhaving, Inkoop, Juridische Zaken & Grondzaken

Bijlage
- Watervergunning

Afschrift verzonden aan:
- [redacted], toezichthouder hoogheemraadschap

WATERVERGUNNING

Ten name van:
Stichting Landschap Noord-Holland
Postbus 222
1850 AE HEILOO

DEEL I BESLUIT EN VOORSCHRIFTEN

1 Besluit

De aangevraagde vergunning als bedoeld in artikel 3.2, lid 1 van de Keur Hoogheemraadschap Hollands Noorderkwartier 2016 te verlenen voor:

het ontgraven van de rimpelroos langs diverse locaties aan de binnenduinrand Duinen Den Helder tot Callantsoog

a. De onderstaande tekening(en) deel te laten uitmaken van de vergunning:

Project/titel	Kenmerk/nummer	datum
5_Kaart_locaties_Rimpelroos_Noordduinen 7	23.0900812	18-07-2023
5_Kaart_locaties_Rimpelroos_Noordduinen 2	23.0900816	18-07-2023
5_Kaart_locaties_Rimpelroos_Noordduinen 1	23.0900817	18-07-2023
5_Kaart_locaties_Rimpelroos_Noordduinen 3	23.0900820	18-07-2023
5_Kaart_locaties_Rimpelroos_Noordduinen 4	23.0900825	18-07-2023
5_Kaart_locaties_Rimpelroos_Noordduinen 5	23.0900826	18-07-2023

b. De voorschriften van deel I, hoofdstuk 2, aan deze vergunning te verbinden.

Namens het college van dijkgraaf en hoogheemraden,

[redacted]
Hoofd cluster Vergunningen
Afdeling Vergunningen, Handhaving, Inkoop, Juridische Zaken & Grondzaken

Bezwaar

- *Het besluit wordt gepubliceerd op de website www.overheid.nl.*
- *U en andere belanghebbenden kunnen binnen zes weken bezwaar maken tegen dit besluit. Het bezwaar kunt u sturen naar Adviescommissie Bezwaren, Postbus 250, 1700 AG Heerhugowaard. Voor meer informatie verwijzen wij u naar onze website: www.hhnk.nl.*
- *Het indienen van bezwaar heeft geen schorsende werking. Daarvoor kunt u een verzoek indienen bij de rechtbank Noord-Holland, Postbus 1621, 2300 BR Haarlem.*

2 Voorschriften

2.1 Voorschriften van algemene aard

1. U voert de werkzaamheden uit volgens de bij dit besluit behorende bijlagen.

2. U houdt na realisatie de vergunde werken op uw kosten in een goede staat.

3. U meldt minstens tien dagen voordat de werkzaamheden beginnen de start van de werkzaamheden bij de in de begeleidende brief genoemde toezichthouder. Binnen vijf dagen na beëindiging van de werkzaamheden meldt u dit eveneens bij deze toezichthouder.

4. Als u, of degene die de werkzaamheden uitvoert, met het werk bezig is, moet de vergunning (of een kopie ervan) op het werk aanwezig zijn. U moet ervoor zorgen dat degene die de werkzaamheden uitvoert, op de hoogte is van de voorschriften in deze vergunning.

5. U bent verplicht de redelijkerwijs mogelijke maatregelen te nemen om schade aan eigendommen van het hoogheemraadschap en/of derden, als gevolg van het gebruik van deze vergunning, te voorkomen.

6. U voert de werkzaamheden zonder onderbreking uit om eventuele nadelige effecten te voorkomen. Daarbij moeten alle aanwijzingen door de toezichthouder onmiddellijk worden opgevolgd.

7. Afwijken van de tekening(en) is alleen toegestaan na goedkeuring van de toezichthouder. Bij afwijkingen stuurt u binnen 2 maanden na beëindiging van de werkzaamheden een revisietekening naar het hoogheemraadschap.

8. U neemt contact op met het hoogheemraadschap indien u geen gebruik meer wenst te maken van het vergunde werk om de locatie zo nodig in oorspronkelijke staat te herstellen.

2.2 Bijzondere voorschriften

Bijzondere voorschriften werken zandige kustkeringen

1. *Wateroverlast*
   Bij waterkeringbedreigende omstandigheden vinden er geen werkzaamheden plaats. Gedurende het stormseizoen (15 oktober-15 april) vinden er geen ontgravingswerkzaamheden plaats, tenzij in overleg met de toezichthouder anders wordt besloten.

2. *Tekeningen*
   De werkzaamheden worden uitgevoerd overeenkomstig de bij dit besluit behorende tekeningen.

3. *Ontgravingen en aanvullingen*
   a. Ontgravingen worden tot een minimum beperkt.
   b. Het afslagprofiel wordt niet landwaarts verplaatst. Hiertoe wordt het te ontgraven duinzand binnen het profiel van de bouwlocatie(s) in het bestaande duin verwerkt.

c. De aanvullingen worden zodanig afgewerkt dat zij goed aansluiten op het aanwezige duin.
d. Op aanwijzing van de toezichthouder van het hoogheemraadschap treft de vergunninghouder verdere maatregelen ter voorkoming van het verstuiven van het duinzand.

4. *Verplaatste objecten*
De voor de werkzaamheden verplaatste objecten zoals hekwerken en afrasteringen, worden direct na voltooiing van de werken op dezelfde wijze teruggebracht als voor de werkzaamheden.

5. *Schouw*
Na gereedkomen van de werkzaamheden wordt het werk geschouwd door onze toezichthouder en de vergunninghouder.

3 Overige zaken om rekening mee te houden

1. Naast deze watervergunning heeft u wellicht nog ontheffingen en/of vergunningen nodig van de gemeente of andere overheidsinstanties. Wij raden u aan dit na te vragen.
2. Bij uitvoering van de werkzaamheden is mogelijk ook de Wet Natuurbescherming van toepassing. Dit betekent dat de vergunninghouder schade aan planten en/of dieren en hun directe leefomgeving zoveel mogelijk moet voorkomen.
3. Als het werk aansluit op een openbare weg, of in de berm van de openbare weg ligt (bijvoorbeeld het maken of veranderen van een uitrit of het leggen van een kabel), dan moet vergunning of toestemming worden gevraagd aan de wegbeheerder.
4. Als de werkzaamheden klaar zijn, voert het hoogheemraadschap een controle uit. De vergunning is pas definitief opgeleverd als de controle heeft plaatsgevonden.
5. Wij adviseren u eventuele werkzaamheden welke plaatsvinden binnen percelen in eigendom van derden of uitgegeven in pacht/gebruik, vooraf af te stemmen met de eigenaar, pachter of gebruiker.
6. Mocht u de werkzaamheden uitvoeren in strijd met de voorschriften van deze vergunning, dan kan het bestuur van het hoogheemraadschap besluiten om de vergunning in te trekken.
7. Als de uitvoering van de werken waarvoor deze vergunning is verleend niet uiterlijk drie jaar na dagtekening van deze watervergunning is gestart, kunnen wij deze vergunning geheel of gedeeltelijk intrekken.

DEEL II JURIDISCH KADER

4 Aanleiding aanvraag

De aanvraag is ingediend om rimpelroos te verwijderen langs de duinen tussen Den Helder en Callantsoog ten behoeve van natuurherstel.

5 Toetsingskaders

Bij de behandeling van de aanvraag letten we op de bepalingen van de Waterwet, het Waterbesluit, de Waterregeling, de Algemene wet bestuursrecht en de Keur Hoogheemraadschap Hollands Noorderkwartier 2016.

Daarnaast toetsen we de aanvraag aan de van toepassing zijnde Europese en nationale wet- en regelgeving en de relevante regionale kaders:

- De Kaderrichtlijn Water;
- Het Nationaal Waterplan 2016-2021
- Watervisie 2021 van de provincie Noord-Holland;
- Het Waterplan 2022-2027 van Hoogheemraadschap Hollands Noorderkwartier;
- Beleidsnota waterkeringen 2012-2017;
- Beleidsregels watervergunningen 2017.

6 Overwegingen Keurbesluit

Toetsing waterlopen
Het hoogheemraadschap toetst aanvragen voor activiteiten in of nabij waterlopen aan:

- bergingscapaciteit waterloop;
- doorstroomcapaciteit waterloop;
- stabiliteit taluds;
- effect op waterkwaliteit;
- effect op ecologie;
- effect op grondwaterregime;
- doelmatig onderhoud waterloop.

Toetsing waterkeringen
Aanvragen om vergunning van de Keur voor activiteiten in of nabij waterkeringen worden, voor zover voor de betreffende activiteit geen absoluut verbod geldt, getoetst op:

- nadelige effecten op kerende hoogte;
- nadelige effecten op stabiliteit;
- nadelige effecten op de erosiebestendigheid;
- mogelijke hinder voor efficiënt uitvoeren van onderhoud en inspectie;
- profiel van vrije ruimte voor toekomstige dijkverbetering;
- periode van uitvoeren van activiteiten;
- staat van onderhoud van vergund object;
- verwijderbaarheid van vergund object;
- buiten gebruik stelling van object.

Motivering toetsing en beleid
Hoogheemraadschap Hollands Noorderkwartier zorgt onder andere voor voldoende water, schoon water en waterveiligheid. Tijdens de behandeling en beoordeling van de aanvraag is gebleken dat de waterhuishoudkundige, waterkeringstechnische en ecologische belangen van het waterstaatswerk door de verlening en/of uitvoering van de gevraagde vergunning niet (onevenredig) worden geschaad.

7 Belangen derden en horen aanvrager

Belangen van derden
Bij de beoordeling van de aanvraag is niet gebleken dat er sprake is van relevante belangen van derden die niet door andere wet- of regelgeving worden beschermd en die door het verlenen van de vergunning kunnen worden geschaad.

Horen belanghebbenden en aanvrager
De vergunning wordt verleend conform de aanvraag, daarom is de aanvrager niet apart gehoord.

8 Samenvatting juridisch kader

- Het belang van de aanvrager bij het verkrijgen van de vergunning is afgewogen tegen de waterhuishoudkundige, waterkeringtechnische en ecologische belangen van het waterlichaam die door de Keur Hoogheemraadschap Hollands Noorderkwartier 2016 worden beschermd.
- Uit de belangenafweging is gebleken dat bij honorering van de aanvraag, met inachtneming van de aan dit besluit verbonden voorschriften, de zorg voor de waterhuishouding, de waterkeringen en de ecologie voldoende worden gewaarborgd.

9 Proceduregegevens

De aanvraag is ingediend op 17 juli 2023.

De aanvraag is geregistreerd onder nummer 7944091 en de bij de vergunning behorende bijlagen onder nummers 23.0900812, 23.0900816, 23.0900817, 23.0900820, 23.0900825 en 23.0900826.