


D (1 : 20)
Stramien 2

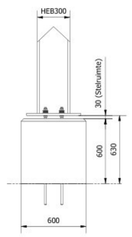


C (1 : 20)
Stramien 1

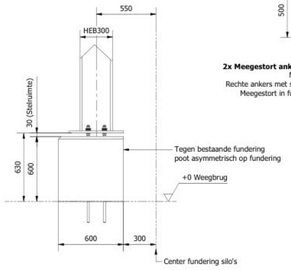


E (1 : 20)
Detail voetplaat en ankers
Geldt voor alle poten!

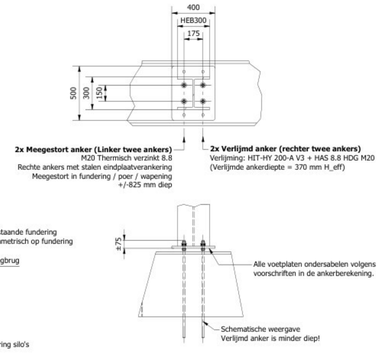



A-A (1 : 100)
Stramienen t.b.v. ankers

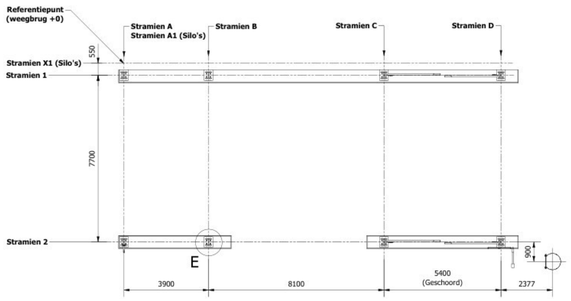


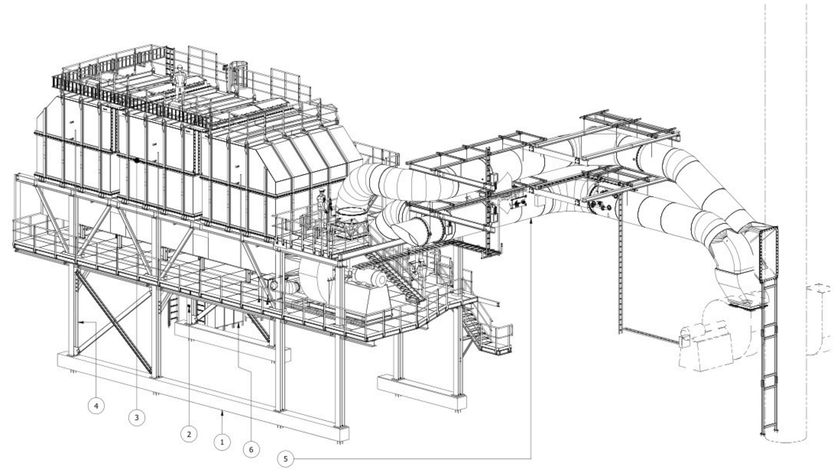



B-B (1 : 100)
Doorsnede installatie

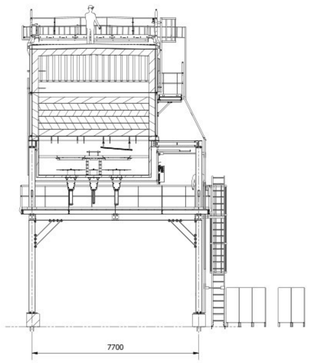


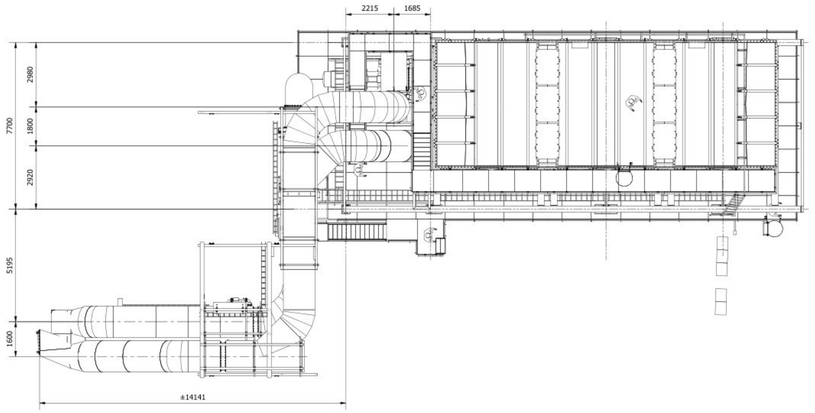

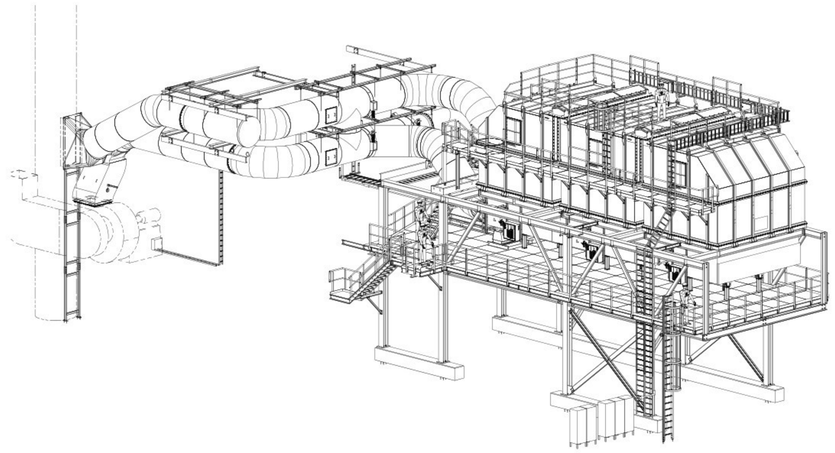

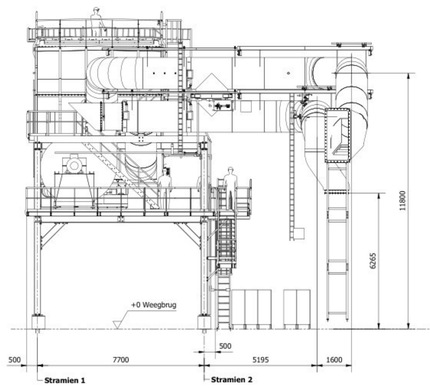

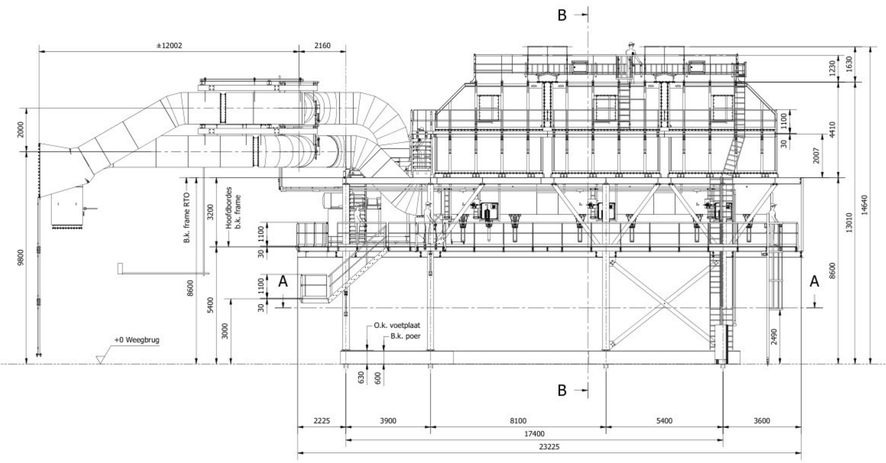

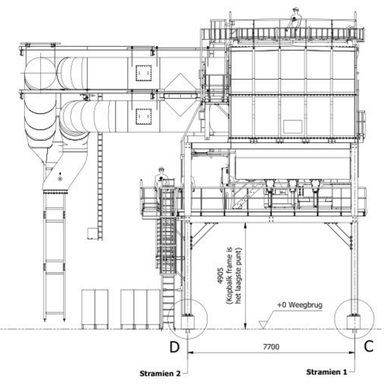

ITEM	QTY	PART NUMBER	DESCRIPTION	MATERIAL	REV
6	1	2513001050-000-000	Totaal Elektro en utility		
5	1	2513001030-000-000	Totaal leidingwerk en ventilator		
4	1	2513001020-000-000	Totaal hoofdconstructie met bordessen		
3	1	2513001010-000-000	Totaal naverbrander (E-RTO)		
2	1	2513001000-100-000	Machineplaat CE met bevestiging		
1	1	2513001000-000-010	Fundering OCI		

PARTS LIST

REV	DESCRIPTION	DATE	APPROVED
A	Ankers scharnierend uitgevoerd en schoren voorzien in de portalen van stramien C en D)	28-8-2026	BQ

REVISION HISTORY

TOLERANCES ACCORDING TO NEN ISO 2768 -mK
Unless otherwise stated


	Name	Date
Drawn	BQ	28-1-2026
Check.		


Material
Thickness
Finish
Weight


Project nr. 2025-130-01-000 / ID - XXX
Project OCI E-RTO
Customer Gebr. Van der Lee (Lelystad)
Title: Totaal OCI E-RTO
Description: 2513001000-000-000
Rev.
Sheet 1 / 1
Unit mm
Scale 1 : 100
Do not scale!
Size A0


MESYS
www.mesys.nl

C-C (1 : 50)

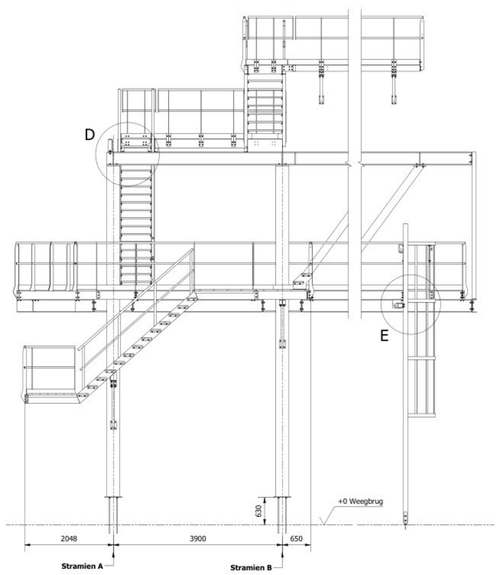


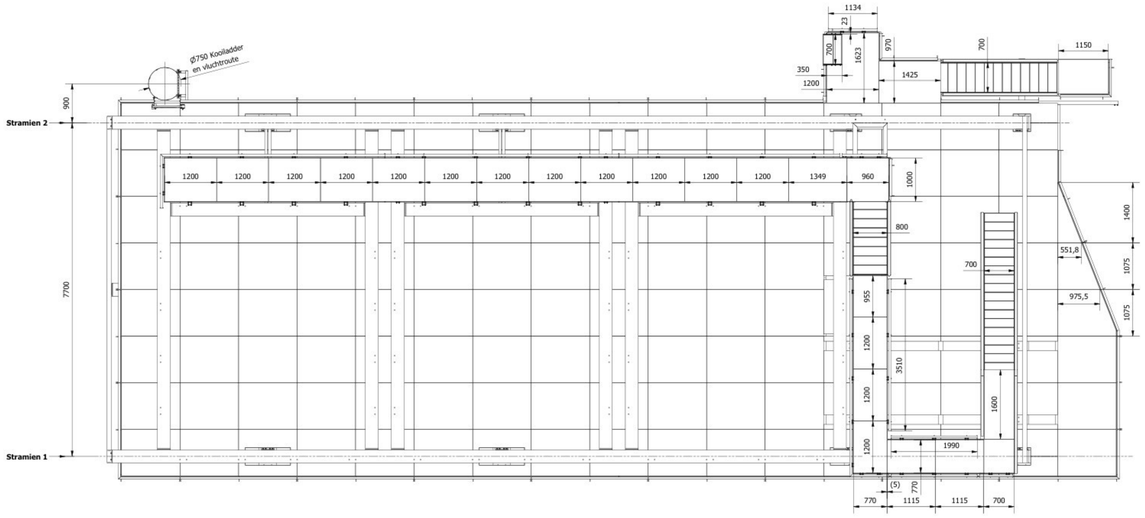

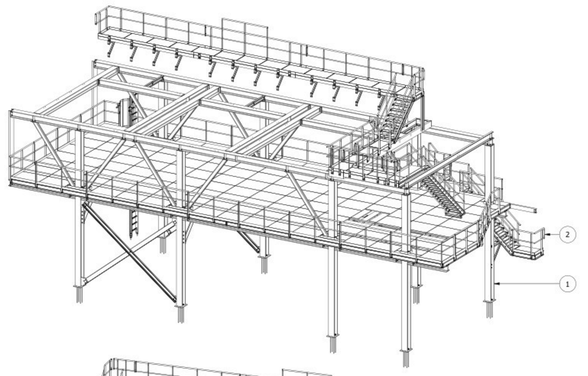


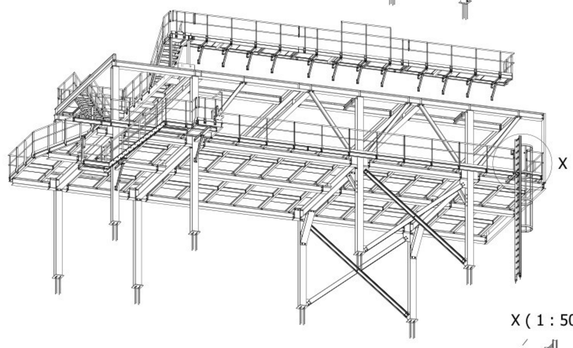


X (1 : 50)

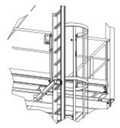



C — A-A (1 : 50) — A

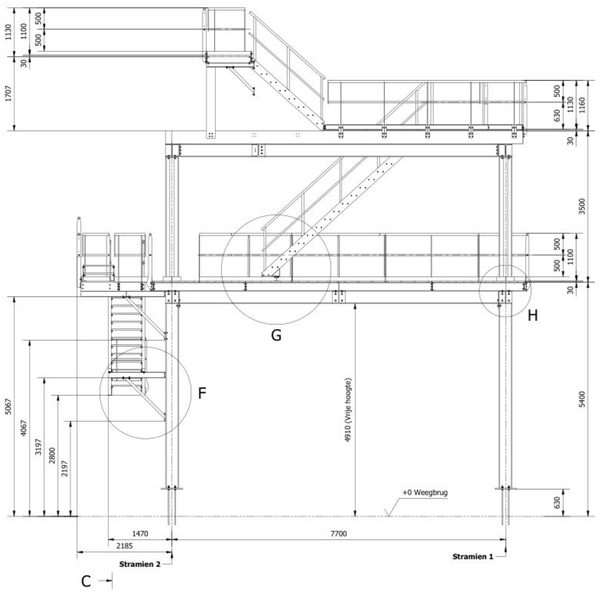

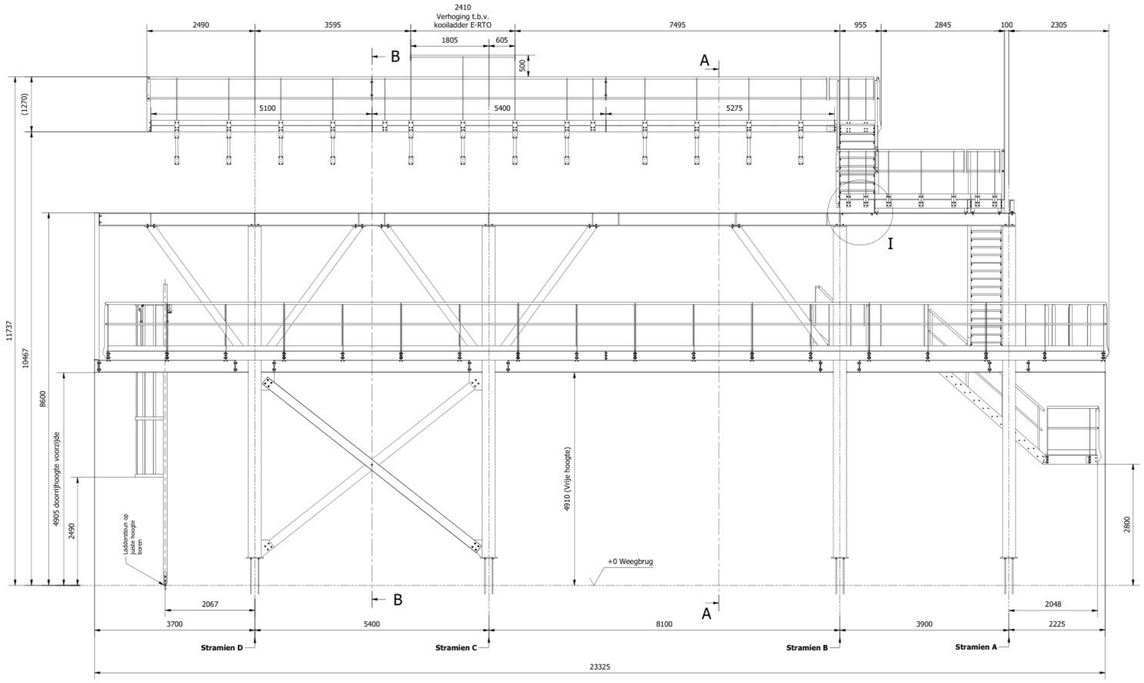


B-B (1 : 50)

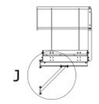


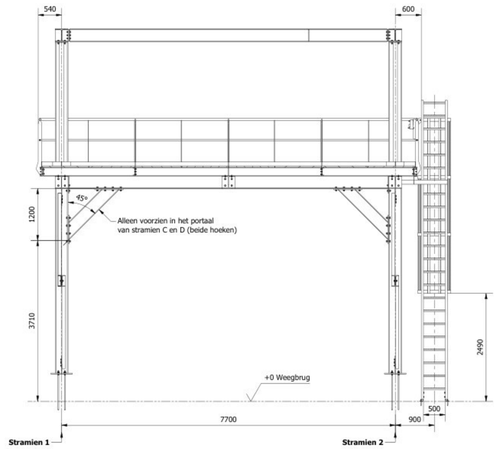


D (1 : 20)

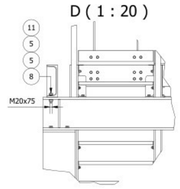


E (1:20)
BREAK-OUT

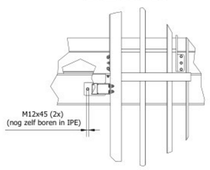


F (1 : 20)

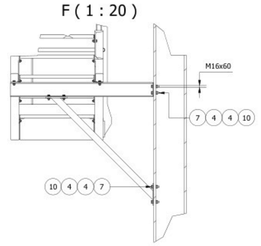


G (1 : 20)

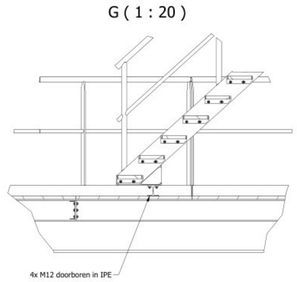


H (1 : 10)

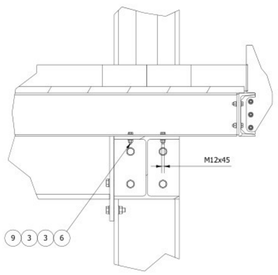

I (1 : 20)

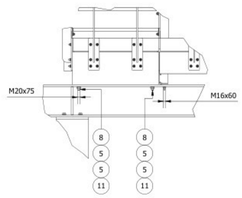

J (1 : 10)

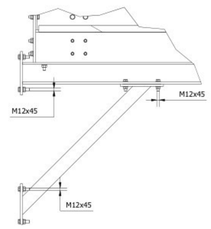

ITEM	QTY	PART NUMBER	DESCRIPTION	MATERIAL	REV
11	10	DIN 934 - M20	Hex Nut ST-8.8 THVZ	ST-8.8 THVZ	
10	24	DIN 934 - M16	Hex Nut ST-8.8 THVZ	ST-8.8 THVZ	
9	212	DIN 934 - M12	Hex Nut ST-8.8 THVZ	ST-8.8 THVZ	
8	10	DIN 933 - M20 x 75	Hex-Head Bolt ST-8.8 THVZ	ST-8.8 THVZ	
7	24	DIN 933 - M16 x 60	Hex-Head Bolt ST-8.8 THVZ	ST-8.8 THVZ	
6	212	DIN 933 - M12 x 45	Hex-Head Bolt ST-8.8 THVZ	ST-8.8 THVZ	
5	20	DIN 126 - 22 ST-8.8 THVZ	Washers for hexagon bolts	ST-8.8 THVZ	
4	48	DIN 126 - 17,5 ST-8.8 THVZ	Washers for hexagon bolts	ST-8.8 THVZ	
3	424	DIN 126 - 13,5 ST-8.8 THVZ	Washers for hexagon bolts	ST-8.8 THVZ	
2	1	2513001022-000-000	Totaal trappen en bordessen RTO		
1	1	2513001021-000-000	Totaal staalconstructie E-RTO		

PARTS LIST

REV	DESCRIPTION	DATE	APPROVED
A	Schoren voorzien in portaal C en D	27-8-2026	BQ

REVISION HISTORY

TOLERANCES ACCORDING TO NEN-ISO 2768 - mK
Unless otherwise stated


Material:
Thickness:
Finish:
Weight: -

	Name	Date
Drawn	BQ	23-1-2026
Check		


Project nr. 2025-130-01-000 — ID - X20
Project
Customer

MESYS
WWW.MESYS.NL

Title: Totaal hoofdconstructie met bordessen
Description: 2513001020-000-000
Rev.
Sheet 1 / 3
Unit mm — Scale 1 : 50 — Do not scale! — Size A0

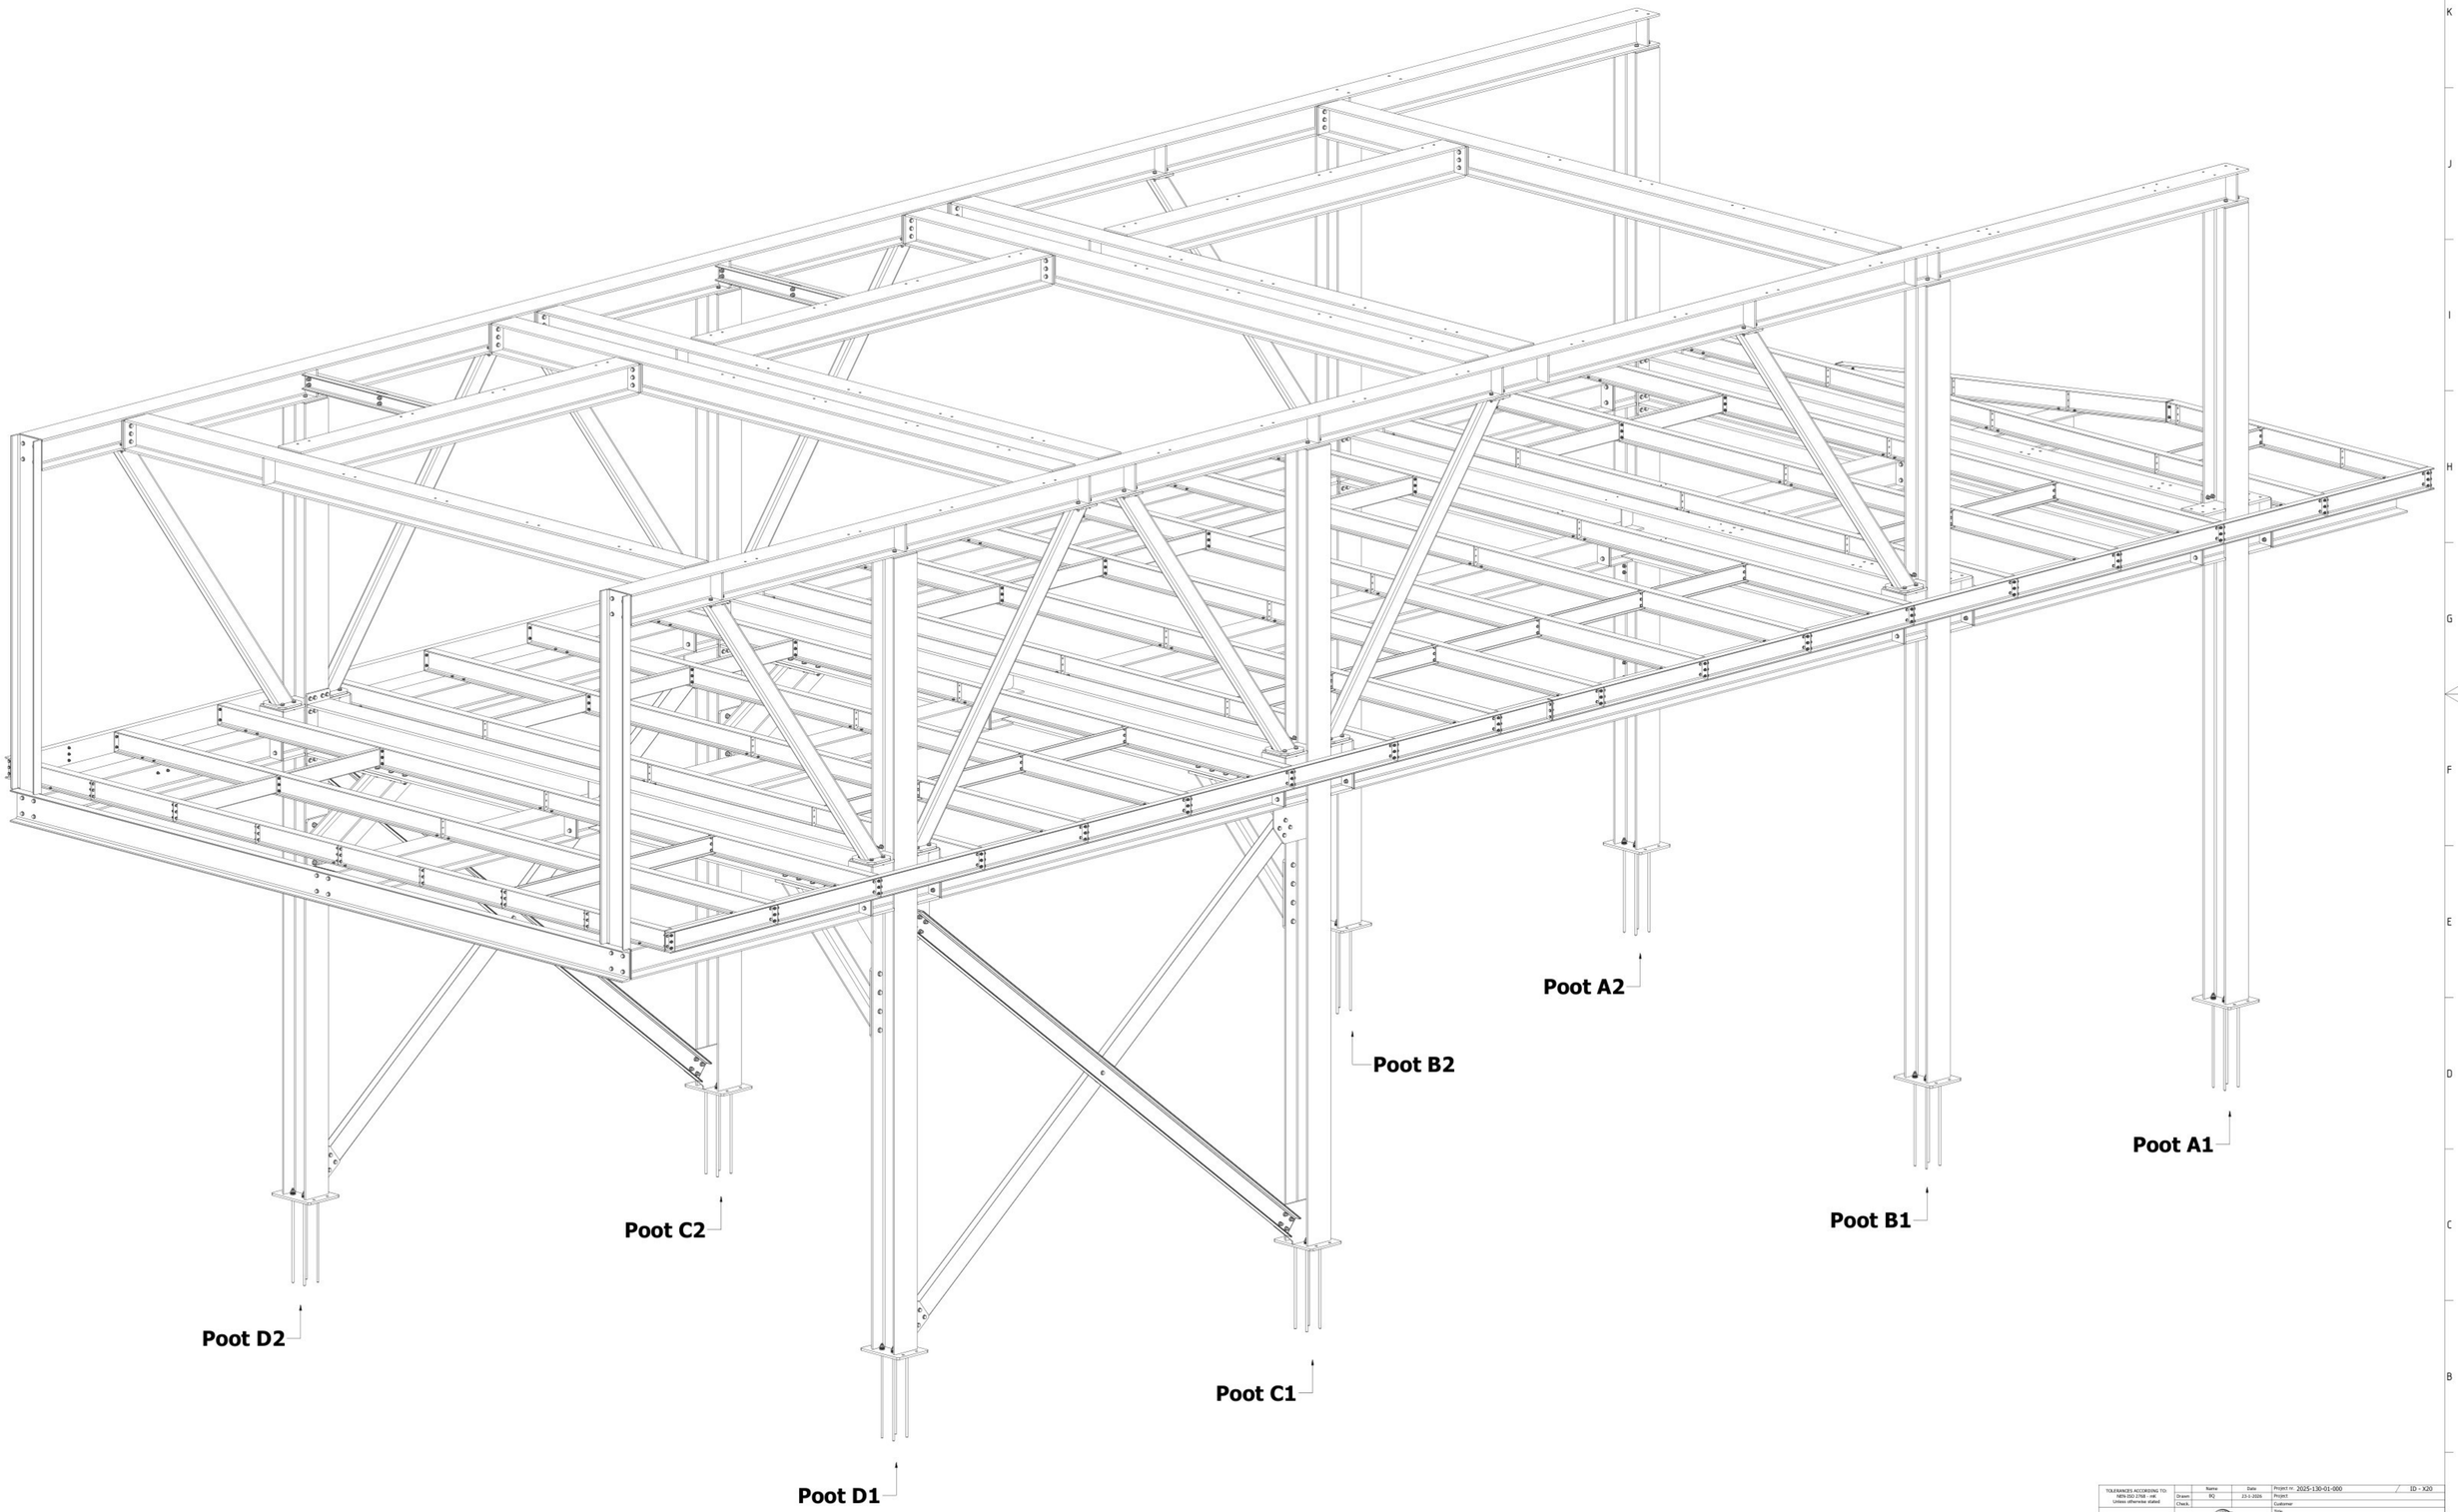


TOLERANCES ACCORDING TO NEN ISO 2768 - mK Unless otherwise stated		Name	Date	Project nr. 2025-130-01-000	ID - X20
	Drawn	PQ	23-1-2026	Project	
	Check.			Customer	
Material				Title	
Thickness		MESYS		Totaal hoofdconstructie met bordessen	
Finish				Description	Rev.
Weight		www.mesys.ra		2513001020-000-000	Sheet 2 / 3
kg				Unit mm Scale 1 : 20 Do not scale!	Size A0

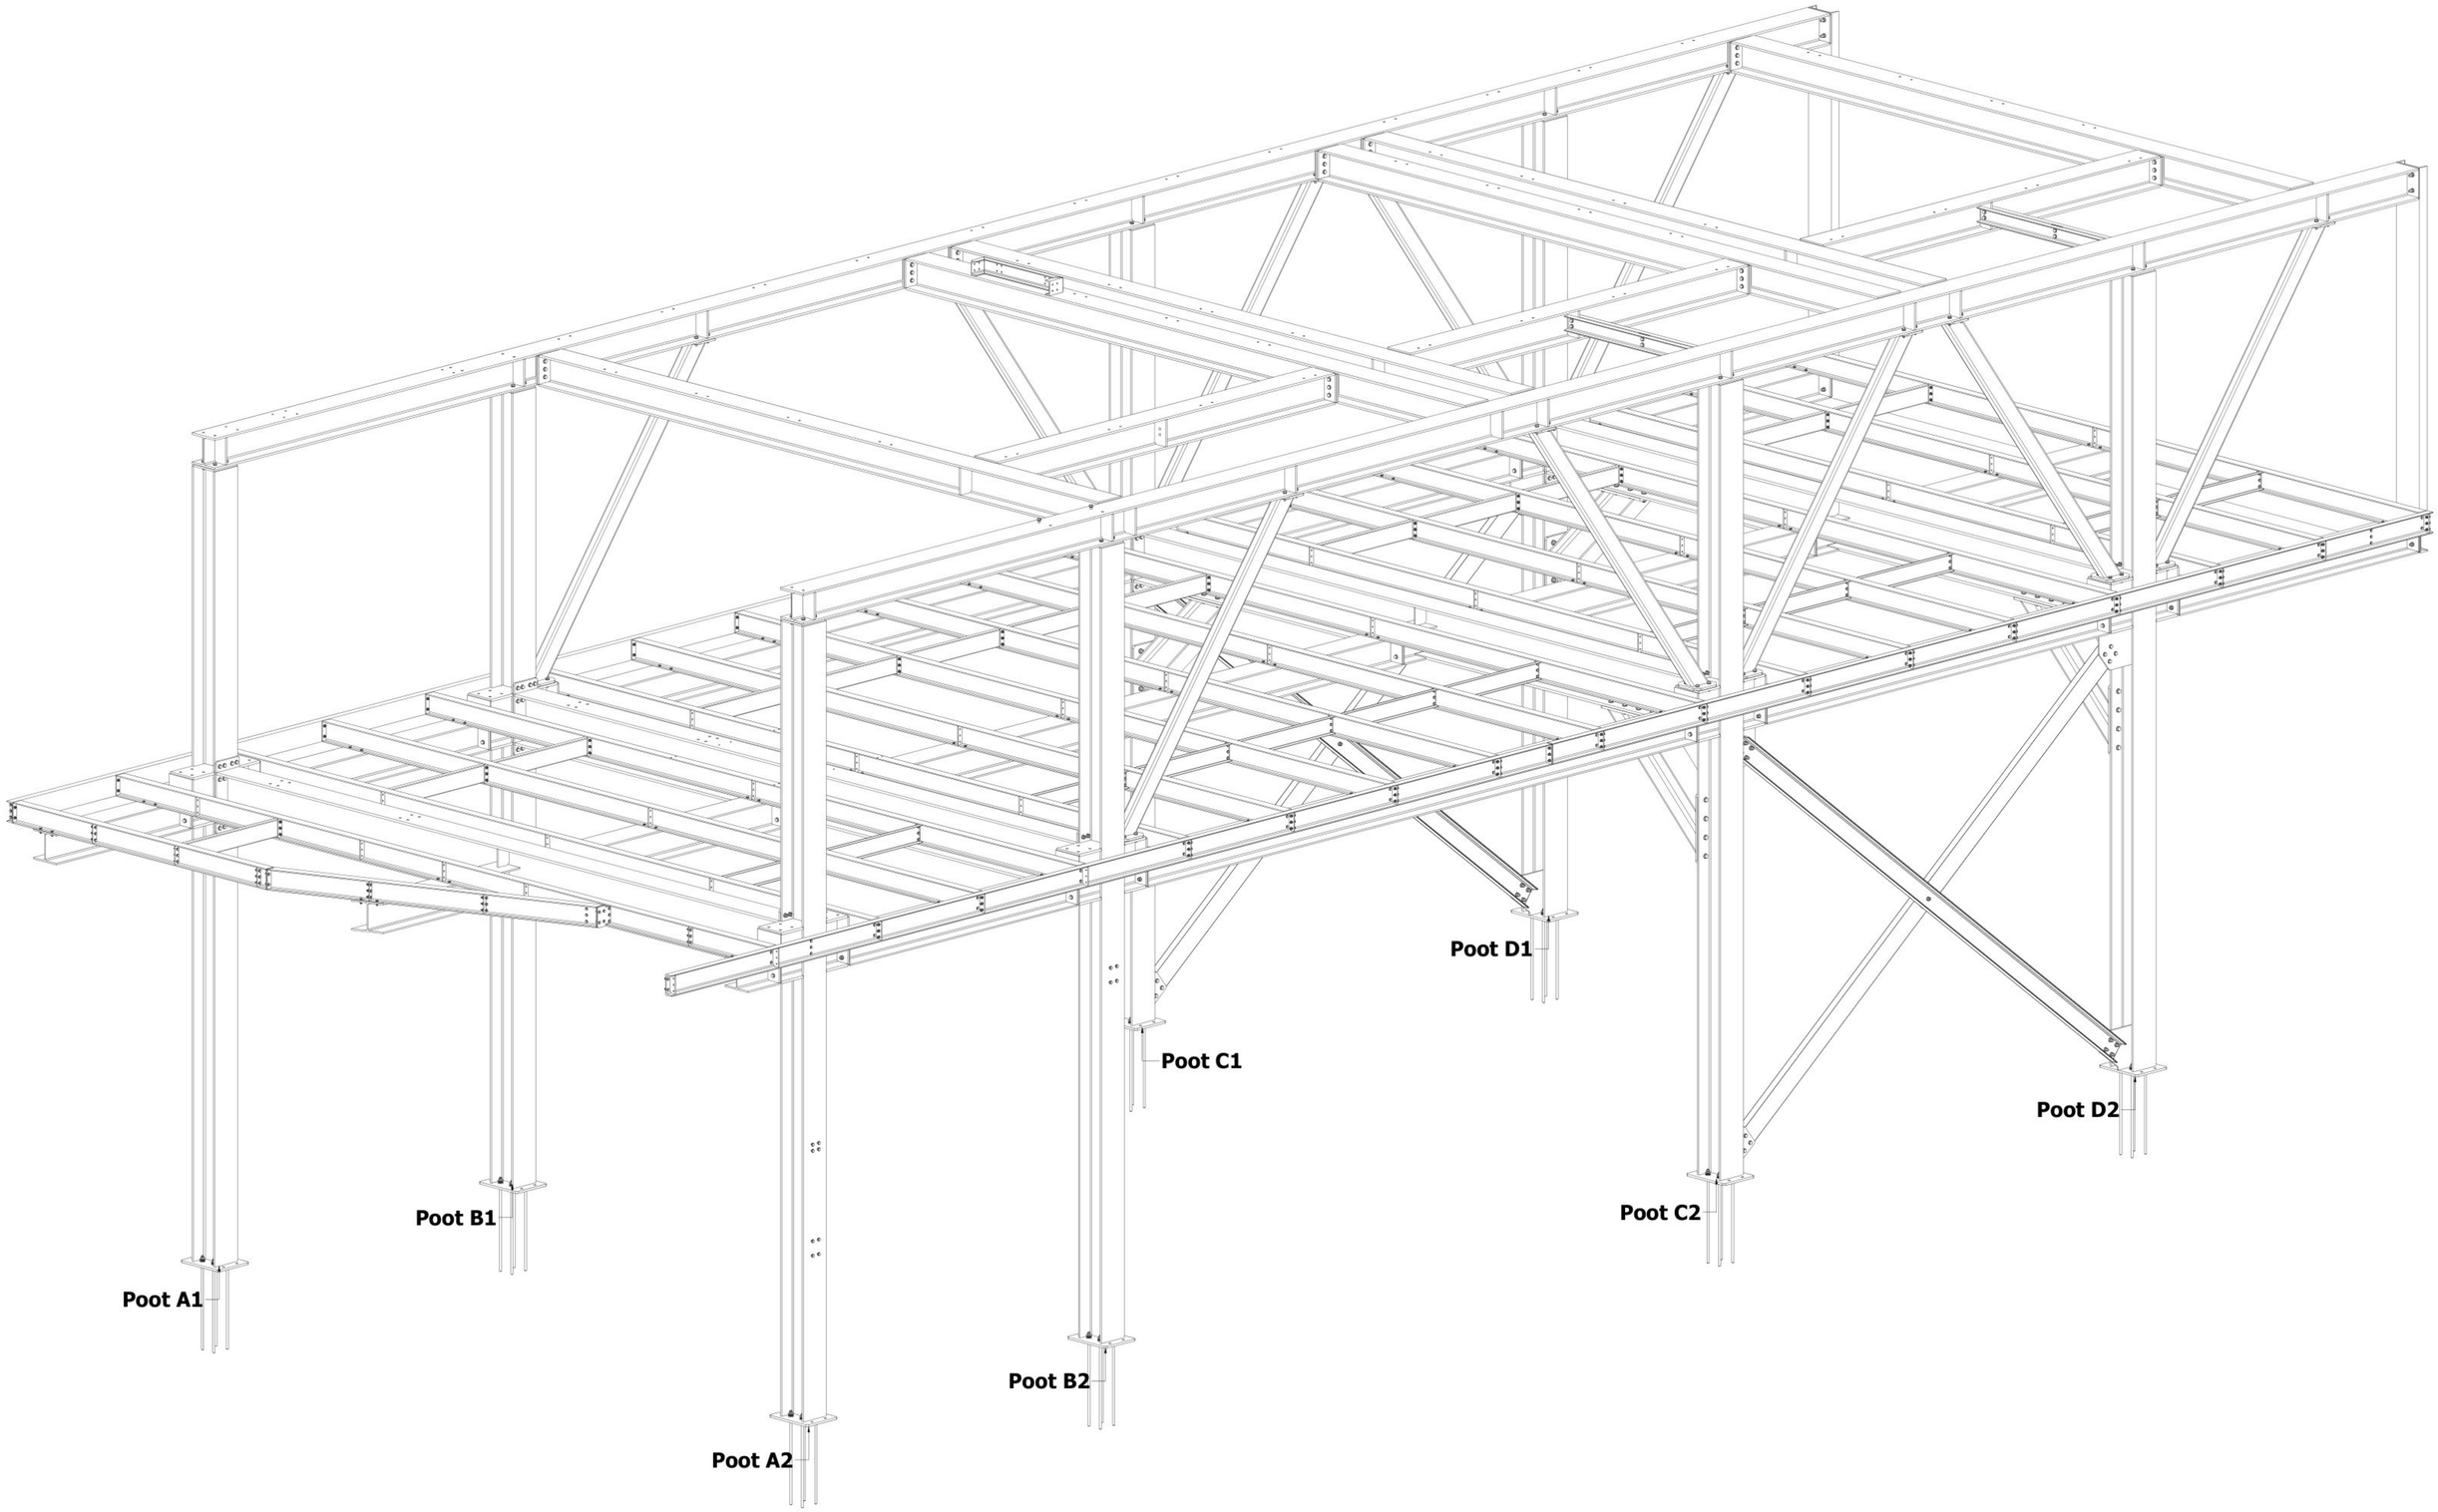

TOLERANCES ACCORDING TO NEN-ISO 2768 - mK Unless otherwise stated		Name	Date	Project nr. 2025-130-01-000 / ID - X20
	Drawn	RQ	23-1-2026	Project
	Check.			Customer
Material				Title
Thickness				Totaal hoofdconstructie met bordesssen
Finish				Description 2513001020-000-000 Rev.
Weight -	mm/arm/kg			Unit mm Scale 1 : 20 Do not scale! Sheet 3 / 3 Size A0


MESYS
www.mesys.nl

A-A (1 : 20)
Detail poot

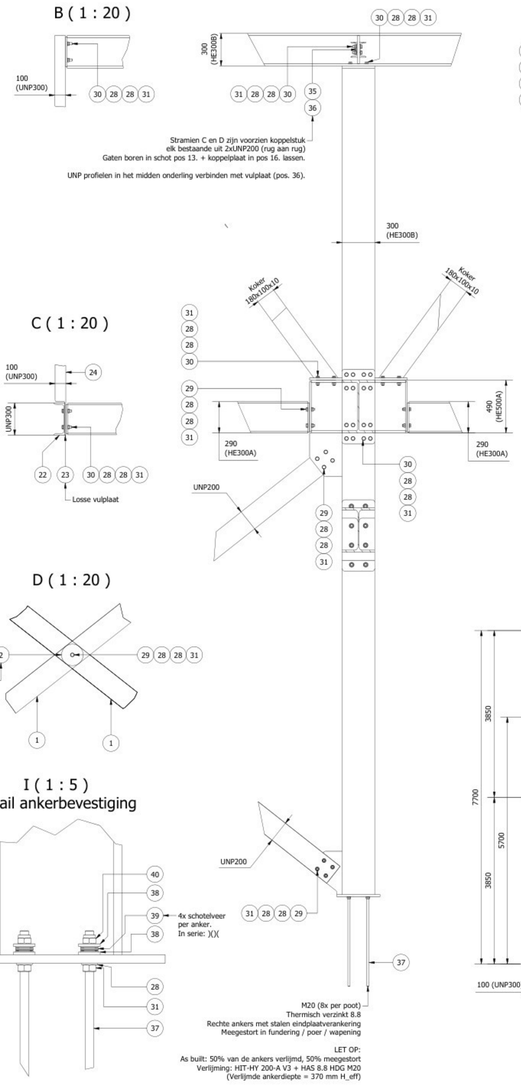


B (1 : 20)


F (1 : 20)

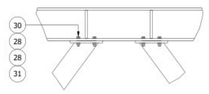


Y (1 : 10)
Detail koppeling (stramien C en D)

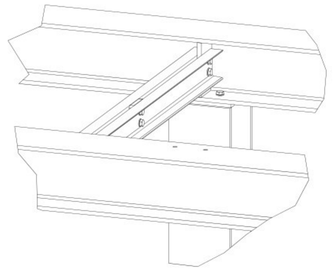


X (1 : 10)

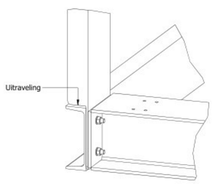

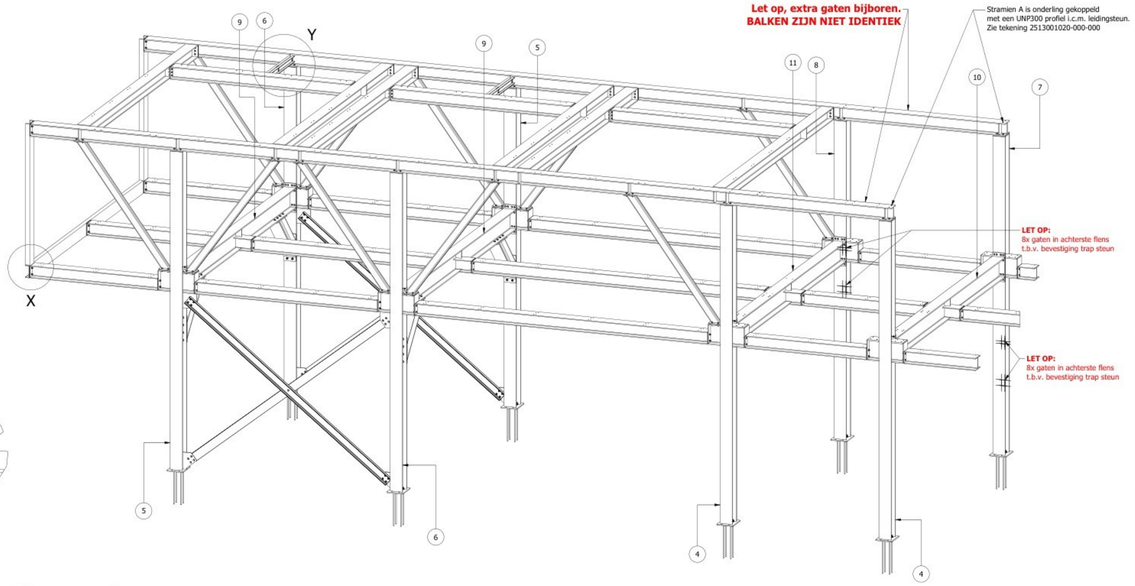


C (1 : 20)

E-E (1 : 20)
Kipsteun en bordesligger midden

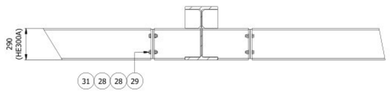


D (1 : 20)


F (1 : 20)
(Break out)

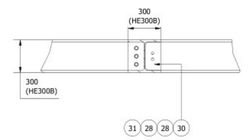


G (1 : 20)

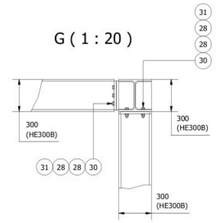



H (1 : 20)
Momentverbinding portaal
(Break out)

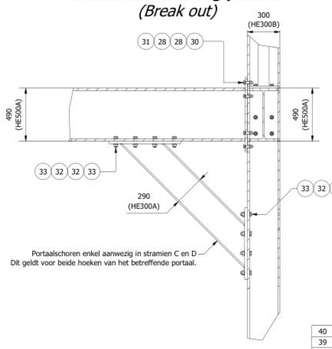


I (1 : 5)
Detail ankerbevestiging

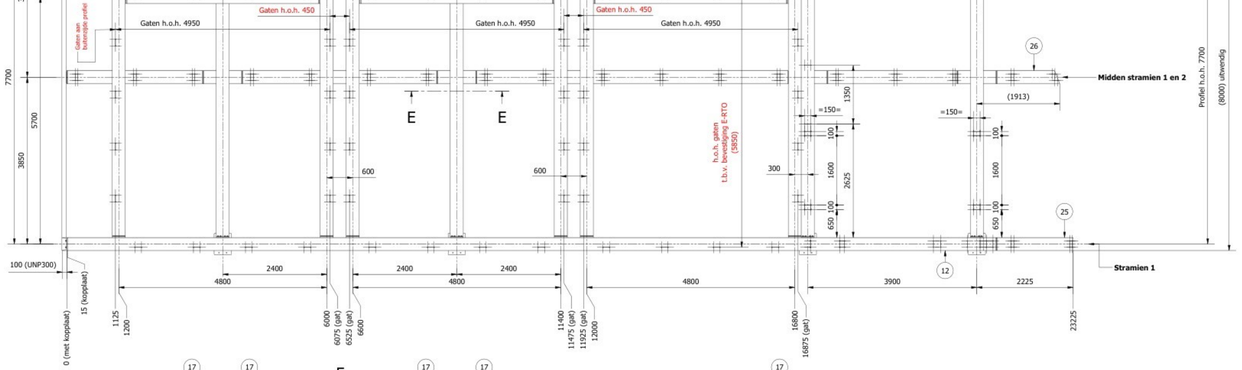

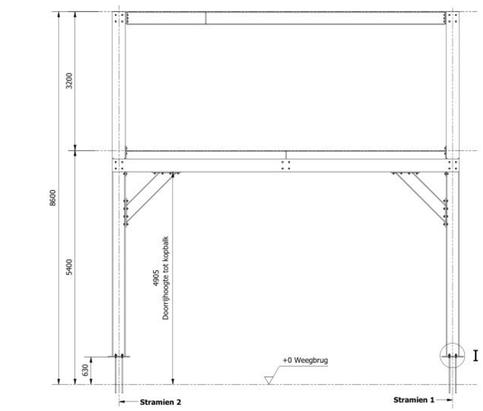

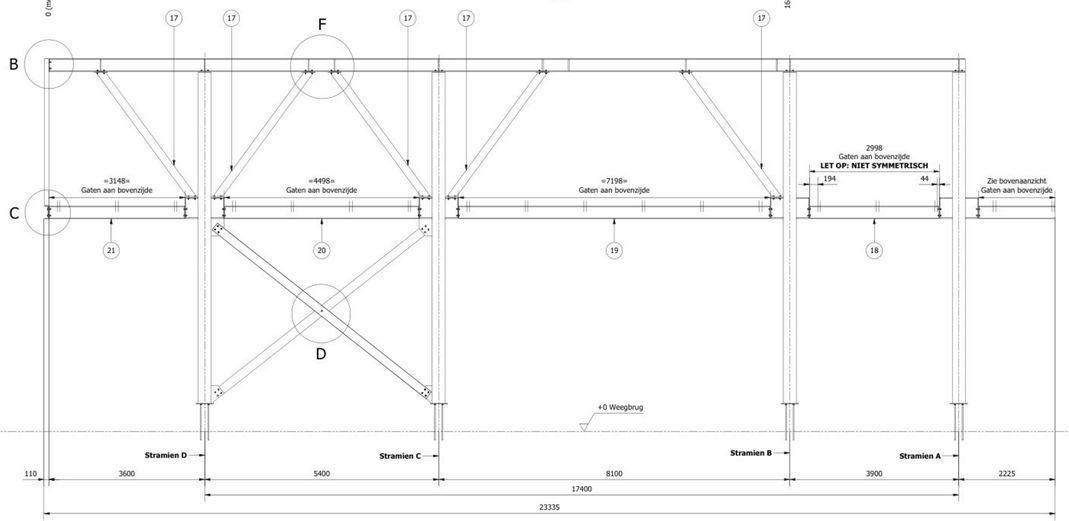

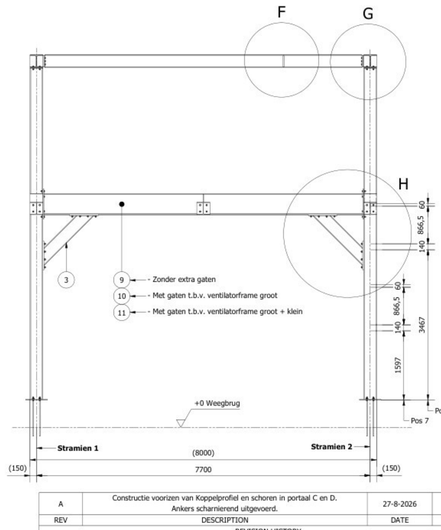

Hoofdconstructie voorzien van: 3-laags natlak (240 µm) - RAL 7037

ITEM	QTY	PART NUMBER	DESCRIPTION	MATERIAL	REV
40	32	DIN 985 - M20	Hex Nut	ST-8.8 THVZ	
39	128	DIN 2093 40x20.4x2.5	Disc Spring DS-NS-51-304	51CrV4 (1.8159)	
38	64	DIN 6340 21x50x6,0	Ring Staal (ZF)	ST 350+80 HV30	
37	32	DIN 976 M20-900	THREADED END ST-8.8 THVZ	ST-8.8 THVZ	
36	2	2513001021-000-111	Koppelstukvulplaat	S355J2 (1.0577)	
35	4	2513001021-000-110	Koppelstuk	S355J2 (1.0577)	
34	64	DIN 934 - M24	Hex Nut ST-8.8 THVZ	ST-8.8 THVZ	
33	64	DIN 933 - M24 x 85 ST-8.8 THVZ	Hex-Head Bolt ST-8.8 THVZ	ST-8.8 THVZ	
32	128	DIN 126 - 26 ST-8.8 THVZ	Washers for hexagon bolts	ST-8.8 THVZ	
31	542	DIN 934 - M20	Hex Nut ST-8.8 THVZ	ST-8.8 THVZ	
30	380	DIN 933 - M20 x 75 ST-8.8 THVZ	Hex-Head Bolt ST-8.8 THVZ	ST-8.8 THVZ	
29	130	DIN 933 - M20 x 65 ST-8.8 THVZ	Hex-Head Bolt ST-8.8 THVZ	ST-8.8 THVZ	
28	1052	DIN 126 - 22 ST-8.8 THVZ	Washers for hexagon bolts	ST-8.8 THVZ	
27	1	2513001021-170-000	Lasassy hoofdligger bordes A3	S355J2 (1.0577)	
26	1	2513001021-165-000	Lasassy hoofdligger bordes A2	S355J2 (1.0577)	
25	1	2513001021-160-000	Lasassy hoofdligger bordes A1	S355J2 (1.0577)	
24	2	2513001021-155-001	Kopbalk bordesondersteuning verticaal	S355J2 (1.0577)	
23	1	2513001021-150-002	Kopbalk vulplaat	S355J2 (1.0577)	
22	1	2513001021-150-001	Kopbalk bordesondersteuning	S355J2 (1.0577)	
21	3	2513001021-145-000	Lasassy hoofdligger bordes D	S355J2 (1.0577)	
20	3	2513001021-140-000	Lasassy hoofdligger bordes CD	S355J2 (1.0577)	
19	3	2513001021-135-000	Lasassy hoofdligger bordes BC	S355J2 (1.0577)	
18	3	2513001021-130-000	Lasassy hoofdligger bordes AB	S355J2 (1.0577)	
17	10	2513001021-125-000	Lasassy schoor hoofdligger RTO	S355J2 (1.0577)	
16	3	2513001021-122-000	Lasassy subligger RTO 3	S355J2 (1.0577)	
15	3	2513001021-120-000	Lasassy subligger RTO 2	S355J2 (1.0577)	
14	3	2513001021-115-000	Lasassy subligger RTO 1	S355J2 (1.0577)	
13	1	2513001021-112-000	Lasassy hoofdligger RTO 2	S355J2 (1.0577)	
12	1	2513001021-110-000	Lasassy hoofdligger RTO 1	S355J2 (1.0577)	
11	1	2513001021-107-000	Lasassy ligger portaal B	S355J2 (1.0577)	
10	1	2513001021-106-000	Lasassy ligger portaal A	S355J2 (1.0577)	
9	2	2513001021-105-000	Lasassy ligger portaal	S355J2 (1.0577)	
8	1	2513001021-104-000	Lasassy poot portaal B	S355J2 (1.0577)	
7	1	2513001021-103-000	Lasassy poot portaal A	S355J2 (1.0577)	
6	2	2513001021-102-000	Lasassy poot portaal schoor R	S355J2 (1.0577)	
5	2	2513001021-101-000	Lasassy poot portaal schoor L	S355J2 (1.0577)	
4	2	2513001021-100-000	Lasassy poot portaal standaard	S355J2 (1.0577)	
3	4	2513001021-096-000	Lasassy schoor hoofdconstructie	S355J2 (1.0577)	
2	2	2513001021-000-101	Schoor UNP tussenplaat	S235JR (1.0038)	
1	4	2513001021-000-100	Schoor UNP	S355J2 (1.0577)	

PARTS LIST

REV	DESCRIPTION	DATE	APPROVED
A	Constructie voorzien van Koppelprofiel en schoren in portaal C en D. Ankers scharnierend uitgevoerd.	27-8-2026	BQ

REVISION HISTORY

TOLERANCES ACCORDING TO NEN ISO 2768 - mK
Unless otherwise stated

	Name	Date
Drawn	BQ	23-1-2026
Check.		


Project nr. 2025-130-01-000 — ID - X21
Project
Customer
Title
Material
Thickness
Finish
Weight: 36742 kg

MESYS — Totaal staalconstructie E-RTO

Description: 2513001021-000-000
Rev.
Sheet 1 / 1
Unit mm | Scale 1 : 50 | Do not scale! | Size A0

www.mesys.nl



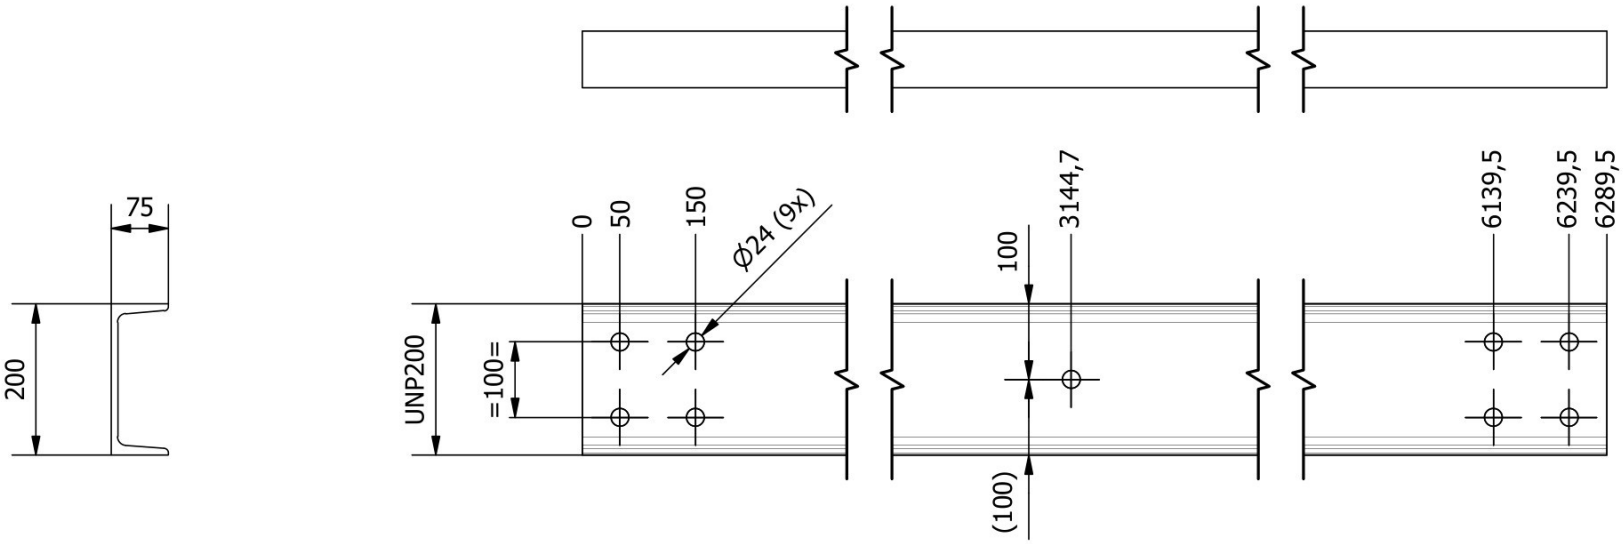

Aantal: 4x
3-laags natlak (240 µm) - RAL 7037

REV	DESCRIPTION	DATE	APPROVED
A	As-built	12-8-2026	Lh

REVISION HISTORY

TOLERANCES ACCORDING TO: NEN-ISO 2768 - mK
Unless otherwise stated

	Name	Date
Drawn	BQ	2-2-2026
Check.		

Material S355J2 (1.0577)

Thickness

Finish RAL 7037 Dusty Grey

Weight 317 kg

AMERICAN PROJECTION

MESYS®

[redacted], [redacted]

www.mesys.nl info@mesys.nl

Project nr. 2025-130-01-000 / ID - X21

Project OCI E-RTO

Customer Gebr. Van der Lee

Title


Schoor UNP


Description 2513001021-000-100


Rev.


Sheet 1 / 1

Unit mm | Scale 1 : 10 / Do not scale! | Size A4

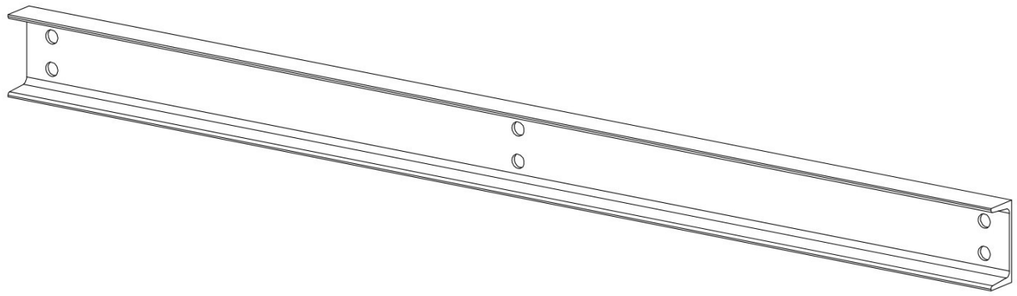

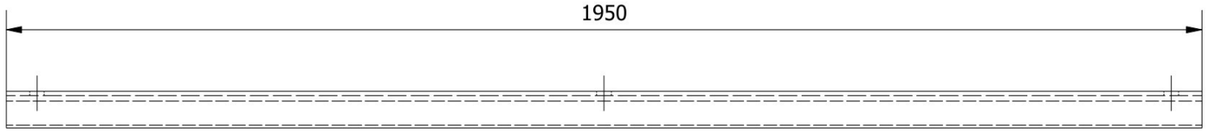


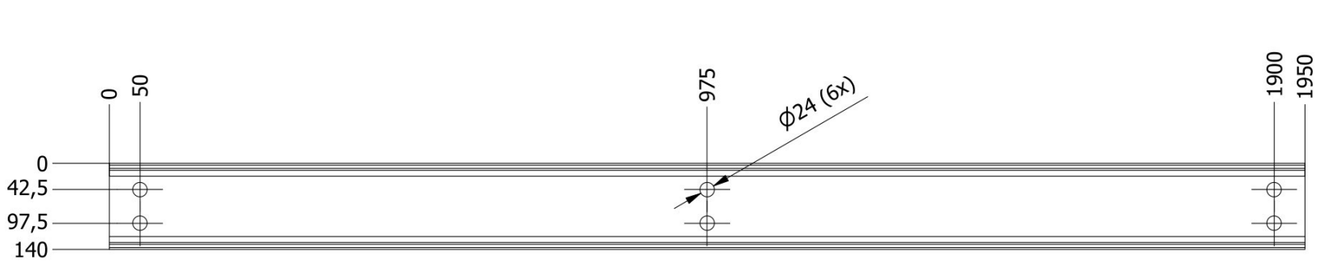


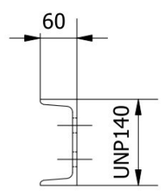


Aantal: 4x
3-laags natlak (240 µm) - RAL 7037


TOLERANCES ACCORDING TO: NEN-ISO 2768 - mK Unless otherwise stated		Name	Date	Project nr. 2025-130-01-000 / ID - X21
	Drawn	BQ	20-8-2026	Project
	Check.			Customer
Material S355J2 (1.0577)	MESYS® [redacted] www.mesys.nl info@mesys.nl			Title: Koppelstuk
Thickness				
Finish				Description: 2513001021-000-110 / Rev.
Weight 31 kg / AMERICAN PROJECTION				Sheet 1 / 1
				Unit mm / Scale 1 : 10 / Do not scale! / Size A3

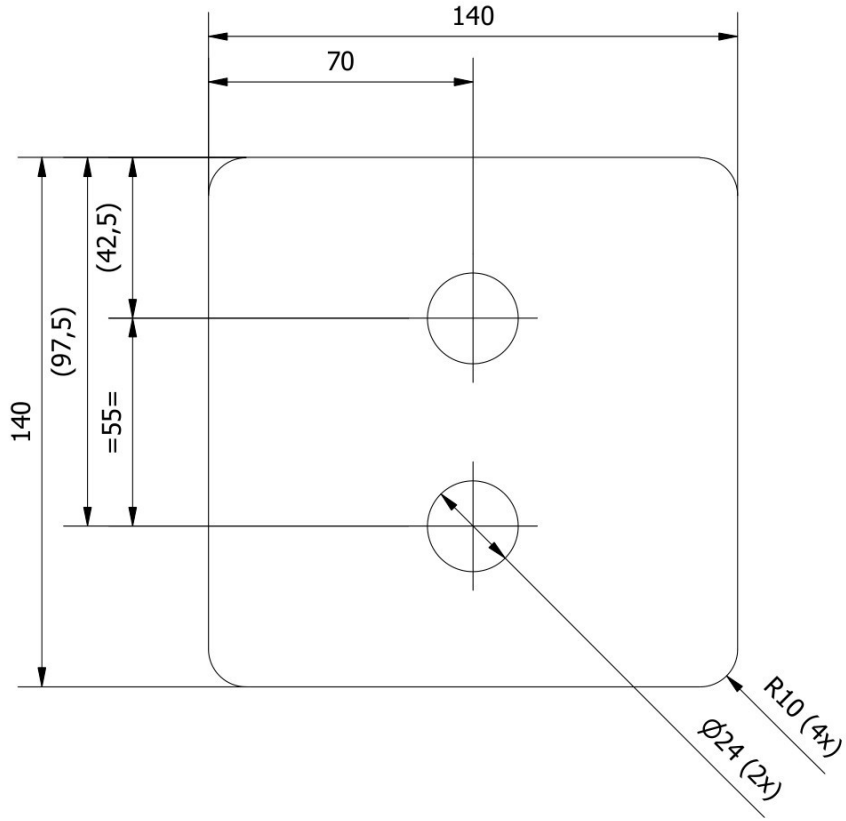


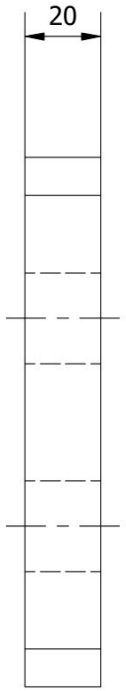


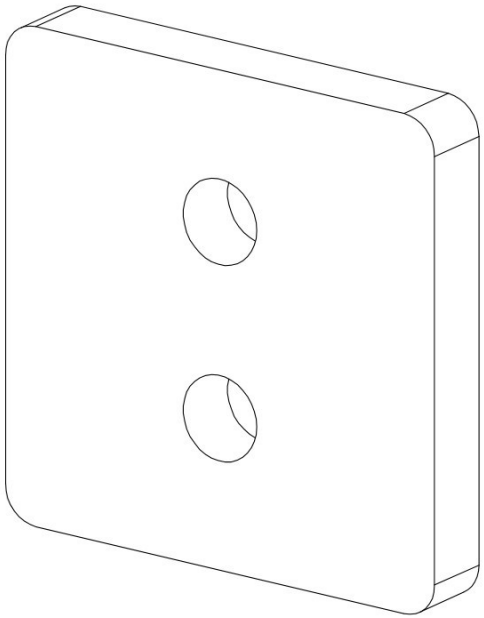


TOLERANCES ACCORDING TO: NEN-ISO 2768 - mK Unless otherwise stated		Name	Date	Project nr. 2025-130-01-000 / ID - X21
	Drawn	BQ	24-8-2026	Project
	Check.			Customer
Material S355J2 (1.0577)	MESYS® [redacted] www.mesys.nl info@mesys.nl			Title: Koppelstukvulplaat
Thickness 20,00 mm				
Finish				Description: 2513001021-000-111 / Rev.
Weight 2.9 kg / AMERICAN PROJECTION				Sheet 1 / 1
				Unit mm / Scale 1 : 2 / Do not scale! / Size A4

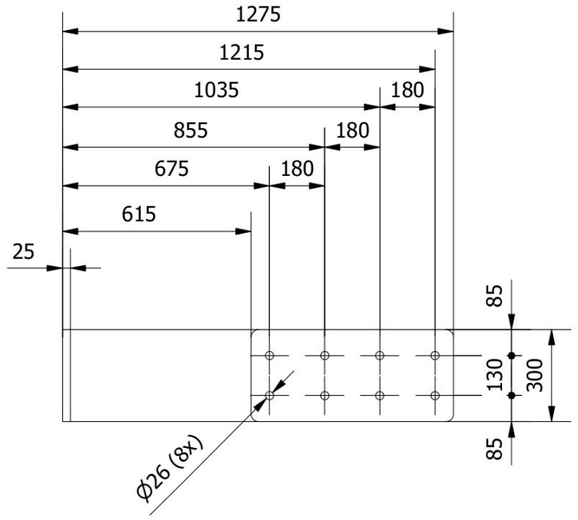

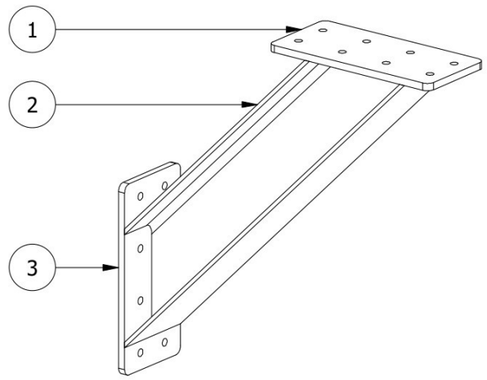

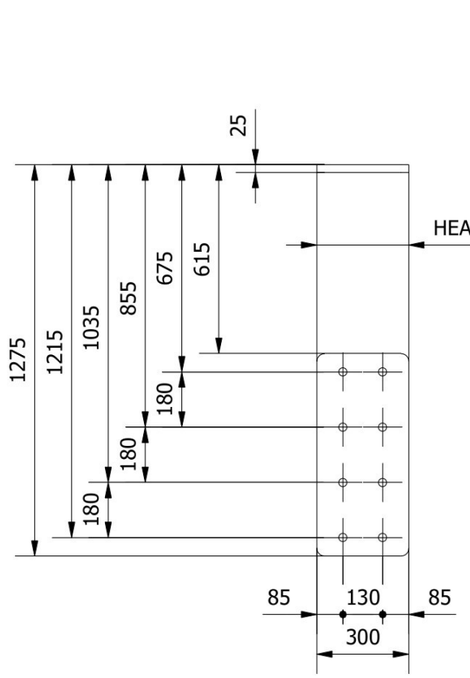

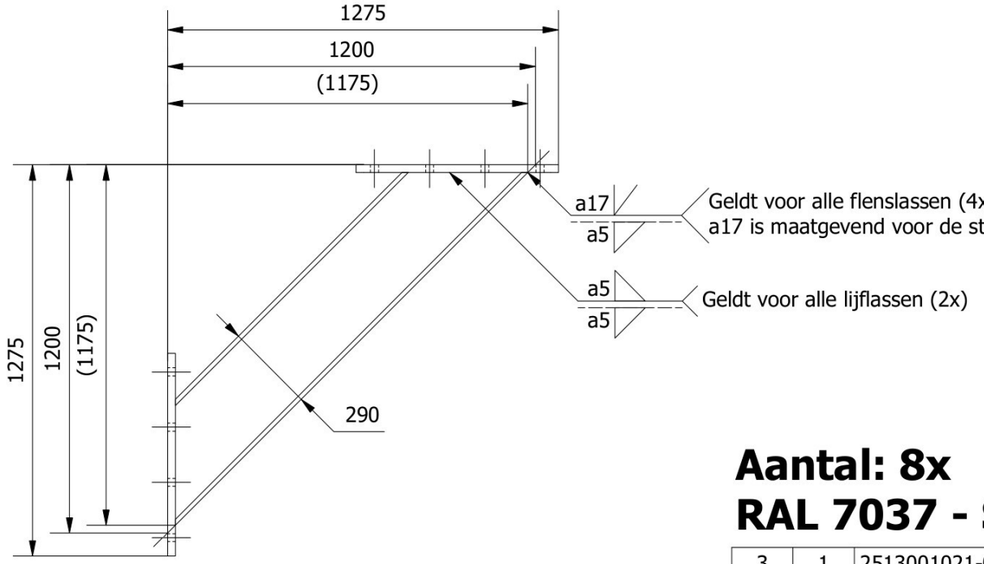

Aantal: 8x

RAL 7037 - Stofgrijs

ITEM	QTY	PART NUMBER	DESCRIPTION	MATERIAL	REV
3	1	2513001021-096-004	Kopplaat schoor onder	S355J2 (1.0577)	
2	1	2513001021-096-003	Schoor balk	S355J2 (1.0577)	
1	1	2513001021-096-002	Kopplaat schoor boven	S355J2 (1.0577)	

PARTS LIST

REV	DESCRIPTION	DATE	APPROVED
A	Afmetingen en lassen bepaald	27-8-2026	BQ

REVISION HISTORY

TOLERANCES ACCORDING TO: NEN-ISO 2768 - mK
Unless otherwise stated

	Name	Date
Drawn	BQ	16-7-2026
Check.		

Material

Thickness

Finish RAL 7037 Dusty Grey

Weight 194 kg

AMERICAN PROJECTION

MESYS®

www.mesys.nl info@mesys.nl

Project nr. 2025-130-01-000 / ID - X21

Project OCI E-RTO

Customer Gebr. Van der Lee

Title: Lasassy schoor hoofdconstructie


Description: 2513001021-096-000

Rev.


Sheet 1 / 1


Unit mm | Scale 1 : 20 / Do not scale! | Size A3

E (1 : 10)
Console aan poot

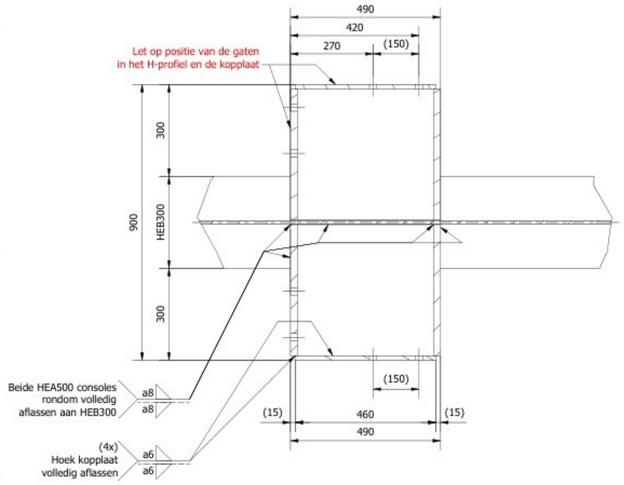


B-B (1 : 5)
Voetplaat met schoren

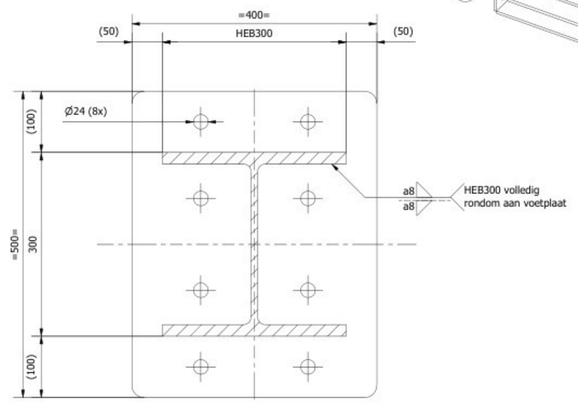


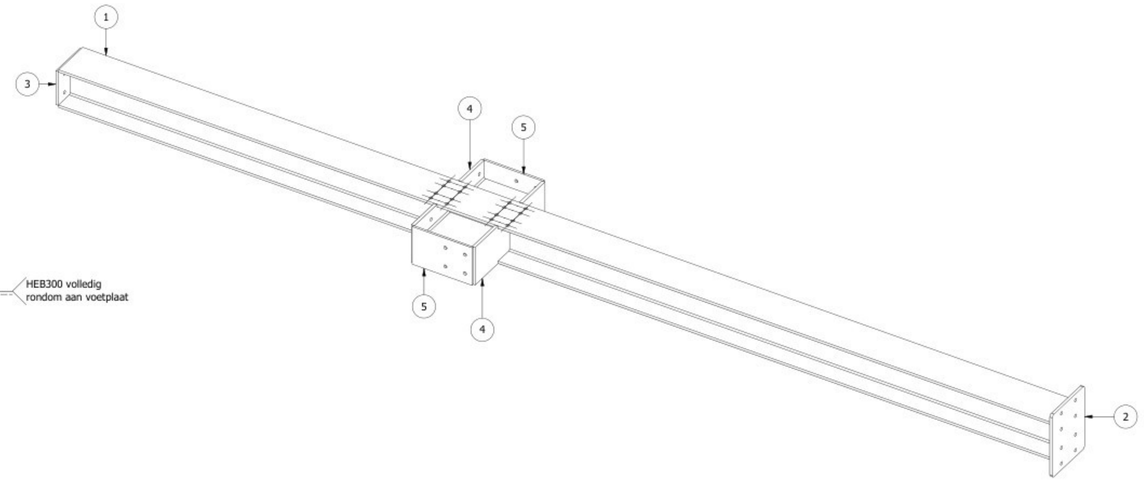


A-A (1 : 20)

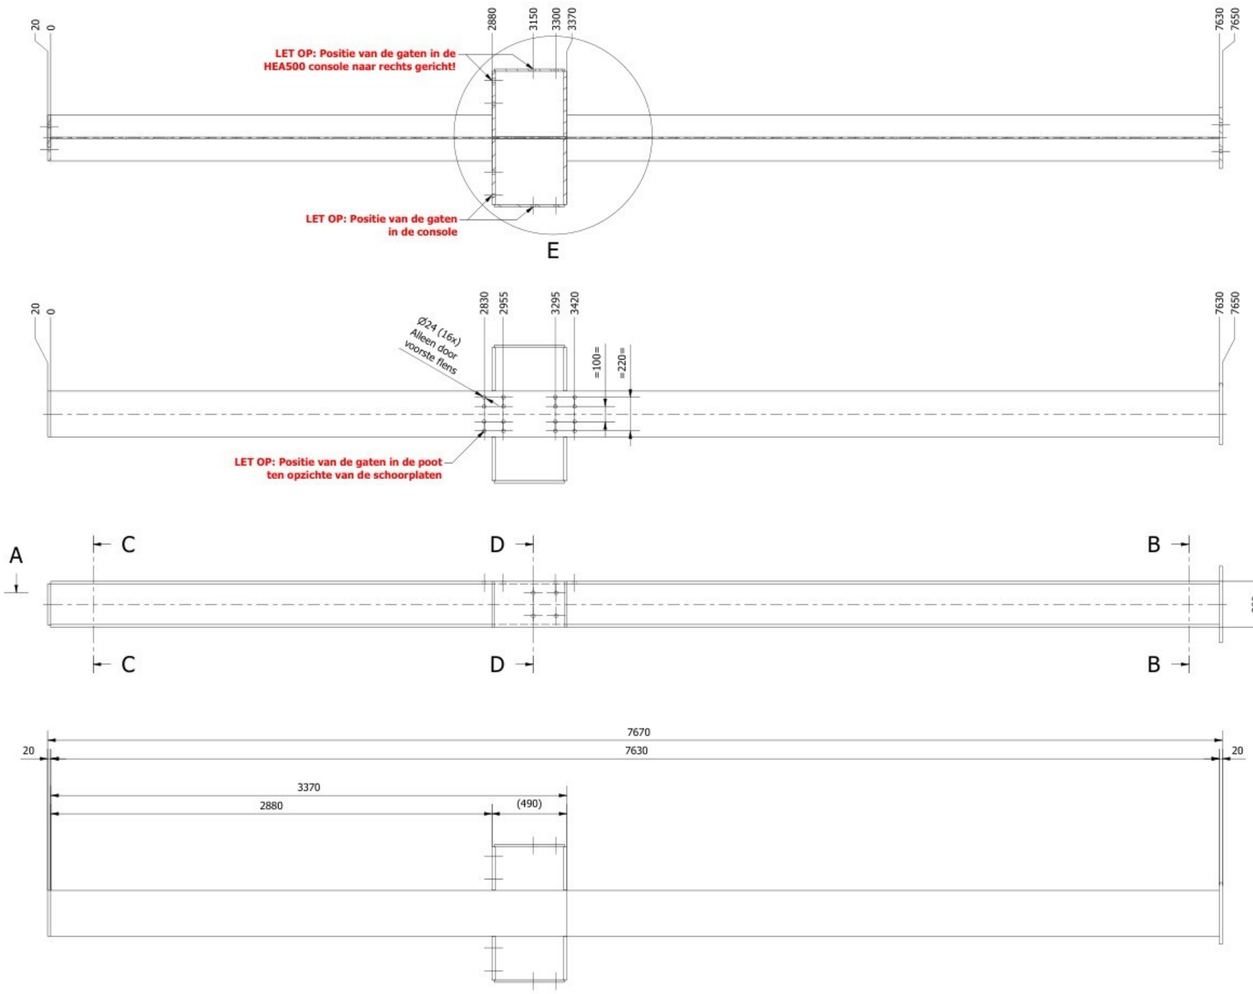


D-D (1 : 10)
Consoles

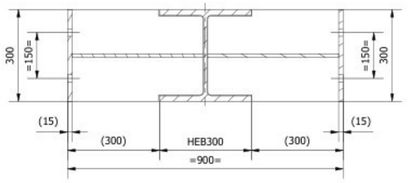

C-C (1 : 10)
Kopplaat

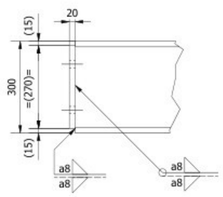

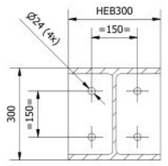

Aantal: 2x
3-laags natlak (240 µm) - RAL 7037

ITEM	QTY	PART NUMBER	DESCRIPTION	MATERIAL	REV
5	2	2513001021-100-007	Kopplaat console	S355J2 (1.0577)	
4	2	2513001021-100-005	Schoor console profiel	S355J2 (1.0577)	
3	1	2513001021-100-003	Kopplaat poot	S355J2 (1.0577)	
2	1	2513001021-100-002	Voetplaat poot	S355J2 (1.0577)	
1	1	2513001021-100-001	Poot portaal	S355J2 (1.0577)	

PARTS LIST

REV	DESCRIPTION	DATE	APPROVED
A	As-built	27-8-2026	BQ

REVISION HISTORY

TOLERANCES ACCORDING TO: NEN-ISO 2768 - mK
Unless otherwise stated

	Name	Date
Drawn	BQ	4-2-2026
Check.		

Material
Thickness
Finish RAL 7037 Dusty Grey
Weight 1061 kg


MESYS
www.mesys.nl info@mesys.nl

Project nr. 2025-130-01-000 / ID - X21
Project OCI E-RTO
Customer Gebr. Van der Lee


Title: Lasassy poot portaal standaard

Description 2513001021-100-000
Rev.
Sheet 1 / 1
Unit mm | Scale 1 : 20 / Do not scale! | Size A1


B (1 : 10)
Console aan poot

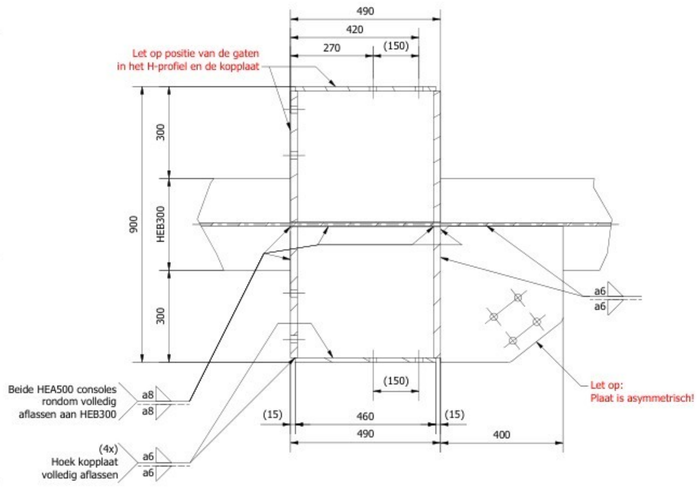


C-C (1 : 5)
Voetplaat met schoren

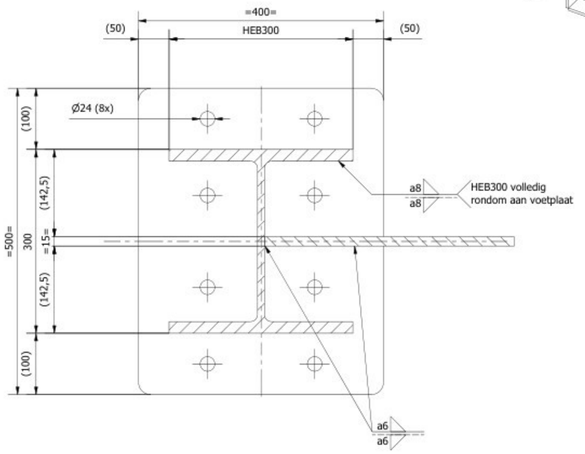


A-A (1 : 20)

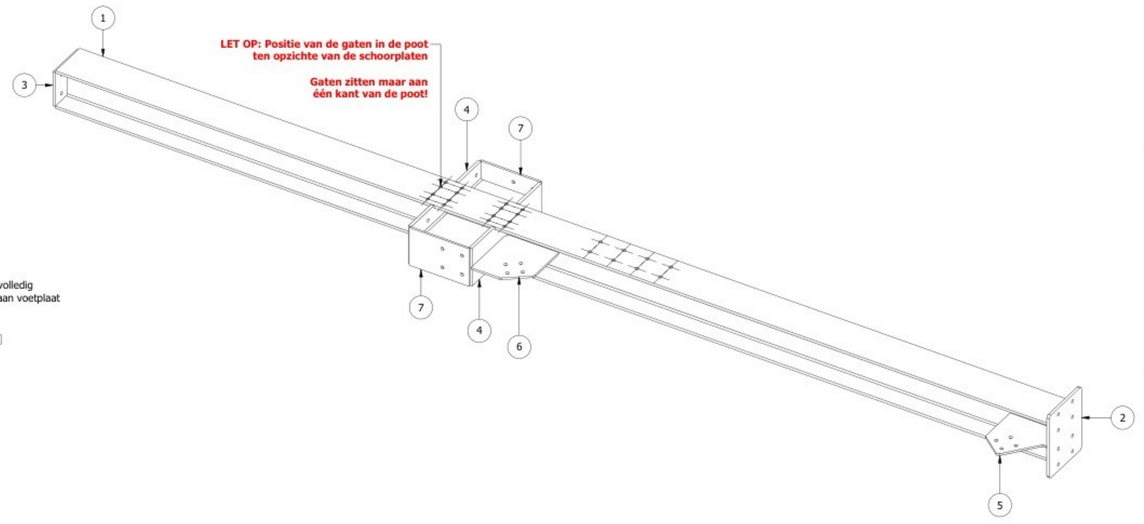


D-D (1 : 10)
Consoles

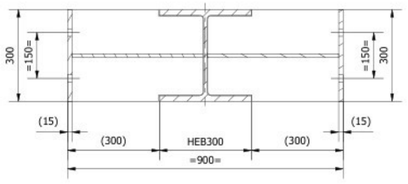

E-E (1 : 10)
Kopplaat

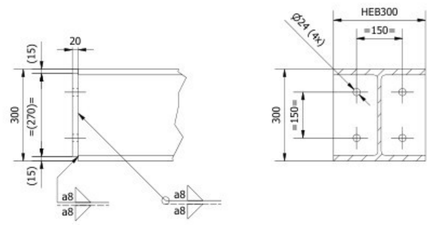

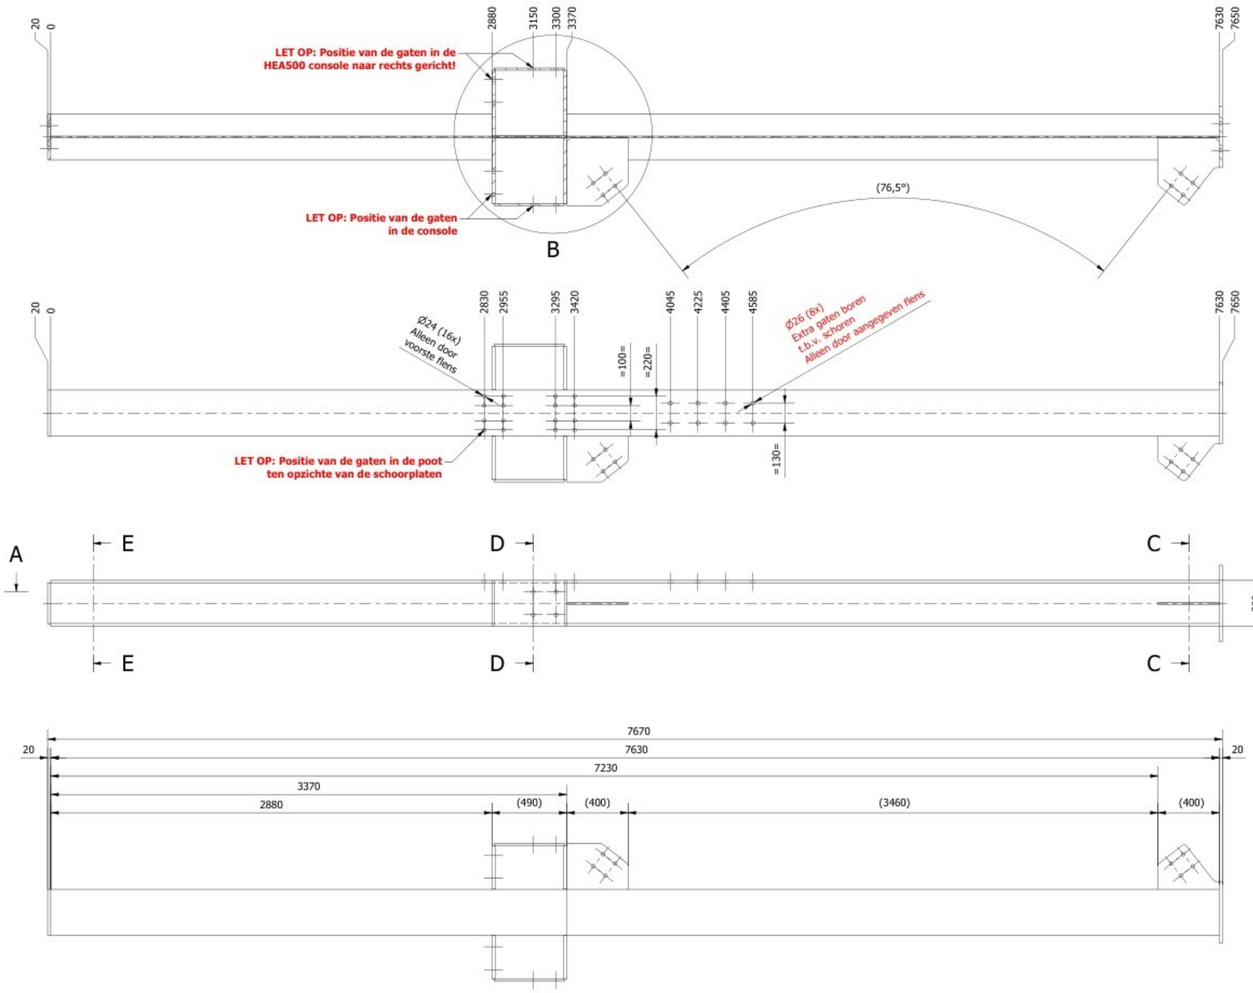

Aantal: 2x
3-laags natlak (240 µm) - RAL 7037

ITEM	QTY	PART NUMBER	DESCRIPTION	MATERIAL	REV
7	2	2513001021-100-007	Kopplaat console	S355J2 (1.0577)	
6	1	2513001021-000-103	Schoor UNP koppelplaat boven	S355J2 (1.0577)	
5	1	2513001021-000-102	Schoor UNP koppelplaat onder	S355J2 (1.0577)	
4	2	2513001021-100-005	Schoor console profiel	S355J2 (1.0577)	
3	1	2513001021-100-003	Kopplaat poot	S355J2 (1.0577)	
2	1	2513001021-100-002	Voetplaat poot	S355J2 (1.0577)	
1	1	2513001021-101-001	Poot portaal geschoord	S355J2 (1.0577)	

PARTS LIST

REV	DESCRIPTION	DATE	APPROVED
A	Gaten voorzien t.b.v. schoor	27-8-2026	BQ

REVISION HISTORY

TOLERANCES ACCORDING TO: NEN-ISO 2768 - mK
Unless otherwise stated

Material

Thickness

Finish RAL 7037 Dusty Grey

Weight 1095 kg

	Name	Date
Drawn	BQ	4-2-2026
Check.		


Project nr. 2025-130-01-000 / 1D - X21
Project OCI E-RTO
Customer Gebr. Van der Lee

Title: Lasassy poot portaal schoor L


Description: 2513001021-101-000
Rev.
Sheet 1 / 1
Unit mm | Scale 1 : 20 | Do not scale! | Size A1


MESYS
www.mesys.nl info@mesys.nl

E (1 : 10)
Console aan poot

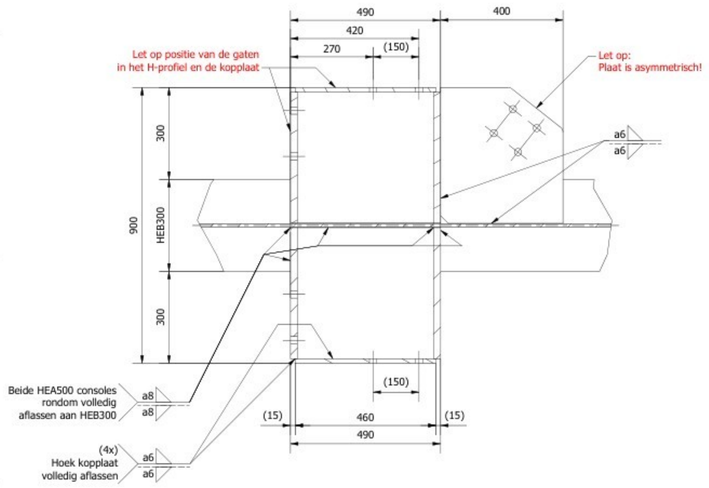


B-B (1 : 5)
Voetplaat met schoren

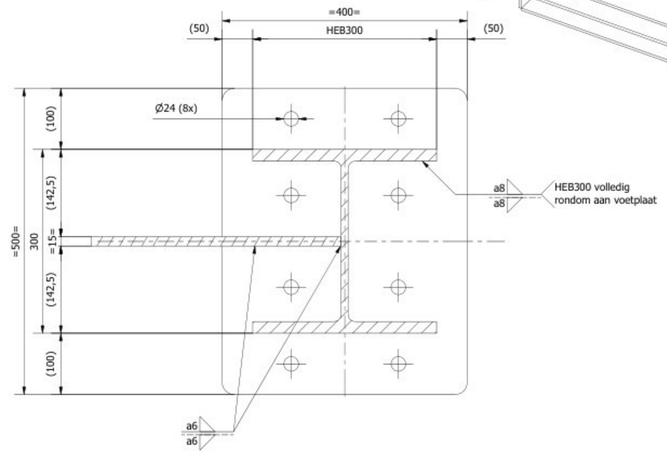


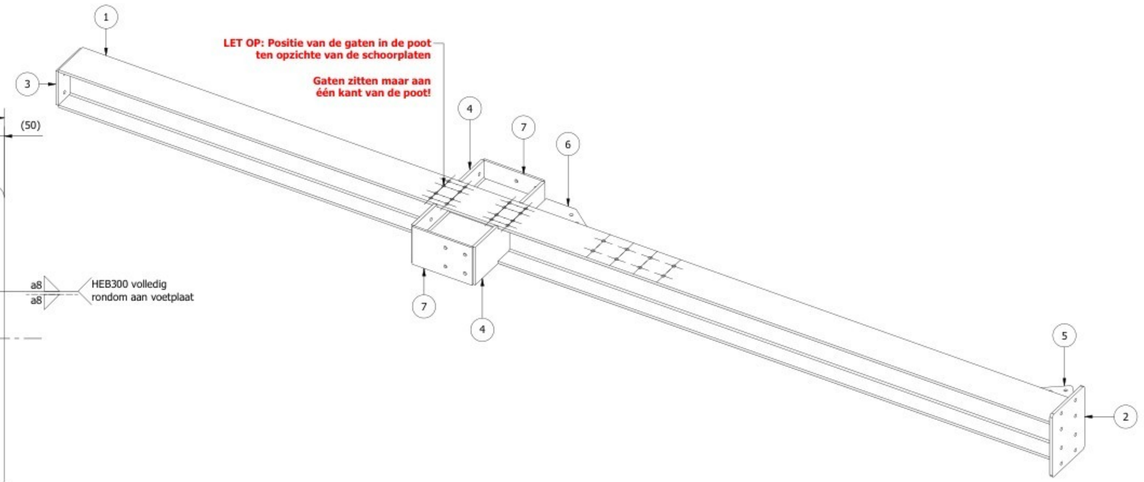


A-A (1 : 20)

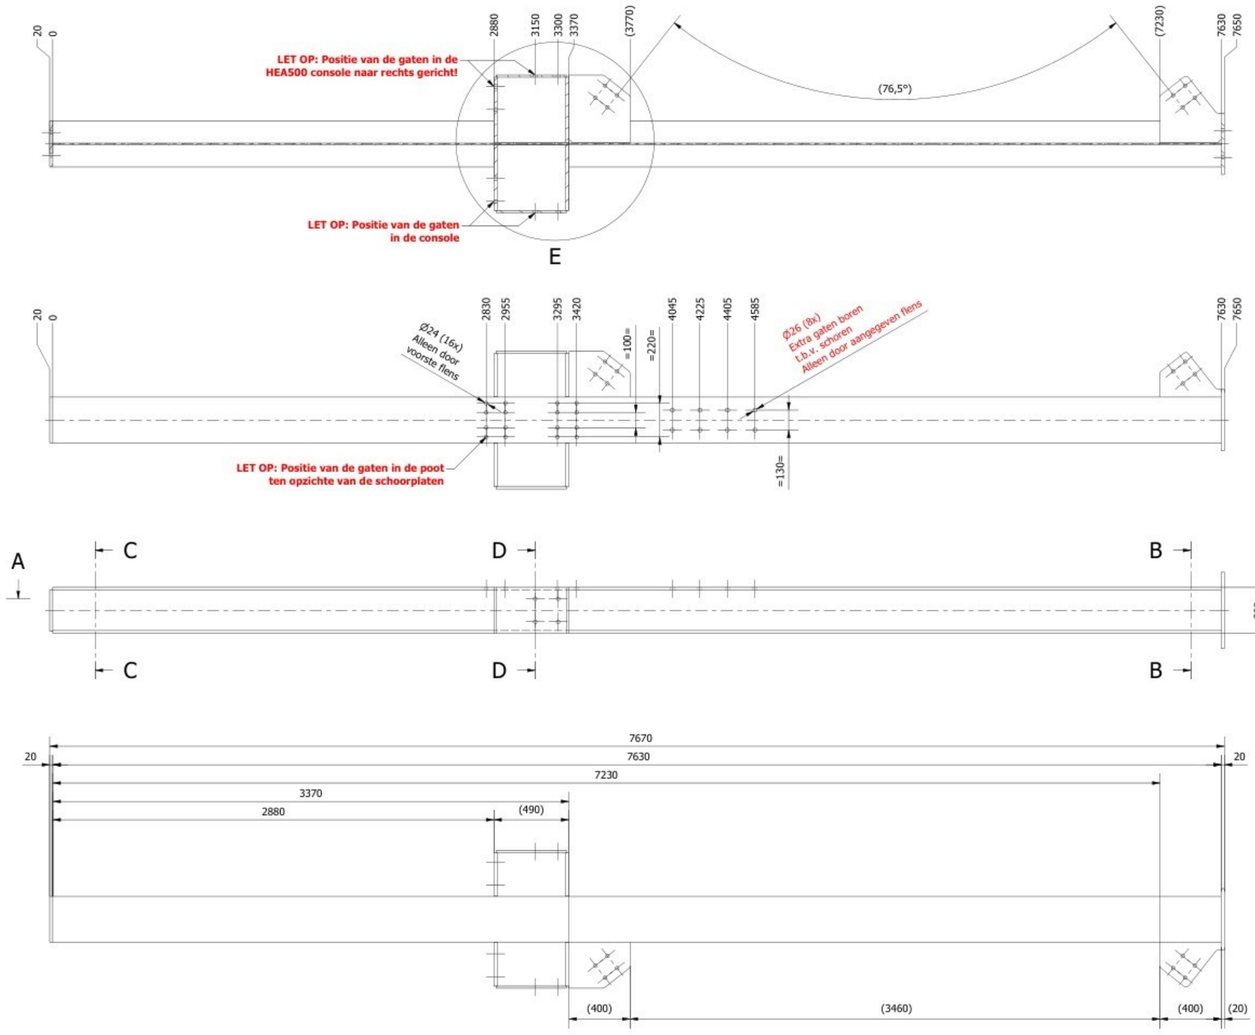


D-D (1 : 10)
Consoles

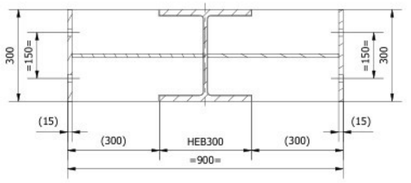

C-C (1 : 10)
Kopplaat

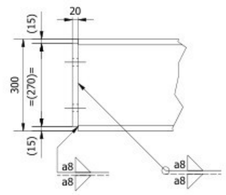

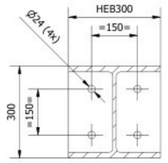

Aantal: 2x
3-laags natlak (240 µm) - RAL 7037

ITEM	QTY	PART NUMBER	DESCRIPTION	MATERIAL	REV
7	2	2513001021-100-007	Kopplaat console	S355J2 (1.0577)	
6	1	2513001021-000-103	Schoor UNP koppelplaat boven	S355J2 (1.0577)	
5	1	2513001021-000-102	Schoor UNP koppelplaat onder	S355J2 (1.0577)	
4	2	2513001021-100-005	Schoor console profiel	S355J2 (1.0577)	
3	1	2513001021-100-003	Kopplaat poot	S355J2 (1.0577)	
2	1	2513001021-100-002	Voetplaat poot	S355J2 (1.0577)	
1	1	2513001021-101-001	Poot portaal geschoord	S355J2 (1.0577)	

PARTS LIST

REV	DESCRIPTION	DATE	APPROVED
A	Opdikplaat en gaten voorzien	27-8-2026	BQ

REVISION HISTORY

TOLERANCES ACCORDING TO: NEN-ISO 2768 - mK
Unless otherwise stated

Material
Thickness
Finish RAL 7037 Dusty Grey
Weight 1095 kg

	Name	Date
Drawn	BQ	4-2-2026
Check.		


Project nr. 2025-130-01-000 / ID - X21
Project OCI E-RTO
Customer Gebr. Van der Lee

Title: Lasassy poot portaal schoor R


Description 2513001021-102-000
Rev.
Sheet 1 / 1
Unit mm | Scale 1 : 20 | Do not scale! | Size A1


MESYS
www.mesys.nl | info@mesys.nl

E (1 : 10)
Console aan poot

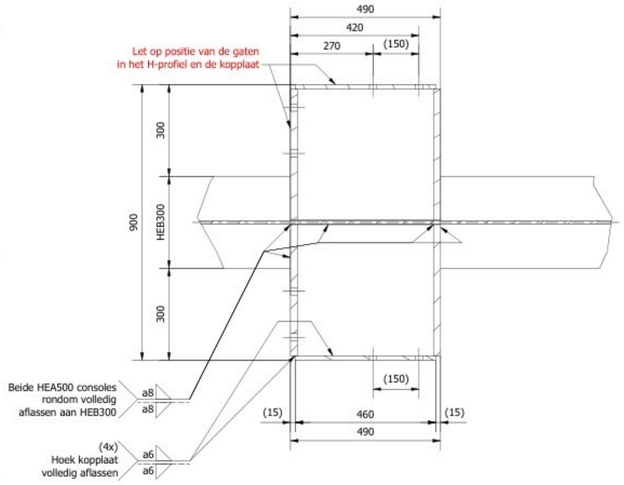


B-B (1 : 5)
Voetplaat met schoren

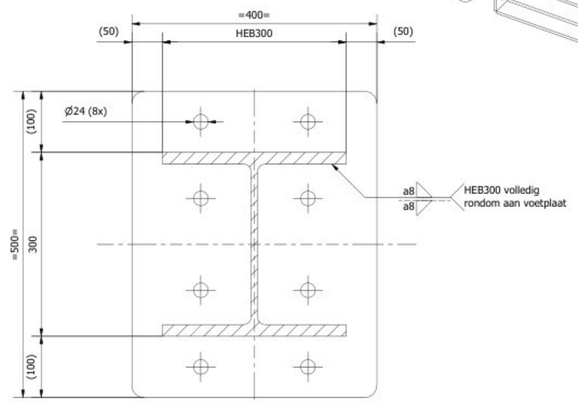


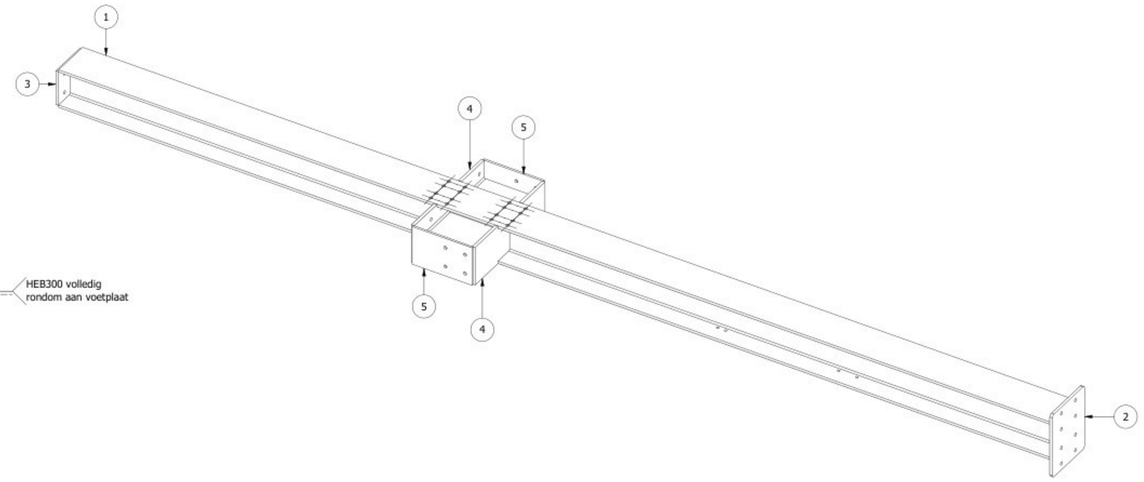


A-A (1 : 20)

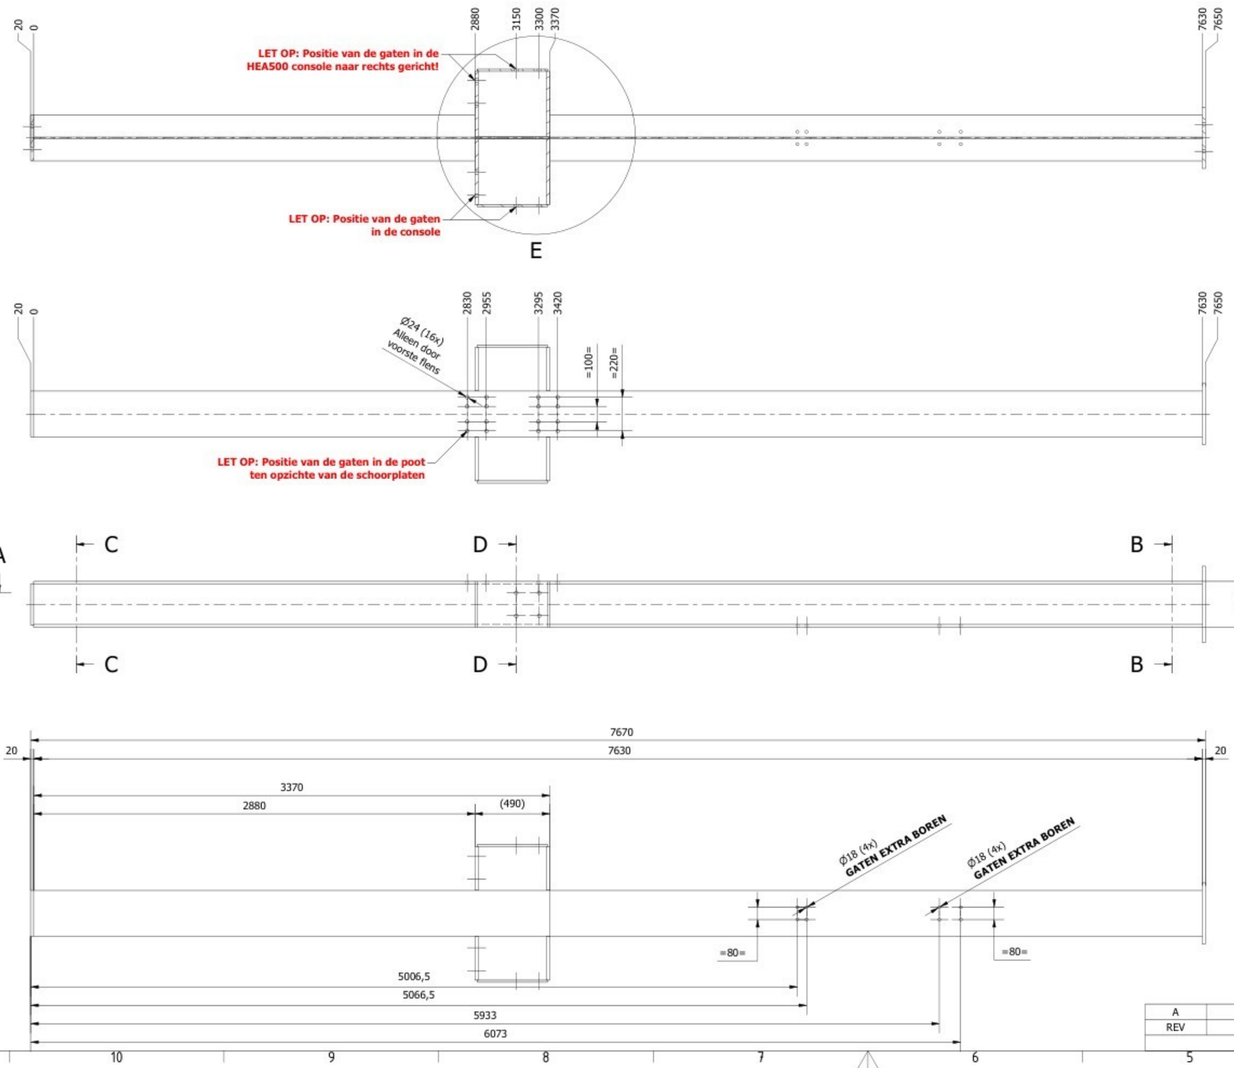


D-D (1 : 10)
Consoles

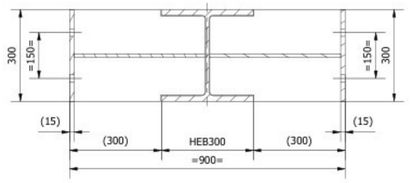

C-C (1 : 10)
Kopplaat

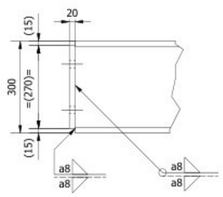

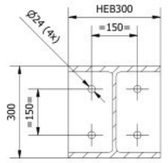

Aantal: 1x
3-laags natlak (240 µm) - RAL 7037

ITEM	QTY	PART NUMBER	DESCRIPTION	MATERIAL	REV
5	2	2513001021-100-007	Kopplaat console	S355J2 (1.0577)	
4	2	2513001021-100-005	Schoor console profiel	S355J2 (1.0577)	
3	1	2513001021-100-003	Kopplaat poot	S355J2 (1.0577)	
2	1	2513001021-100-002	Voetplaat poot	S355J2 (1.0577)	
1	1	2513001021-103-001	Poot portaal A	S355J2 (1.0577)	

PARTS LIST

REV	DESCRIPTION	DATE	APPROVED
A	As-built	27-8-2026	BQ

REVISION HISTORY

TOLERANCES ACCORDING TO: NEN-ISO 2768 - mK
Unless otherwise stated


Material
Thickness
Finish RAL 7037 Dusty Grey
Weight 1061 kg

	Name	Date
Drawn	BQ	4-2-2026
Check.		


Project nr. 2025-130-01-000 / ID - X21
Project OCI E-RTO
Customer Gebr. Van der Lee
Title: Lasassy poot portaal A
Description 2513001021-103-000
Rev.
Sheet 1 / 1
Unit mm
Scale 1 : 20
Do not scale!
Size A1


MESYS
www.mesys.nl info@mesys.nl

E (1 : 10)
Console aan poot

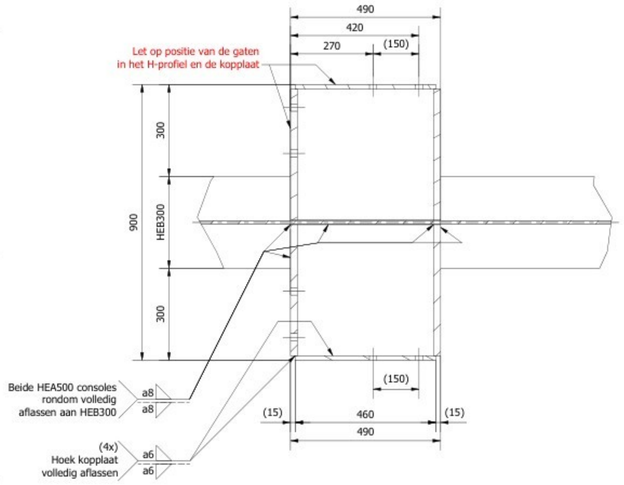


B-B (1 : 5)
Voetplaat met schoren

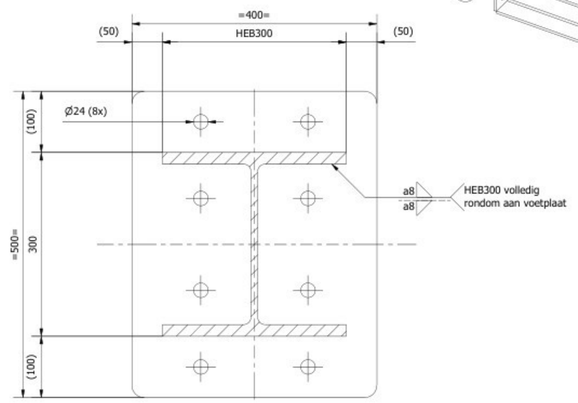


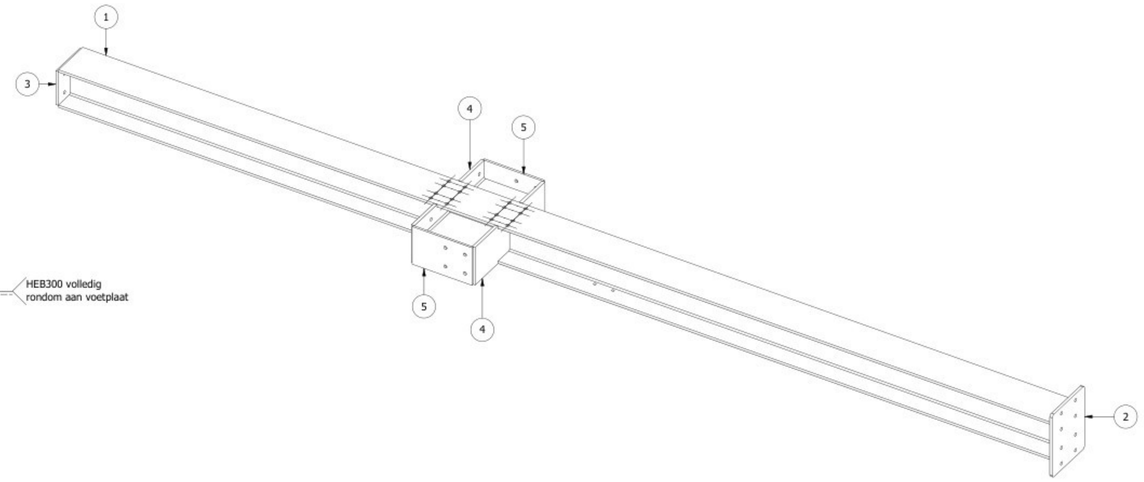


A-A (1 : 20)

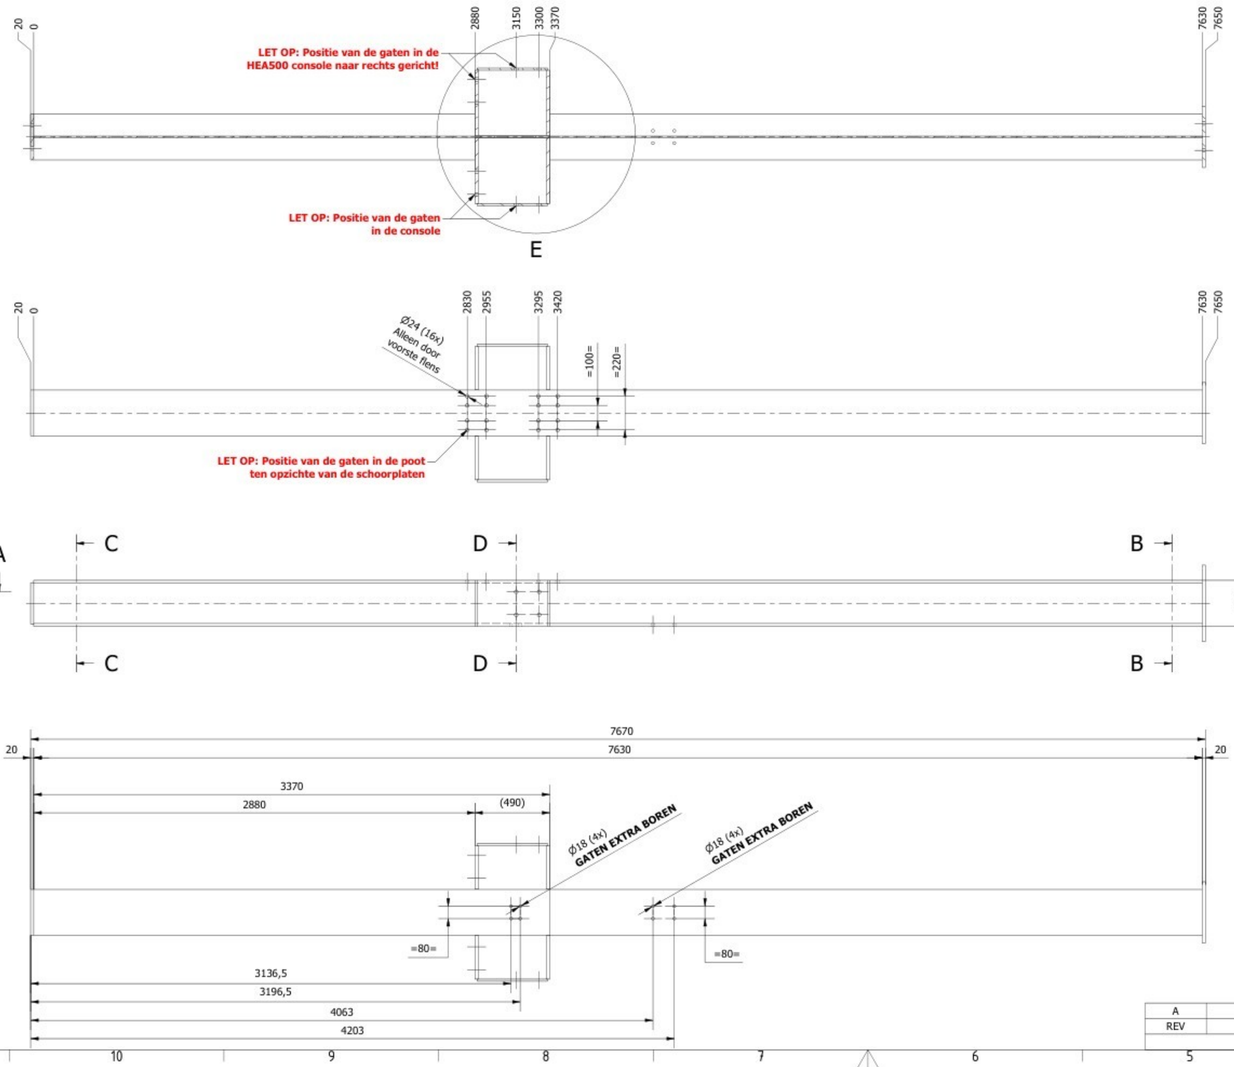


D-D (1 : 10)
Consoles

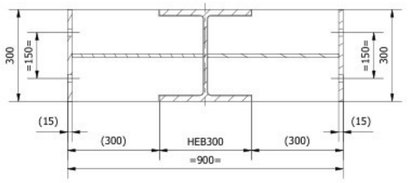

C-C (1 : 10)
Kopplaat

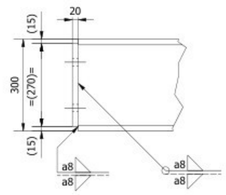

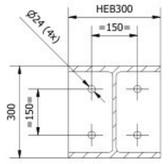

Aantal: 1x
3-laags natlak (240 µm) - RAL 7037

ITEM	QTY	PART NUMBER	DESCRIPTION	MATERIAL	REV
5	2	2513001021-100-007	Kopplaat console	S355J2 (1.0577)	
4	2	2513001021-100-005	Schoor console profiel	S355J2 (1.0577)	
3	1	2513001021-100-003	Kopplaat poot	S355J2 (1.0577)	
2	1	2513001021-100-002	Voetplaat poot	S355J2 (1.0577)	
1	1	2513001021-104-001	Poot portaal B	S355J2 (1.0577)	

PARTS LIST

REV	DESCRIPTION	DATE	APPROVED
A	As-built	27-8-2026	BQ

REVISION HISTORY

TOLERANCES ACCORDING TO: NEN-ISO 2768 - mK
Unless otherwise stated


Material
Thickness
Finish RAL 7037 Dusty Grey
Weight 1061 kg

	Name	Date
Drawn	BQ	4-2-2026
Check.		


Project nr. 2025-130-01-000 / ID - X21
Project OCI E-RTO
Customer Gebr. Van der Lee
Title: Lasassy poot portaal B
Description 2513001021-104-000
Rev.
Sheet 1 / 1
Unit mm
Scale 1 : 20
Do not scale!
Size A1


MESYS
www.mesys.nl info@mesys.nl


A-A (1 : 5)
Middenconsoles (symmetrisch)

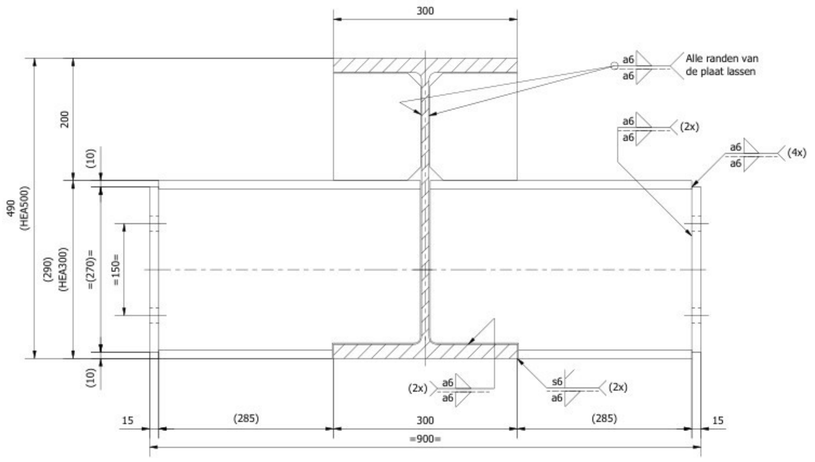



B-B (1 : 5)
Kopplaat hoofdligger
Geldt voor beide uiteinden

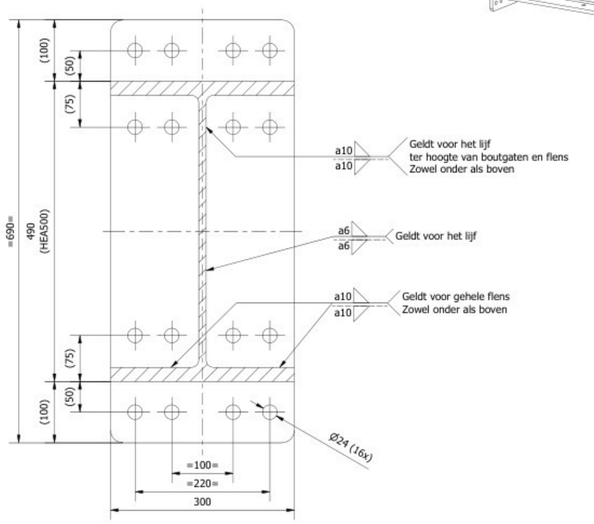


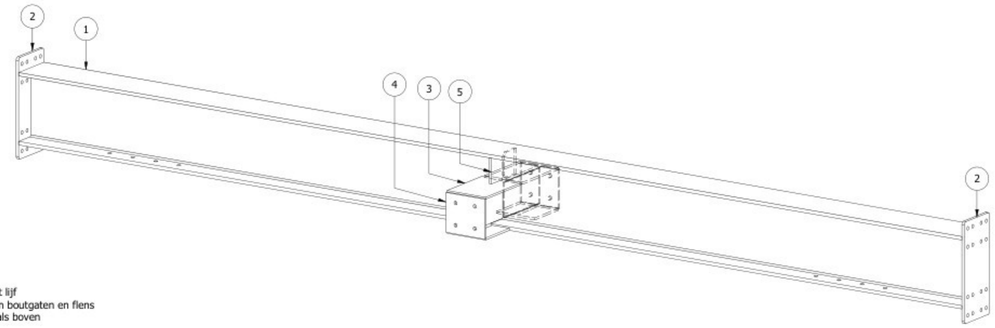

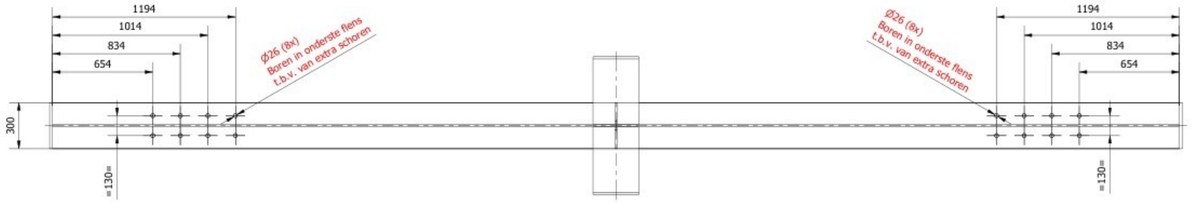

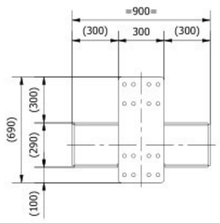

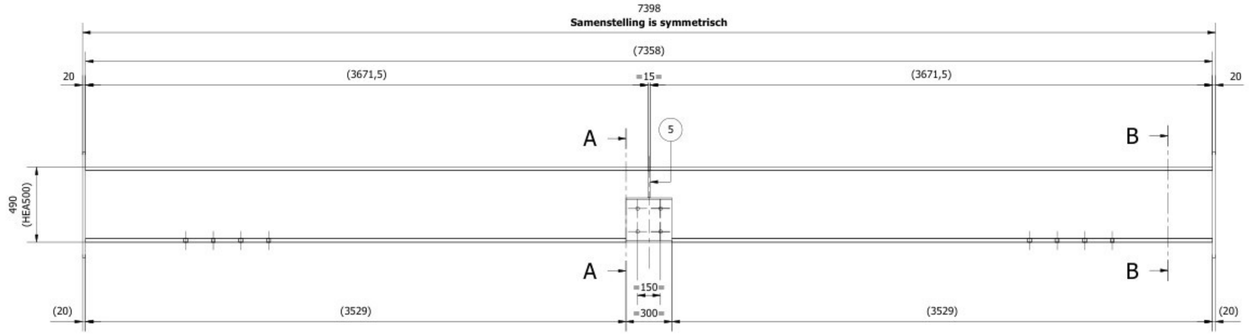

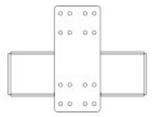

Aantal: 2x
3-laags natlak (240 µm) - RAL 7037

ITEM	QTY	PART NUMBER	DESCRIPTION	MATERIAL	REV
5	2	2513001021-105-004	Dwarsversteviging console	S355J2 (1.0577)	
4	2	2513001021-100-006	Kopplaat bordesligger groot	S355J2 (1.0577)	
3	2	2513001021-105-003	Console middenbalk	S355J2 (1.0577)	
2	2	2513001021-105-002	Kopplaat hoofdligger portaal	S355J2 (1.0577)	
1	1	2513001021-105-001	Ligger portaal	S355J2 (1.0577)	

PARTS LIST

TOLERANCES ACCORDING TO: NEN-ISO 2768 - mK
Unless otherwise stated

	Name	Date
Drawn	BQ	2-2-2026
Check.		

Project nr. 2025-130-01-000 / ID - X21
Project OCI E-RTO
Customer Gebr. Van der Lee

Material
Thickness
Finish RAL 7037 Dusty Grey
Weight 1329 kg


Title: Lasassy ligger portaal

Description 2513001021-105-000
Rev.
Unit mm | Scale 1 : 20 | Do not scale! | Size A1 | Sheet 1 / 1


MESYS
www.mesys.nl | info@mesys.nl


REVISION HISTORY			
REV	DESCRIPTION	DATE	APPROVED
A	Gaten t.b.v. schoren voorzien	27-8-2026	BQ


A-A (1 : 5)
Middenconsoles (symmetrisch)

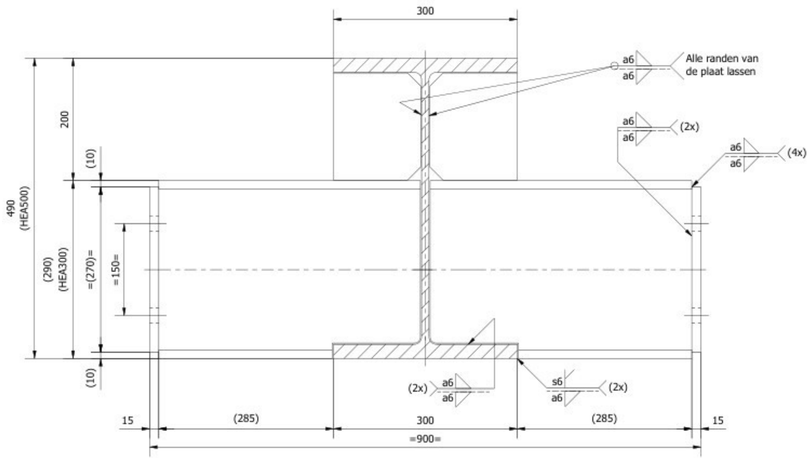



B-B (1 : 5)
Kopplaat hoofdligger
Geldt voor beide uiteinden

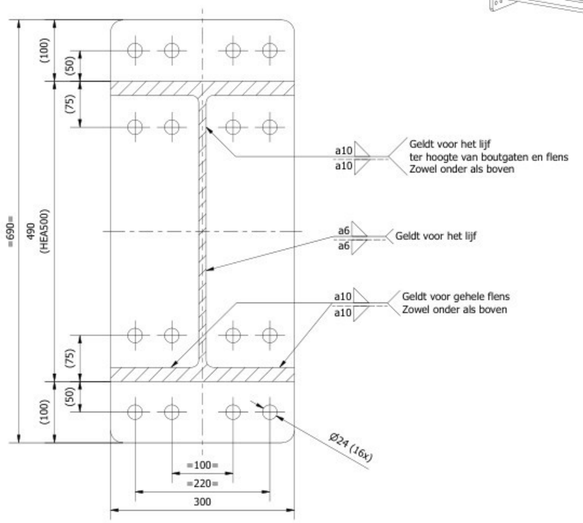


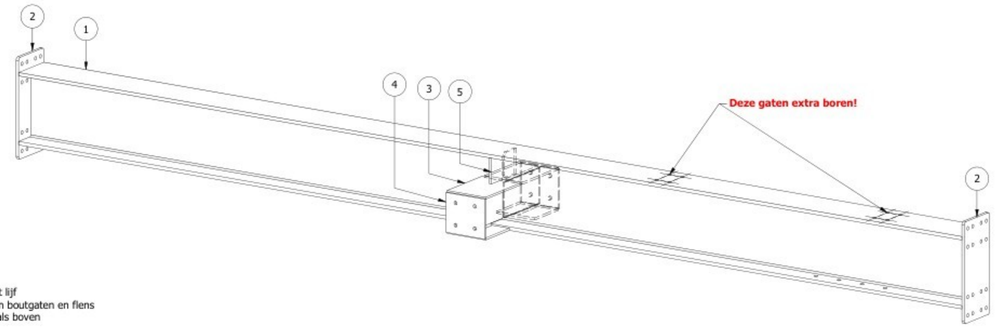

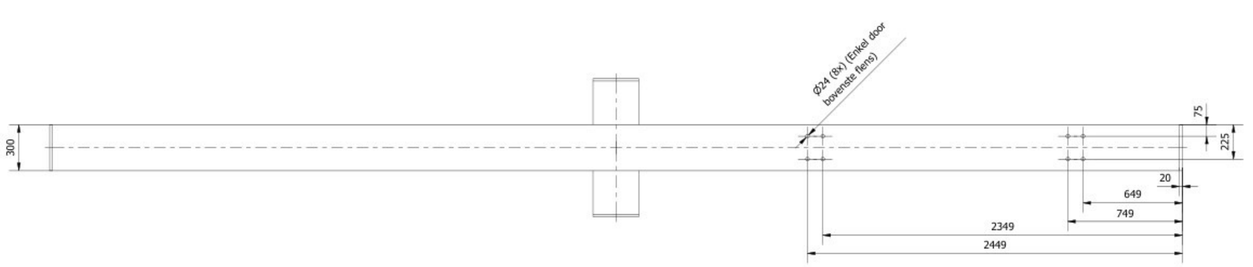

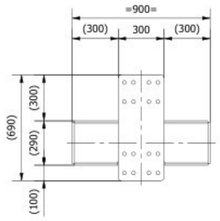

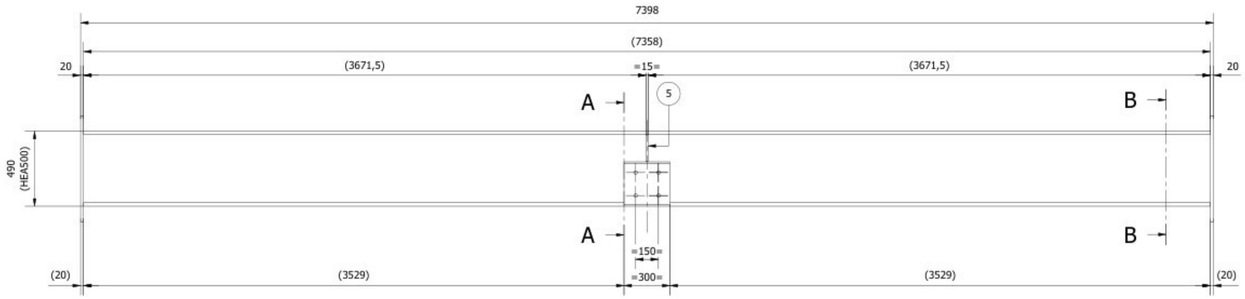

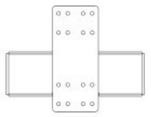

Aantal: 1x
3-laags natlak (240 µm) - RAL 7037

ITEM	QTY	PART NUMBER	DESCRIPTION	MATERIAL	REV
5	2	2513001021-105-004	Dwarsversteviging console	S355J2 (1.0577)	
4	2	2513001021-100-006	Kopplaat bordesligger groot	S355J2 (1.0577)	
3	2	2513001021-105-003	Console middenbalk	S355J2 (1.0577)	
2	2	2513001021-105-002	Kopplaat hoofdligger portaal	S355J2 (1.0577)	
1	1	2513001021-106-001	Ligger portaal A	S355J2 (1.0577)	

PARTS LIST

REV	DESCRIPTION	DATE	APPROVED
A	As-built	12-8-2026	LH

REVISION HISTORY

TOLERANCES ACCORDING TO: NEN-ISO 2768 - mK
Unless otherwise stated

	Name	Date
Drawn	BQ	2-2-2026
Check.		

Project nr. 2025-130-01-000 / ID - X21
Project OCI E-RTO
Customer Gebr. Van der Lee


Material
Thickness
Finish RAL 7037 Dusty Grey
Weight 1261 kg

Title: Lasassy ligger portaal A


Description 2513001021-106-000
Rev.
Sheet 1 / 1
Unit mm | Scale 1 : 20 | Do not scale! | Size A1


MESYS
www.mesys.nl | info@mesys.nl


A-A (1 : 5)
Middenconsoles (symmetrisch)

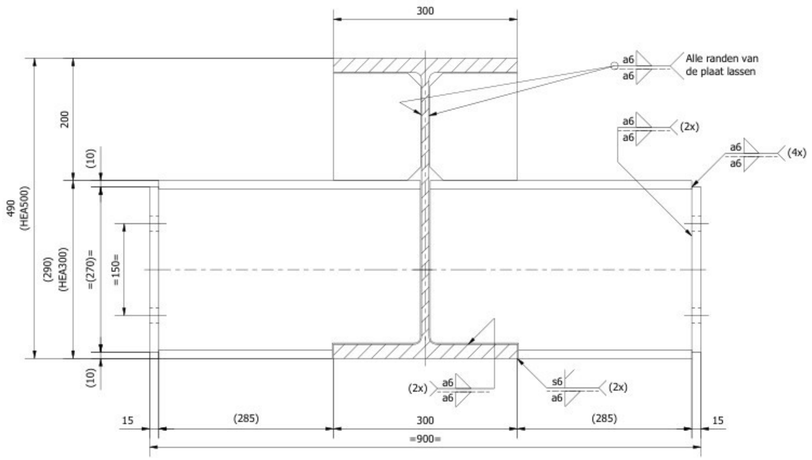



B-B (1 : 5)
Kopplaat hoofdligger
Geldt voor beide uiteinden

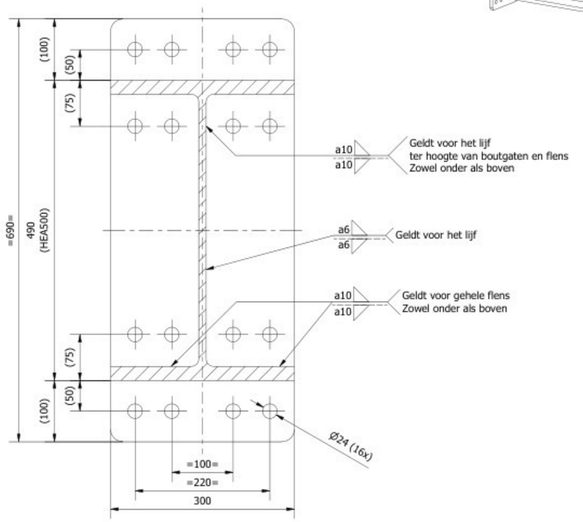


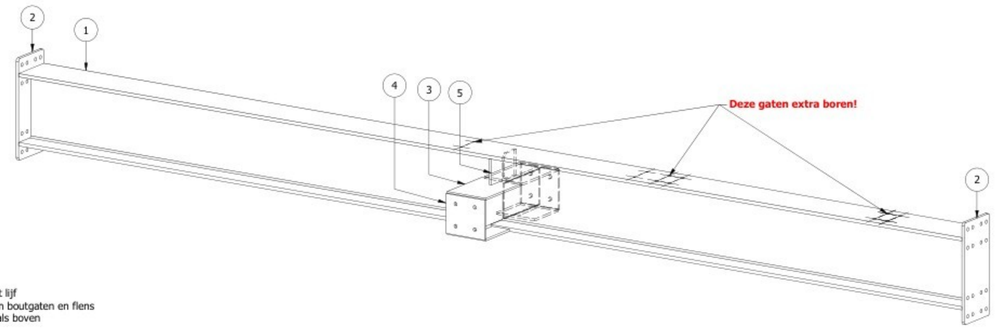

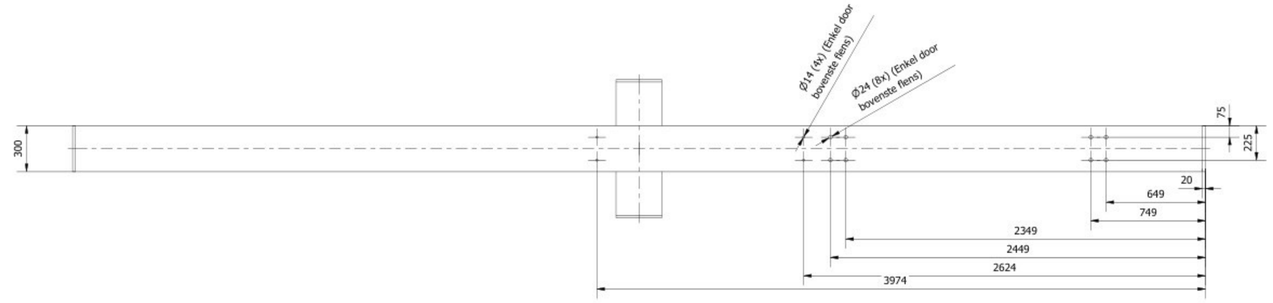

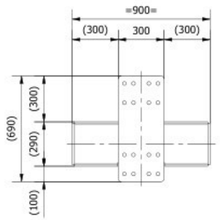

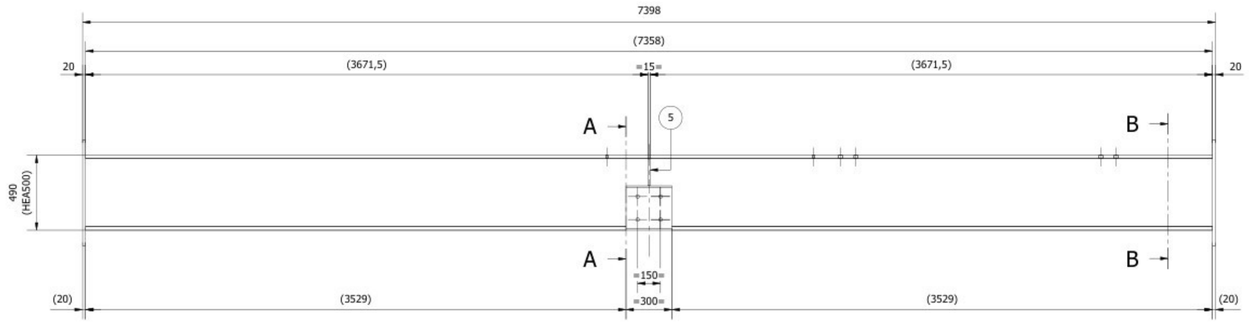

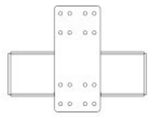

Aantal: 1x
3-laags natlak (240 µm) - RAL 7037

ITEM	QTY	PART NUMBER	DESCRIPTION	MATERIAL	REV
5	2	2513001021-105-004	Dwarsversteviging console	S355J2 (1.0577)	
4	2	2513001021-100-006	Kopplaat bordesligger groot	S355J2 (1.0577)	
3	2	2513001021-105-003	Console middenbalk	S355J2 (1.0577)	
2	2	2513001021-105-002	Kopplaat hoofdligger portaal	S355J2 (1.0577)	
1	1	2513001021-107-001	Ligger portaal B	S355J2 (1.0577)	

PARTS LIST

REV	DESCRIPTION	DATE	APPROVED
A	As-built	12-8-2026	LH

REVISION HISTORY


TOLERANCES ACCORDING TO: NEN-ISO 2768 - mK
Unless otherwise stated

	Name	Date
Drawn	BQ	2-2-2026
Check.		


Material
Thickness
Finish RAL 7037 Dusty Grey
Weight 1328 kg


Project nr. 2025-130-01-000 / ID - X21
Project OCI E-RTO
Customer Gebr. Van der Lee
Title: Lasassy ligger portaal B
Description 2513001021-107-000
Rev.
Sheet 1 / 1
Unit mm | Scale 1 : 20 / Do not scale! | Size A1

MESYS
www.mesys.nl info@mesys.nl

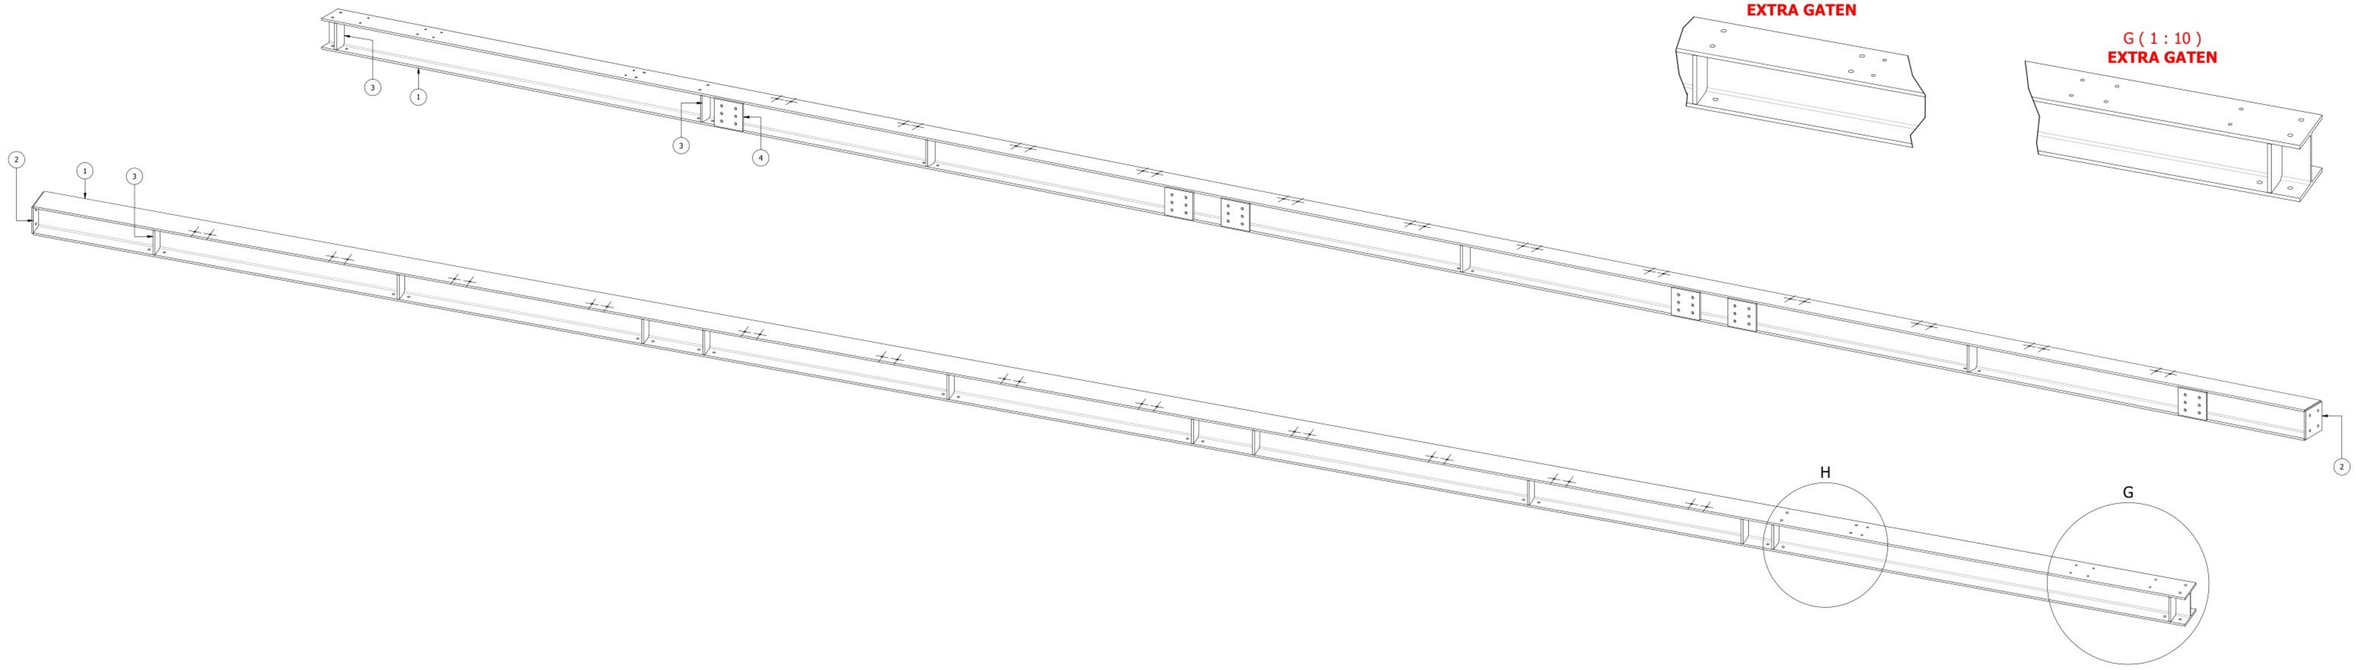


A-A (1 : 20)

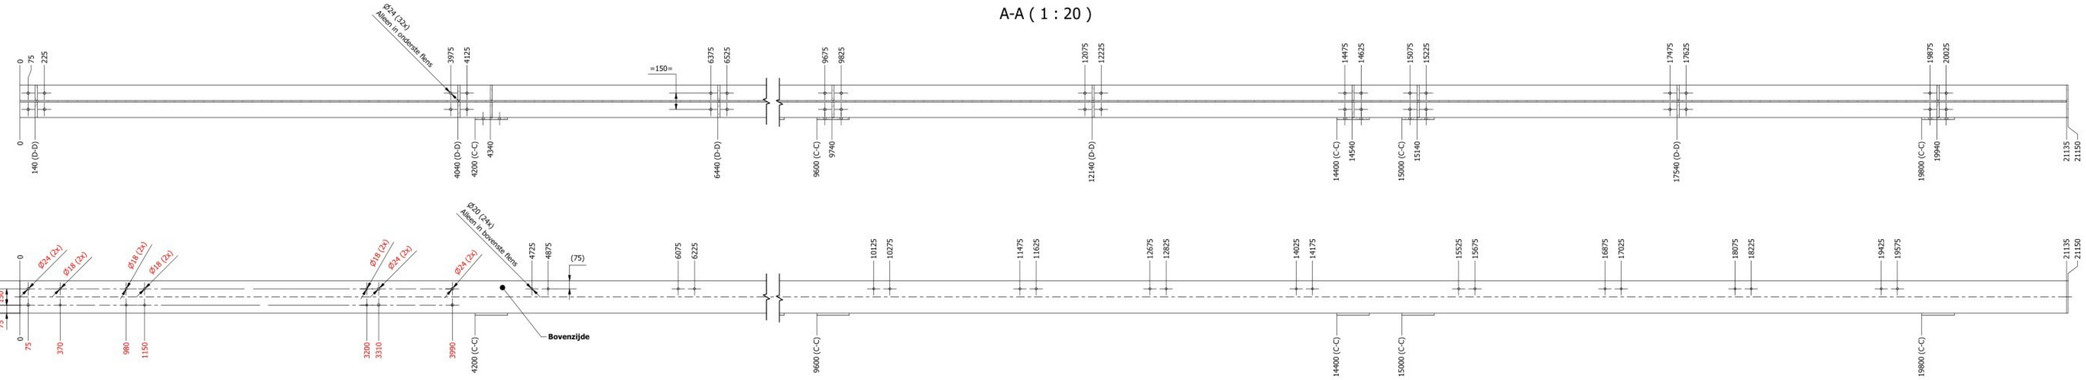


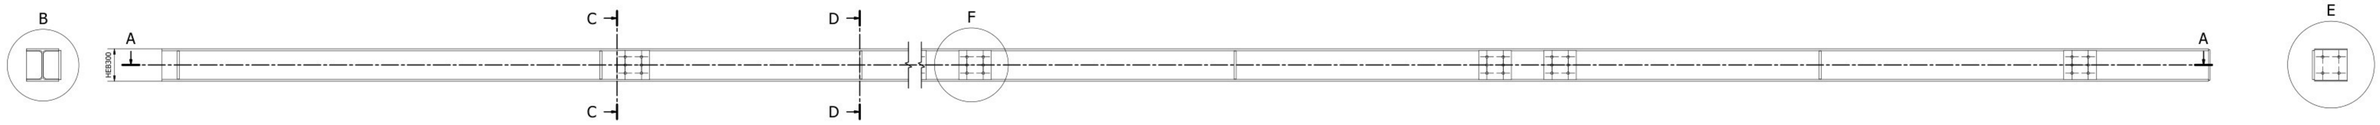


B (1 : 5)
Uiteinde zonder kopplaat

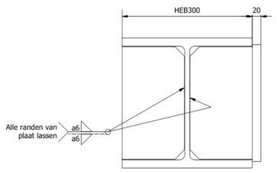


C-C (1 : 5)
Dwarsverstijving met koppelplaat

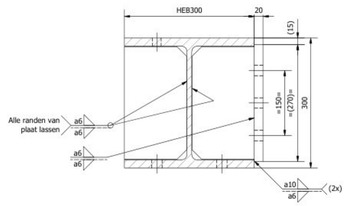


D-D (1 : 5)
Dwarsverstijving

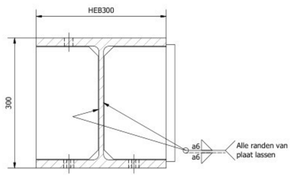

E (1 : 5)
Kopplaat

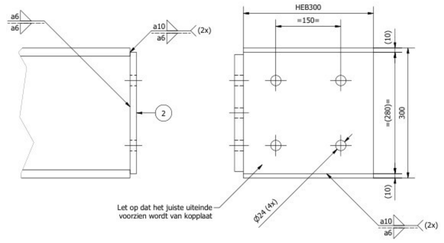

F (1 : 5)
Koppelplaat vooraanzicht

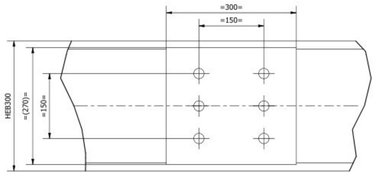

Aantal: 1
3-laags natlak (240 µm) - RAL 7037

ITEM	QTY	PART NUMBER	DESCRIPTION	MATERIAL	REV
4	6	2513001021-115-002	Kopplaat subligger RTO	S355J2 (1.0577)	
3	22	2513001021-110-003	Verstevigingsplaat hoofdligger	S355J2 (1.0577)	
2	1	2513001021-110-002	Kopplaat ligger RTO	S355J2 (1.0577)	
1	1	2513001021-110-001	Hoofdligger RTO 1	S355J2 (1.0577)	

PARTS LIST

REV	DESCRIPTION	DATE	APPROVED
A	As-built	13-8-2026	LH

REVISION HISTORY

TOLERANCES ACCORDING TO NEN ISO 2768 - mK
Unless otherwise stated


Material:
Thickness
Finish RAL 7037 Dusty Grey
Weight 2597 kg


Name: RQ
Date: 2-2-2026
Drawn
Check


Project nr 2025-130-01-000 / ID - X21
Project OCI E-RTO
Customer Gebr. Van der Lee

Title: Lasassy hoofdligger RTO 1
Description: 2513001021-110-000
Rev.
Sheet 1 / 1
Unit mm | Scale 1 : 20 | Do not scale! | Size A0

MESYS
WWW.MESYS.NL | WWW.MESYS.EU

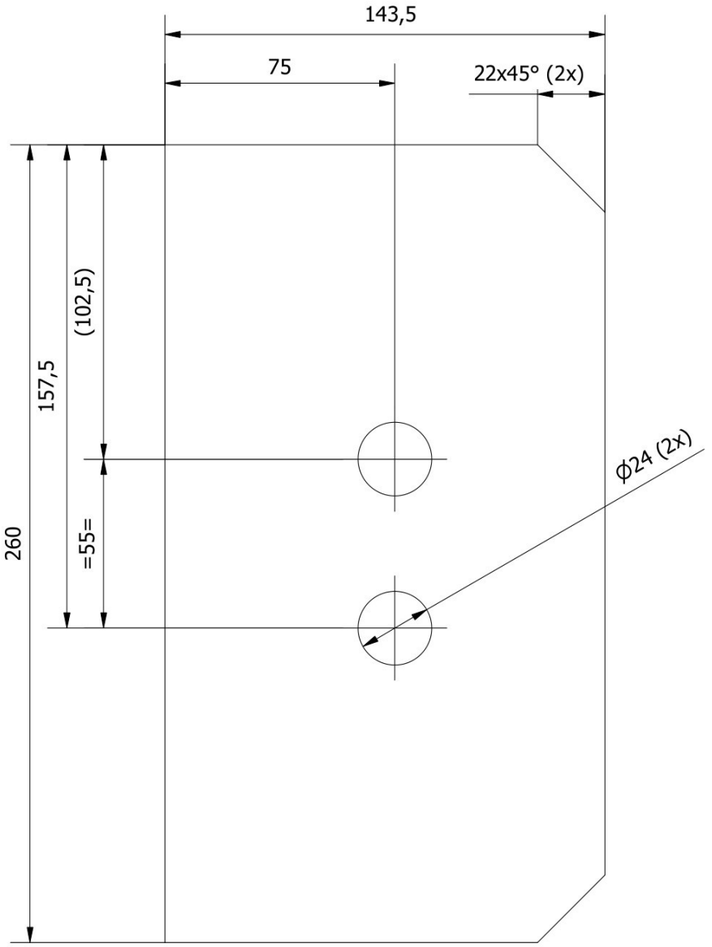

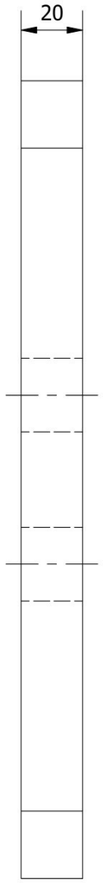


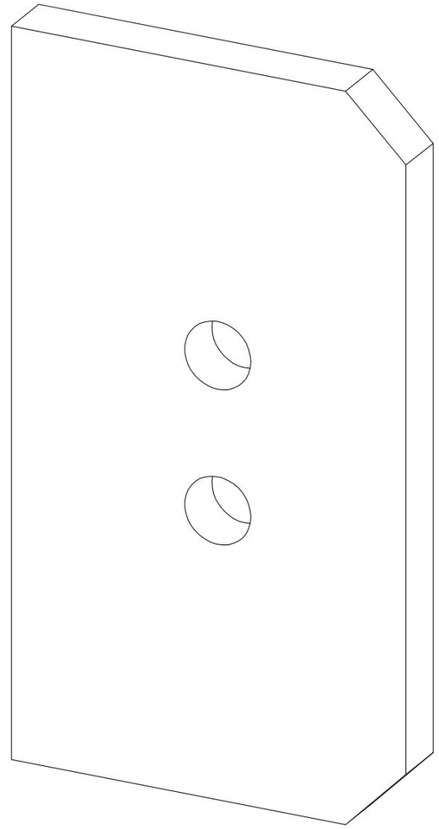


Aantal: 2x


(Niet voorzien van coating i.v.m. laswerk op locatie)

TOLERANCES ACCORDING TO: NEN-ISO 2768 - mK Unless otherwise stated		Name	Date	Project nr. 2025-130-01-000 / ID - X21
	Drawn	BQ	27-8-2026	Project
	Check.			Customer
Material S355J2 (1.0577)	MESYS® www.mesys.nl info@mesys.nl			Title: Verstevigingsplaat hoofdligger met gaten
Thickness 20,00 mm				
Finish				Description: 2513001021-110-004 / Rev.
Weight 5.6 kg / AMERICAN PROJECTION				Sheet 1 / 1
				Unit mm / Scale 1 : 2 / Do not scale! / Size A3

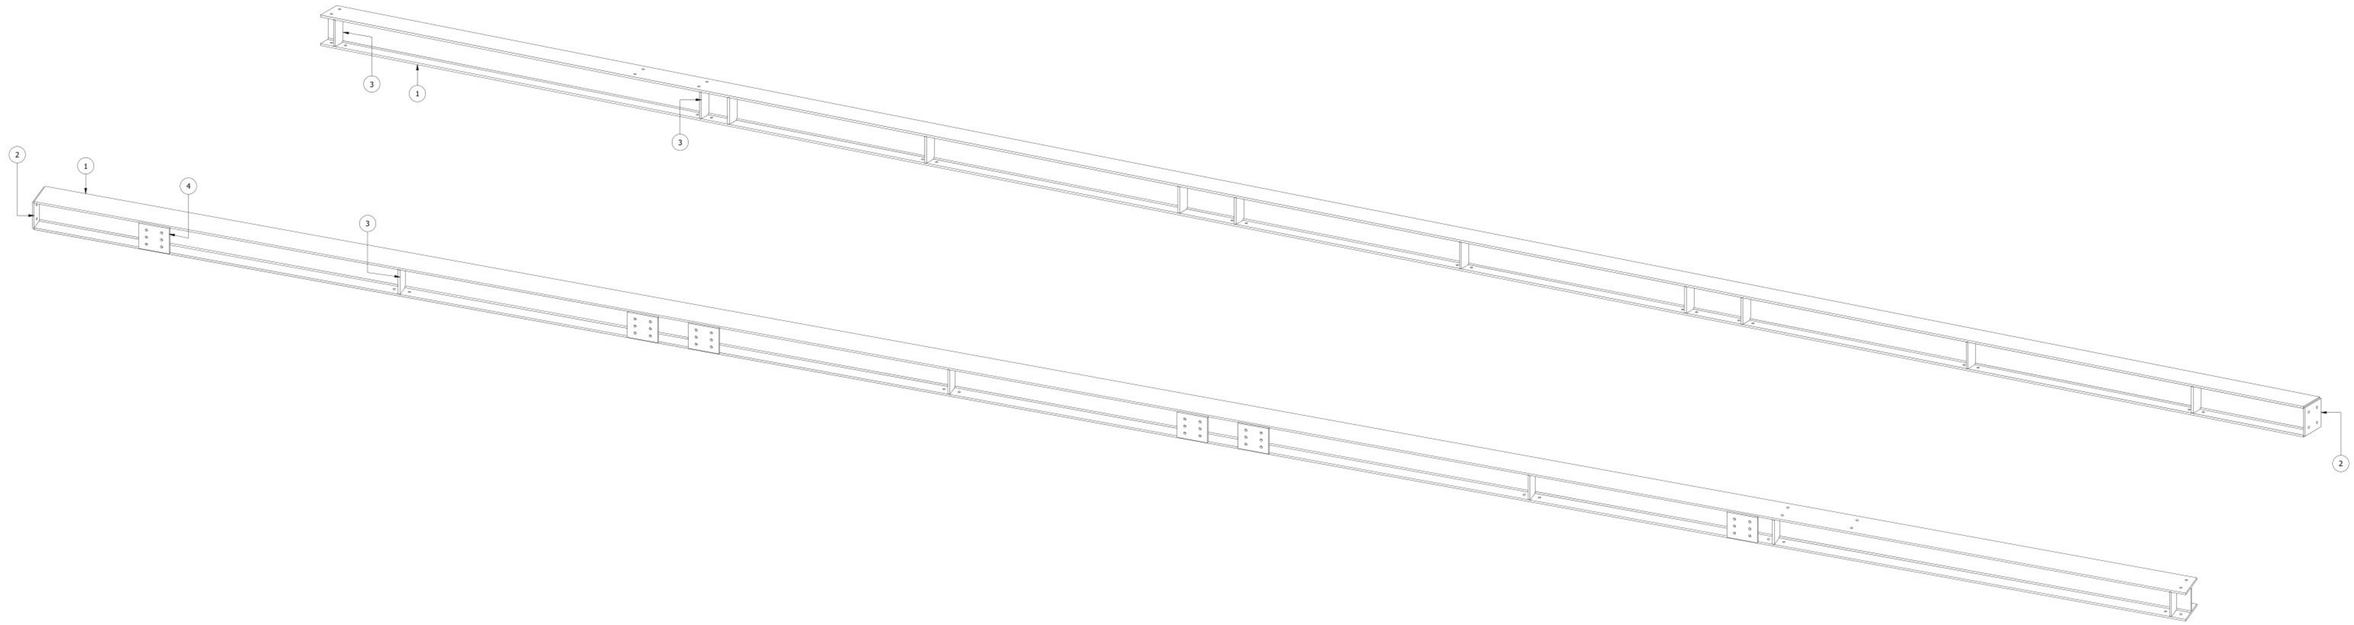


A-A (1 : 20)

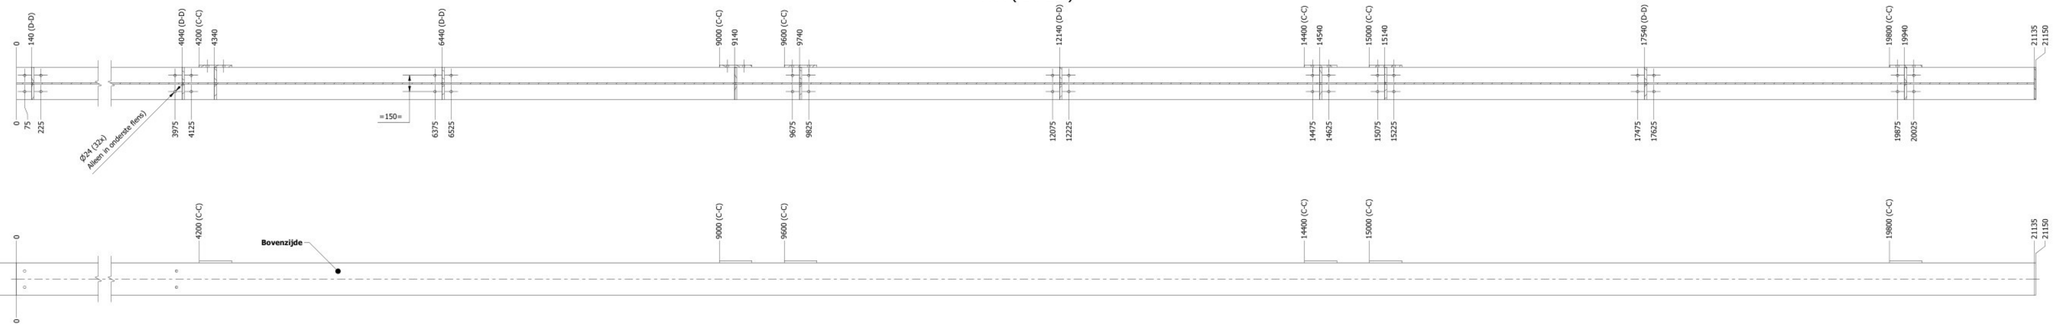


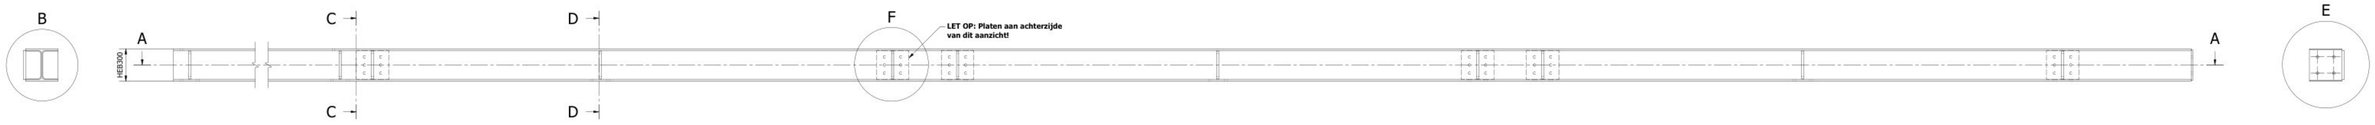


B (1 : 5)
Uiteinde zonder kopplaat

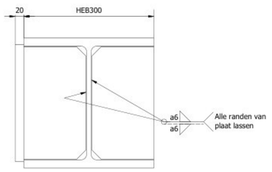


C-C (1 : 5)
Dwarsverstijving met koppelplaat

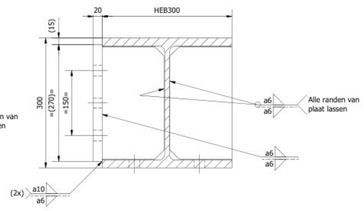


D-D (1 : 5)
Dwarsverstijving

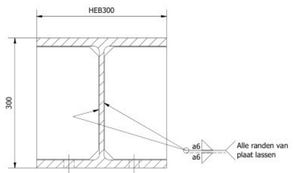

E (1 : 5)
Kopplaat

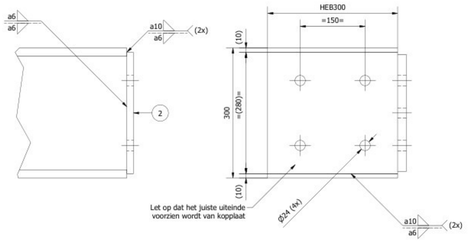

F (1 : 5)
Koppelplaat achteraanzicht

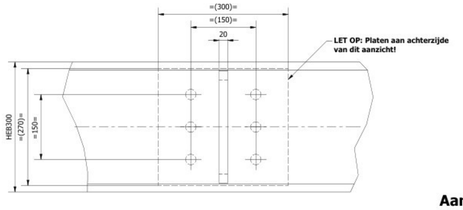

Aantal: 1
3-laags natlak (240 µm) - RAL 7037

ITEM	QTY	PART NUMBER	DESCRIPTION	MATERIAL	REV
4	6	2513001021-115-002	Kopplaat subligger RTO	S355J2 (1.0577)	
3	20	2513001021-110-003	Verstevigingsplaat hoofdligger	S355J2 (1.0577)	
2	1	2513001021-110-002	Kopplaat ligger RTO	S355J2 (1.0577)	
1	1	2513001021-112-001	Hoofdligger RTO 2	S355J2 (1.0577)	

PARTS LIST

REV	DESCRIPTION	DATE	APPROVED
A	Extra gaten voorzien (blad 2)	27-8-2026	BQ

REVISION HISTORY

TOLERANCES ACCORDING TO DIN EN ISO 2768 - mK
Unless otherwise stated

Material
Thickness
Finish RAL 7037
Weight 2598 kg


	Name	Date
Drawn	BQ	2-2-2026
Check		

Project nr. 2025-130-01-000 / ID - X21
Project
Customer


MESYS
www.mesys.nl

Title: Lasassy hoofdligger RTO 2
Description: 2513001021-112-000
Rev.
Sheet 1 / 2
Size A0
Unit mm | Scale 1 : 20 / Do not scale!


T-T (1 : 10)
EXTRA GATEN (in 2 platen)

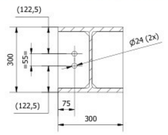

T (1 : 10)
EXTRA GATEN

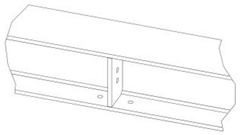

O (1 : 10)
EXTRA GATEN

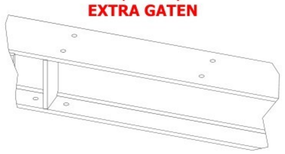


P (1 : 10)
EXTRA GATEN




N (1 : 10)
BOREN GATEN OP LOCATIE


G-G (1 : 20)

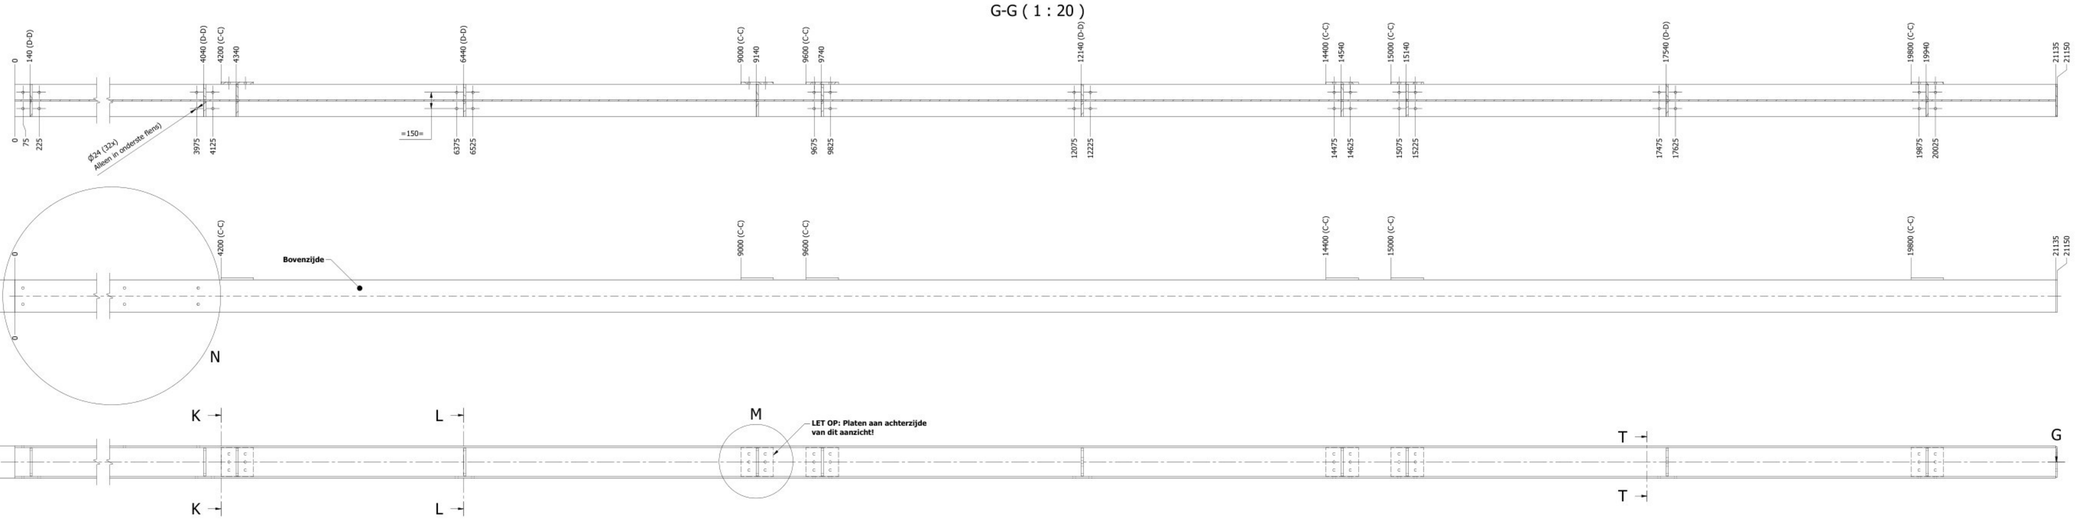


H (1 : 5)
Uiteinde zonder kopplaat

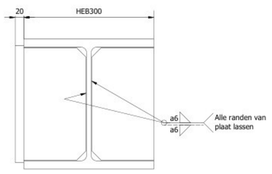


K-K (1 : 5)
Dwarsverstijving met koppelplaat

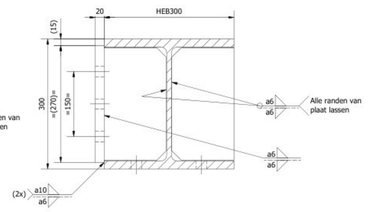


L-L (1 : 5)
Dwarsverstijving

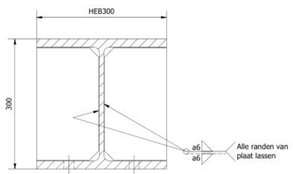


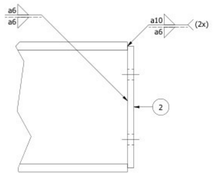

J (1 : 5)
Kopplaat

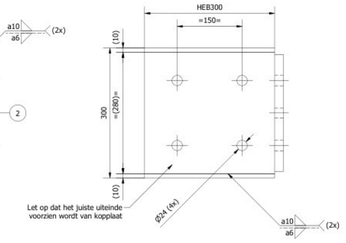

M (1 : 5)
Koppelplaat achteraanzicht

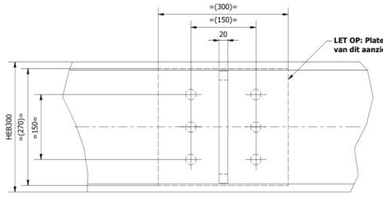

Aantal: 1
3-laags natlak (240 µm) - RAL 7037

ITEM	QTY	PART NUMBER	DESCRIPTION	MATERIAL	REV
4	6	2513001021-115-002	Kopplaat subligger RTO	S355J2 (1.0577)	
3	20	2513001021-110-003	Versteviginsplaat hoofdligger	S355J2 (1.0577)	
2	1	2513001021-110-002	Kopplaat ligger RTO	S355J2 (1.0577)	
1	1	2513001021-112-001	Hoofdligger RTO 2	S355J2 (1.0577)	

PARTS LIST

REV	DESCRIPTION	DATE	APPROVED
A	Extra gaten voorzien (blad 2)	27-8-2026	BQ

REVISION HISTORY


TOLERANCES ACCORDING TO NEN ISO 2768 - mK
Unless otherwise stated


Material:
Thickness:
Finish: RAL 7037
Weight: 2598 kg

	Name	Date
Drawn	BQ	2-2-2026
Check.		


Project nr: 2025-130-01-000 / ID - X21
Project:
Customer:
Title: Lasassy hoofdligger RTO 2
Description: 2513001021-112-000
Rev.
Sheet 2 / 2
Unit: mm | Scale: 1 : 20 | Do not scale! | Size: A0

MESYS
WWW.MESYS.NL | INFO@MESYS.NL

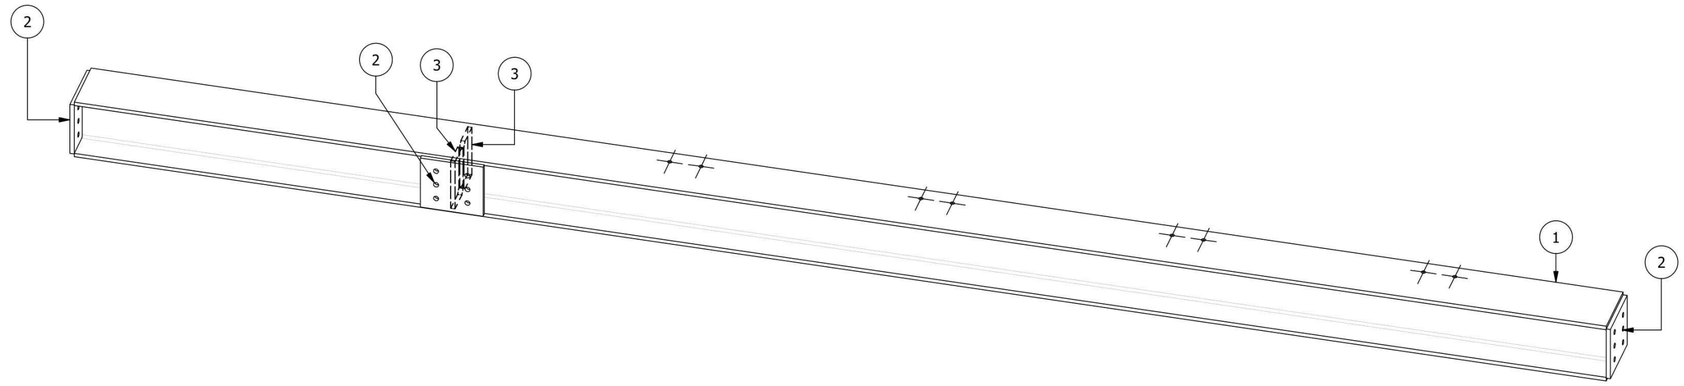

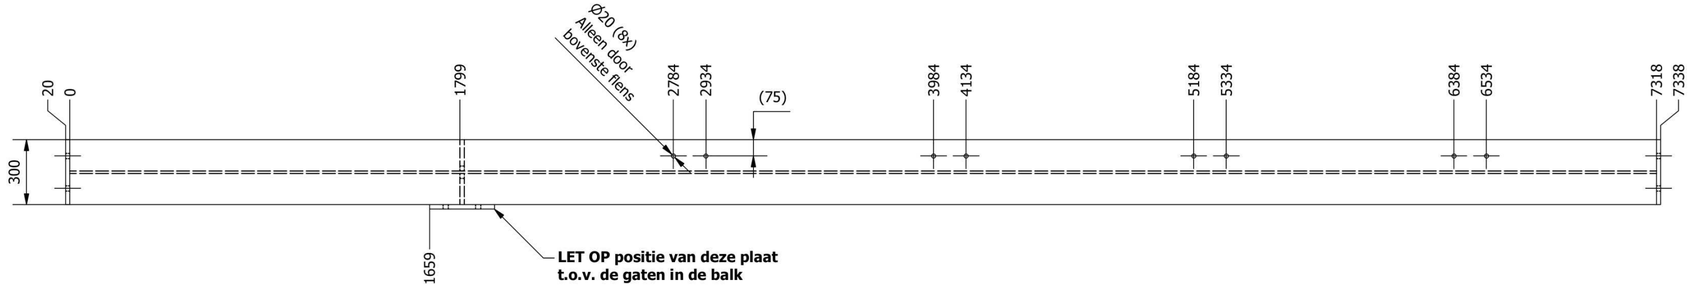

A-A (1 : 5)

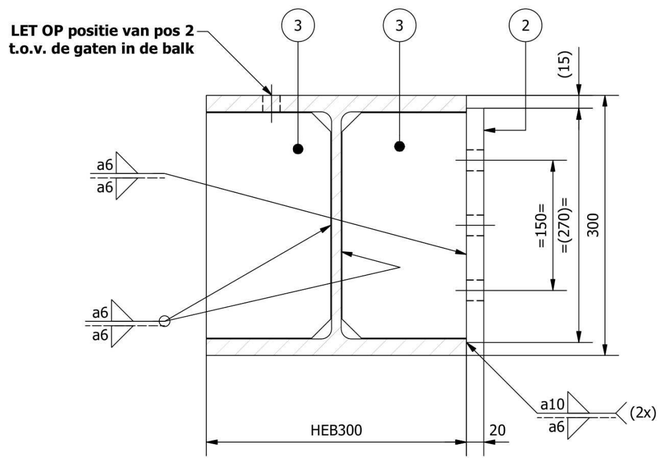

Aantal: 3x
3x in spiegelbeeld volgens tekening
2513001021-120-000-Subligger RTO 2
3-laags natlak (240 µm) - RAL 7037

ITEM	QTY	PART NUMBER	DESCRIPTION	MATERIAL	REV
3	2	2513001021-110-003	Verstevigingsplaat hoofdligger	S355J2 (1.0577)	
2	3	2513001021-115-002	Kopplaat subligger RTO	S355J2 (1.0577)	
1	1	2513001021-115-001	Subligger RTO 1	S355J2 (1.0577)	

PARTS LIST

REV	DESCRIPTION	DATE	APPROVED
A	As-built	13-8-2026	LH

REVISION HISTORY

TOLERANCES ACCORDING TO: NEN-ISO 2768 - mK
Unless otherwise stated


	Name	Date
Drawn	BQ	2-2-2026
Check.		


Project nr. 2025-130-01-000 / ID - X21
Project OCI E-RTO
Customer Gebr. Van der Lee


Material
Thickness
Finish RAL 7037 Dusty Grey
Weight 876 kg
AMERICAN PROJECTION

MESYS®
www.mesys.nl info@mesys.nl


Title: Lasassy subligger RTO 1
Description: 2513001021-115-000
Rev.
Sheet 1 / 1
Unit mm | Scale 1 : 20 | Do not scale! | Size A2

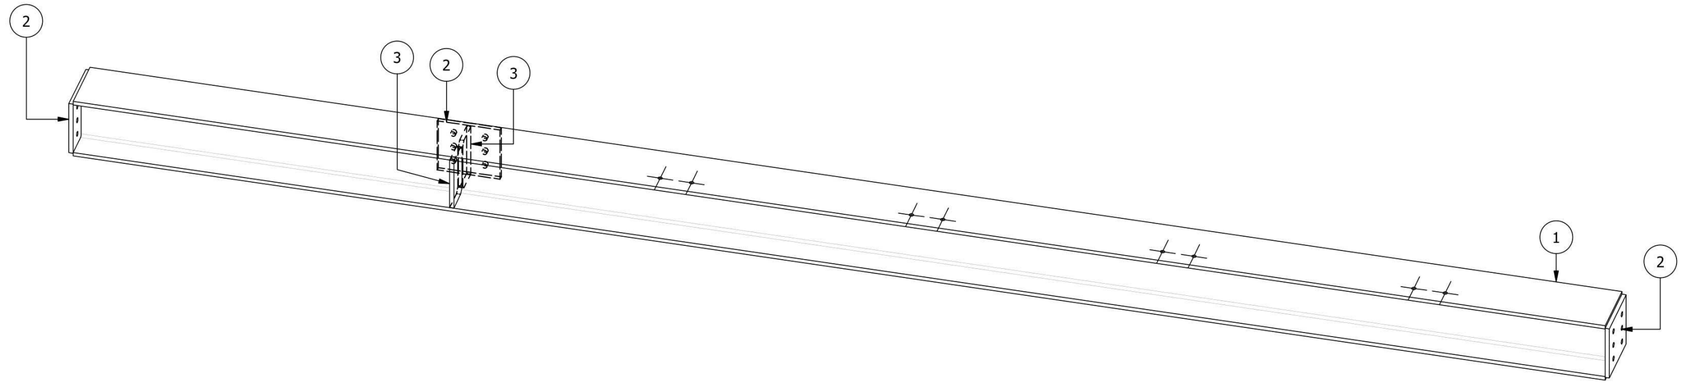

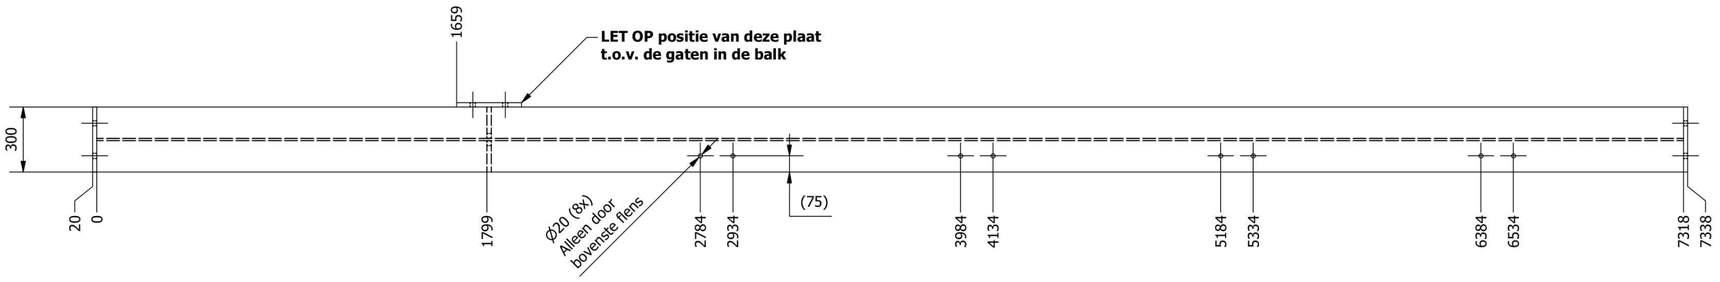

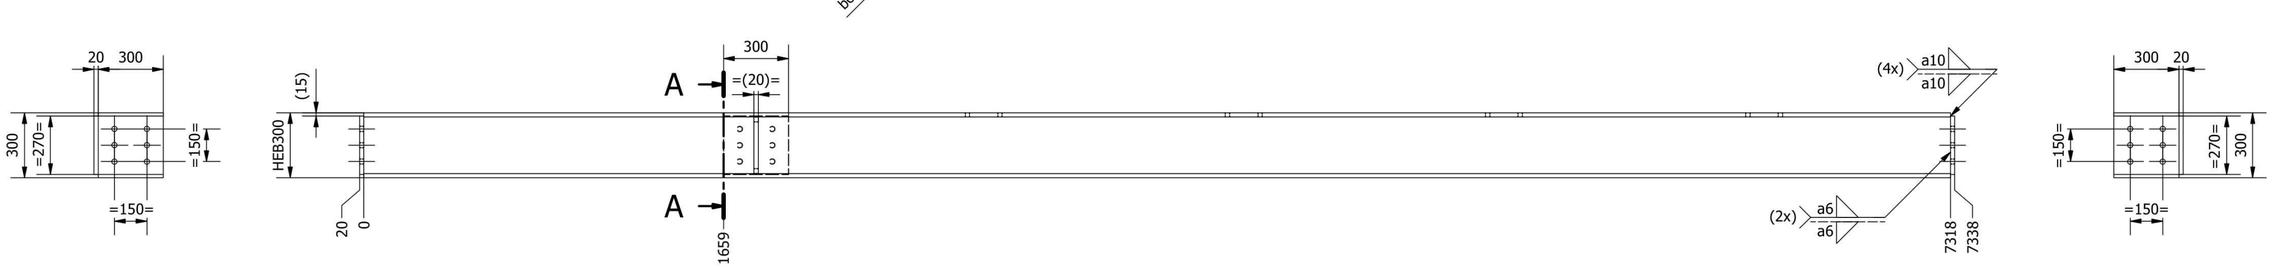

A-A (1 : 5)

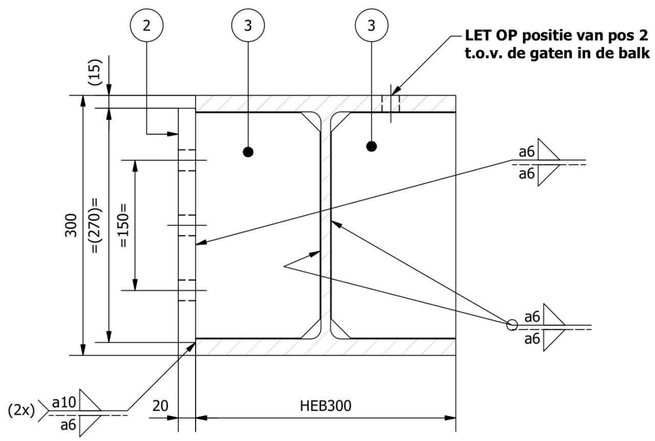

Aantal: 3x
3x in spiegelbeeld volgens tekening
2513001021-115-000-Subligger RTO 1
3-laags natlak (240 µm) - RAL 7037

ITEM	QTY	PART NUMBER	DESCRIPTION	MATERIAL	REV
3	2	2513001021-110-003	Verstevigingsplaat hoofdligger	S355J2 (1.0577)	
2	3	2513001021-115-002	Kopplaat subligger RTO	S355J2 (1.0577)	
1	1	2513001021-120-001	Subligger RTO 2	S355J2 (1.0577)	

PARTS LIST

REV	DESCRIPTION	DATE	APPROVED
A	As-built	13-8-2026	LH

REVISION HISTORY

TOLERANCES ACCORDING TO: NEN-ISO 2768 - mK
Unless otherwise stated


	Name	Date
Drawn	BQ	2-2-2026
Check.		


Project nr. 2025-130-01-000 / ID - X21
Project OCI E-RTO
Customer Gebr. Van der Lee


Material
Thickness
Finish RAL 7037 Dusty Grey
Weight 876 kg
AMERICAN PROJECTION

MESYS®
www.mesys.nl info@mesys.nl


Title: Lasassy subligger RTO 2
Description: 2513001021-120-000
Rev.
Sheet 1 / 1
Unit mm | Scale 1 : 20 / Do not scale! | Size A2

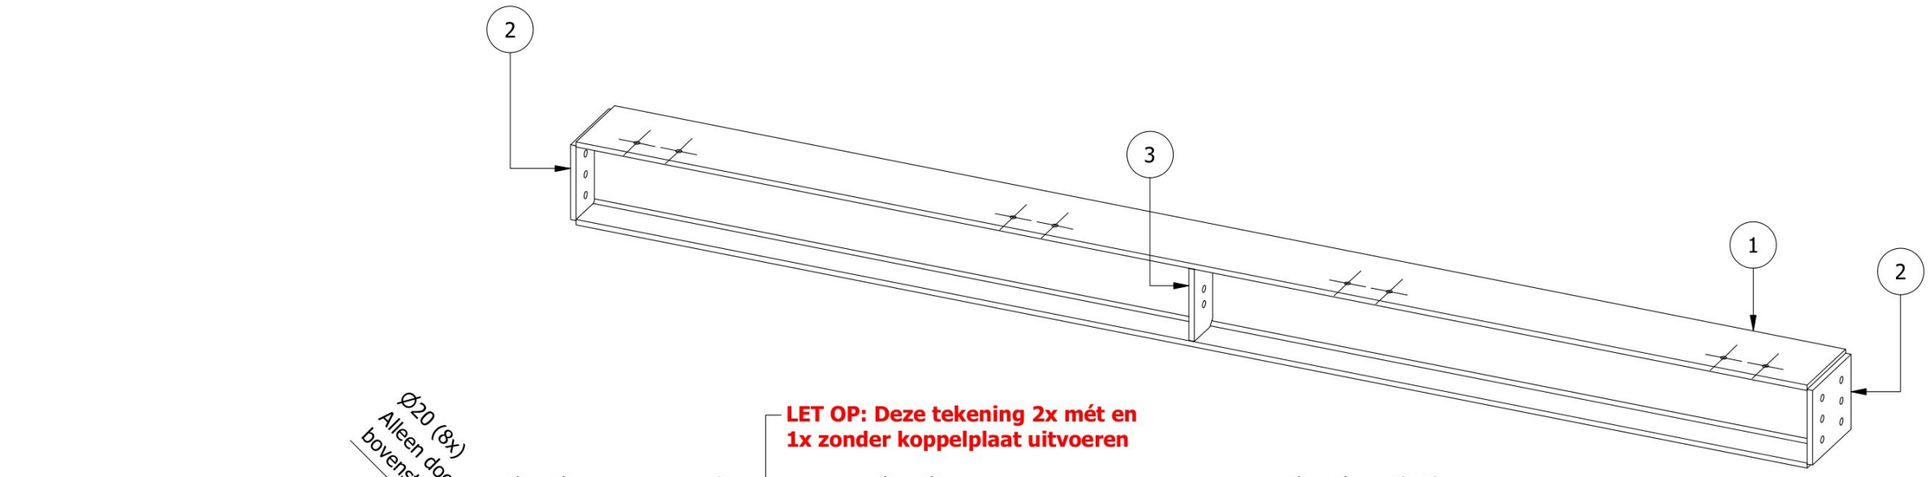

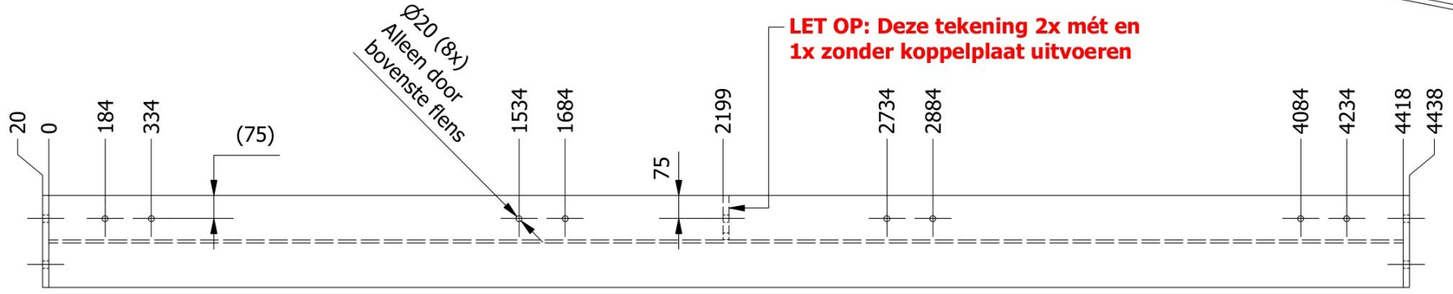

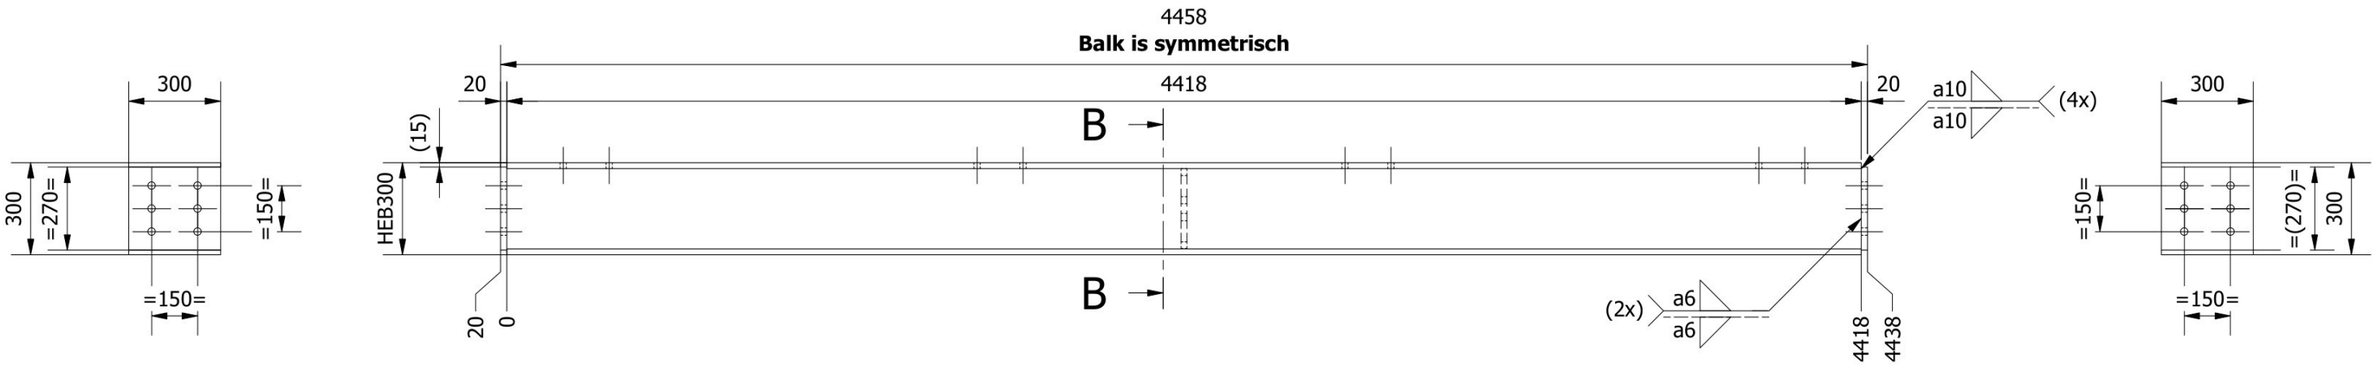

B-B (1 : 10)

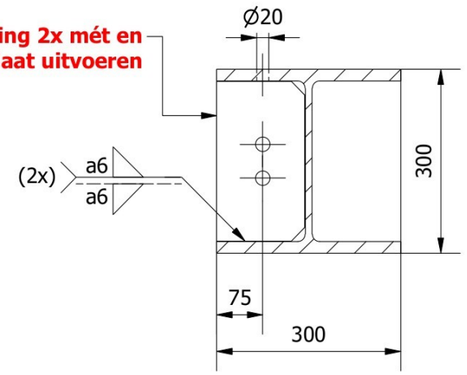

Aantal: 3x
3-laags natlak (240 µm) - RAL 7037

ITEM	QTY	PART NUMBER	DESCRIPTION	MATERIAL	REV
3	1	2513001021-110-004	Verstevigingsplaat hoofdligger met gaten	S355J2 (1.0577)	
2	2	2513001021-115-002	Kopplaat subligger RTO	S355J2 (1.0577)	
1	1	2513001021-122-001	Subligger RTO 3	S355J2 (1.0577)	

PARTS LIST

REV	DESCRIPTION	DATE	APPROVED
A	Koppelplaat voorzien	27-8-2026	BQ

REVISION HISTORY

TOLERANCES ACCORDING TO: NEN-ISO 2768 - mK
Unless otherwise stated

	Name	Date
Drawn	BQ	2-2-2026
Check.		


Project nr. 2025-130-01-000 / ID - X21
Project
Customer


Material
Thickness
Finish RAL 7037
Weight 529 kg
AMERICAN PROJECTION


MESYS®
www.mesys.nl info@mesys.nl

Title: Lasassy subligger RTO 3

Description: 2513001021-122-000
Rev.
Sheet 1 / 1
Unit mm | Scale 1 : 20 / Do not scale! | Size A3

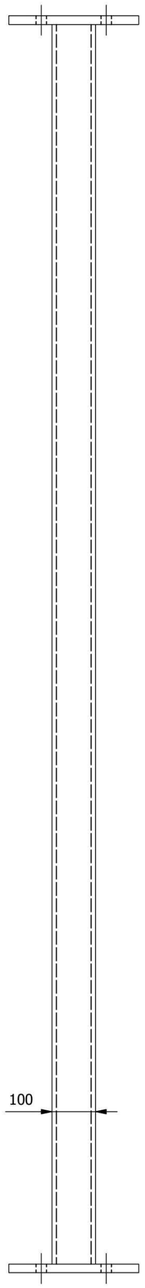

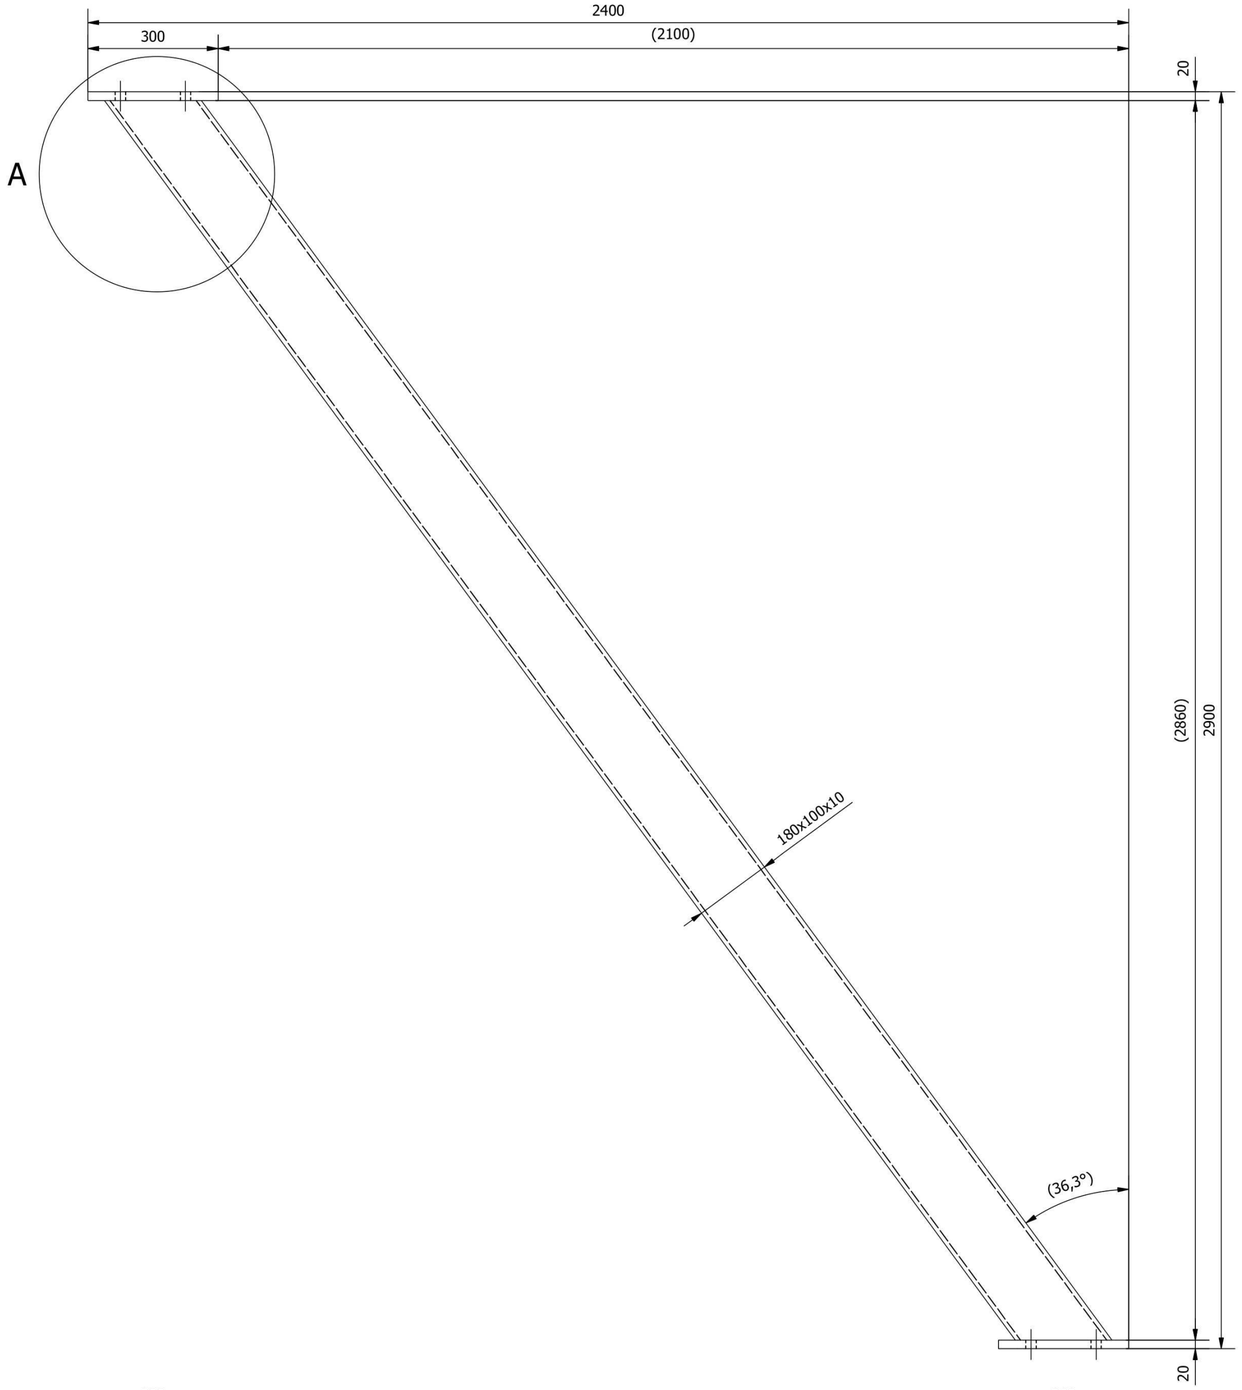


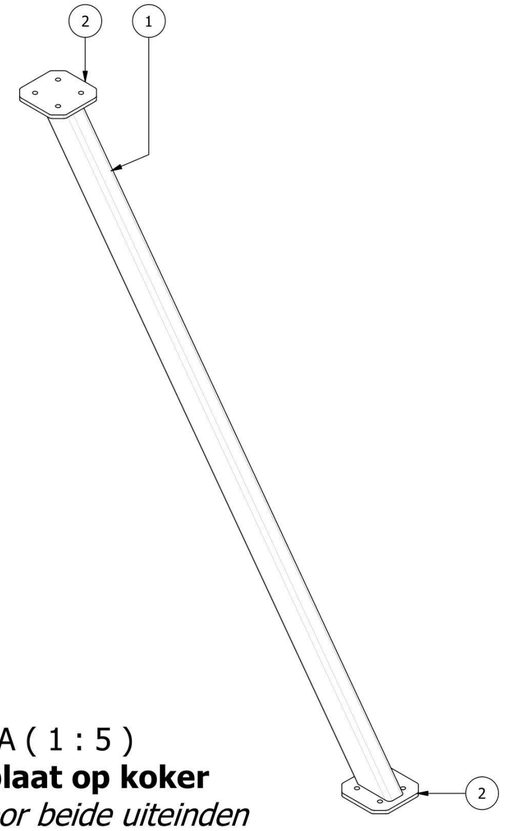


A (1 : 5)

Kopplaat op koker

Geldt voor beide uiteinden

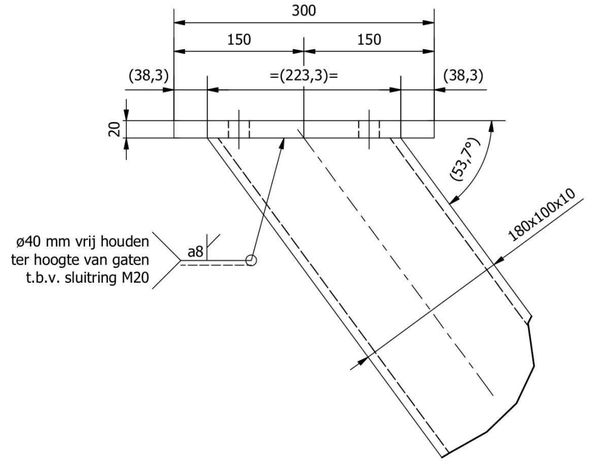

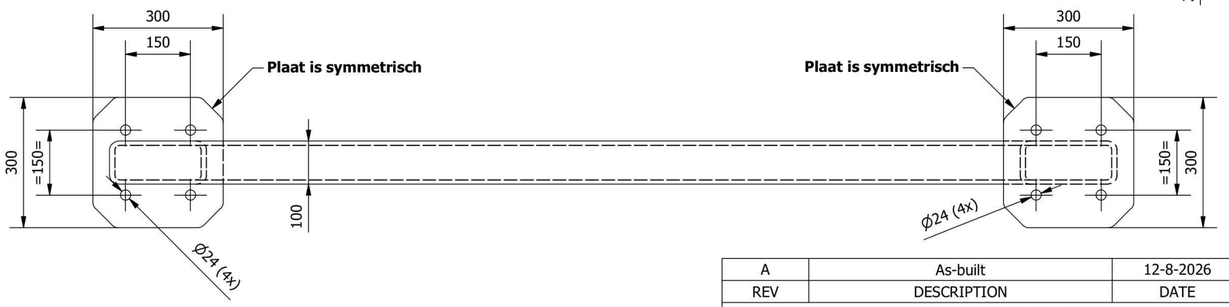

Aantal: 10x

3-laags natlak (240 µm) - RAL 7037

ITEM	QTY	PART NUMBER	DESCRIPTION	MATERIAL	REV
2	2	2513001021-125-002	Kopplaat schoor	S355J2 (1.0577)	
1	1	2513001021-125-001	Schoor hoofdligger RTO	S355J2 (1.0577)	

PARTS LIST

REV	DESCRIPTION	DATE	APPROVED
A	As-built	12-8-2026	LH

REVISION HISTORY

TOLERANCES ACCORDING TO: NEN-ISO 2768 - mK
Unless otherwise stated

	Name	Date
Drawn	BQ	2-2-2026
Check.		

Project nr. 2025-130-01-000 / ID - X21
Project OCI E-RTO
Customer Gebr. Van der Lee

Material

Thickness

Finish RAL 7037 Dusty Grey

Weight 164 kg

AMERICAN PROJECTION

MESYS®
www.mesys.nl info@mesys.nl


Title: Lasassy schoor hoofdligger RTO


Description: 2513001021-125-000


Rev.


Sheet 1 / 1

Unit mm | Scale 1 : 10 / Do not scale! | Size A2

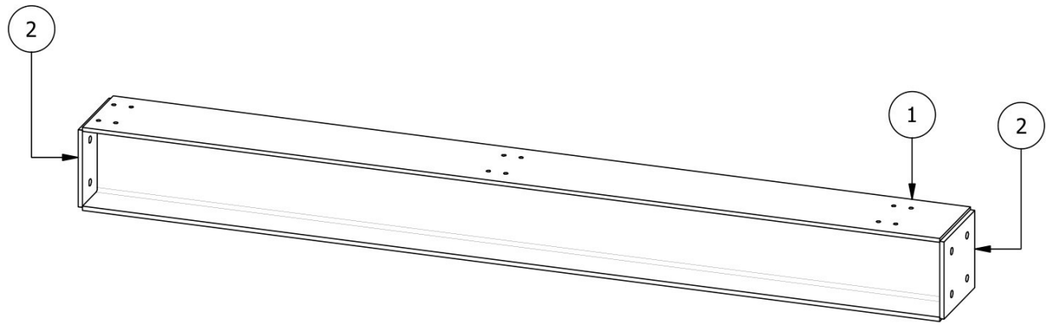


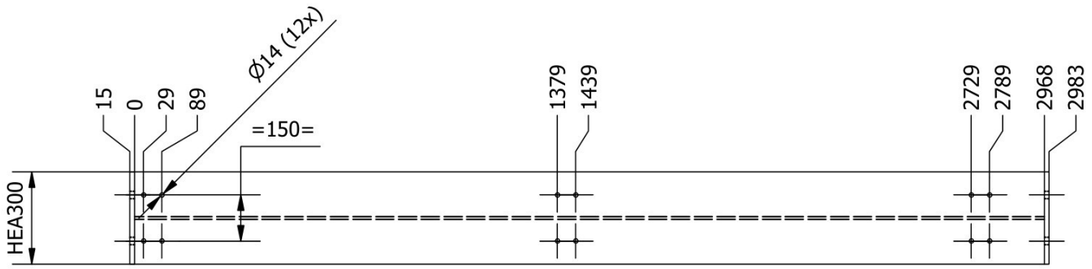

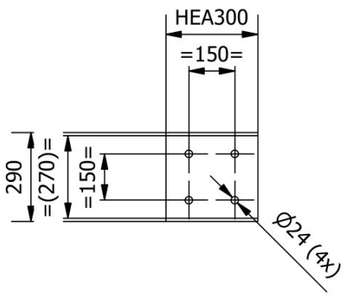

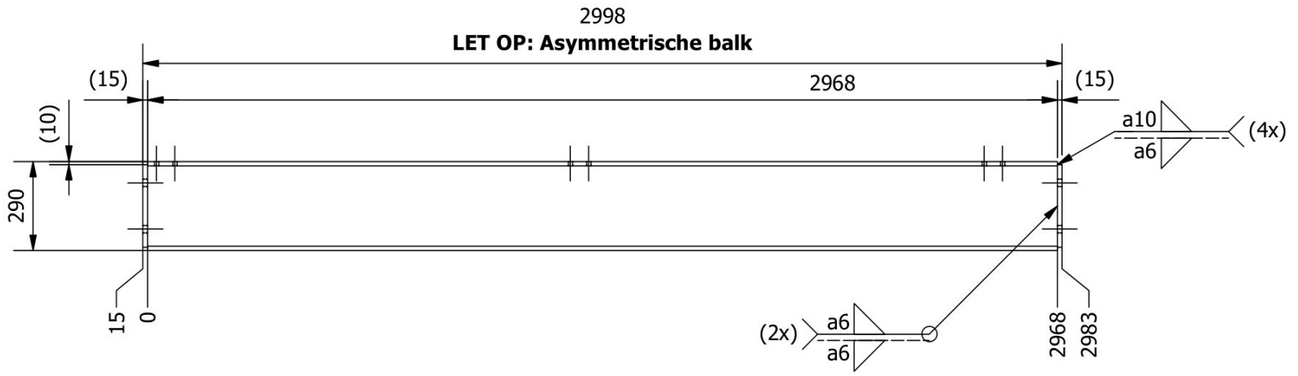



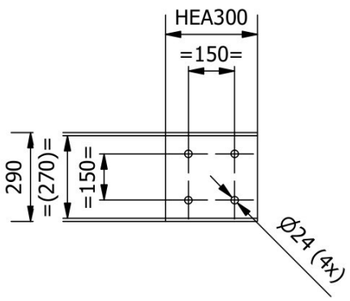

Aantal: 3x
3-laags natlak (240 µm) - RAL 7037

ITEM	QTY	PART NUMBER	DESCRIPTION	MATERIAL	REV
1	1	2513001021-130-001	Hoofdligger bordes AB	S355J2 (1.0577)	
2	2	2513001021-100-006	Kopplaat bordesligger groot	S355J2 (1.0577)	

PARTS LIST

REV	DESCRIPTION	DATE	APPROVED
A	As-built	13-8-2026	LH

REVISION HISTORY

TOLERANCES ACCORDING TO: NEN-ISO 2768 - mK
Unless otherwise stated


	Name	Date
Drawn	BQ	2-2-2026
Check.		


Project nr. 2025-130-01-000 / ID - X21
Project OCI E-RTO
Customer Gebr. Van der Lee


Material
Thickness
Finish RAL 7037 Dusty Grey
Weight 269 kg
AMERICAN PROJECTION

MESYS®
www.mesys.nl info@mesys.nl

Title: Lasassy hoofdligger bordes AB
Description: 2513001021-130-000
Rev.
Sheet 1 / 1
Unit mm
Scale 1 : 20 / Do not scale!
Size A3

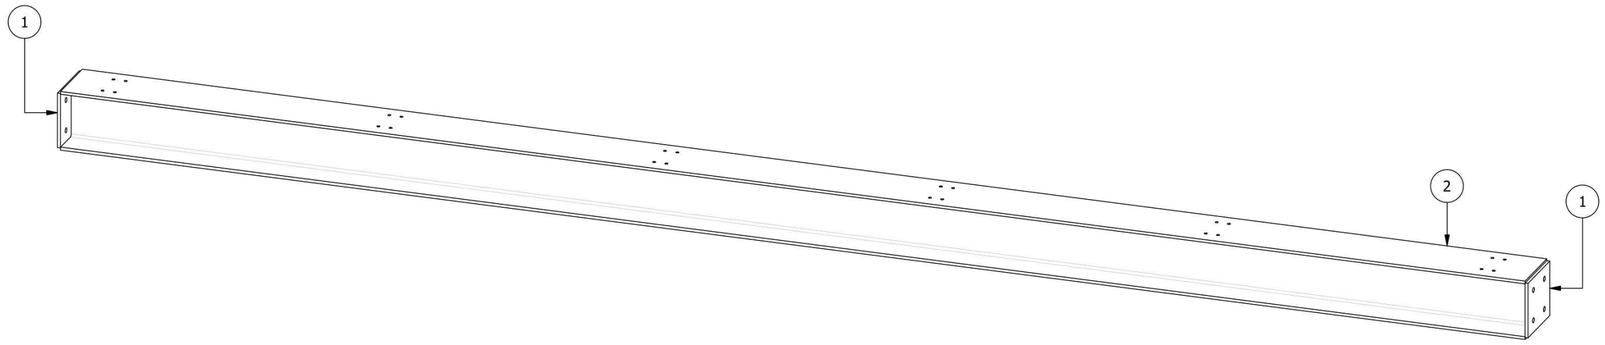

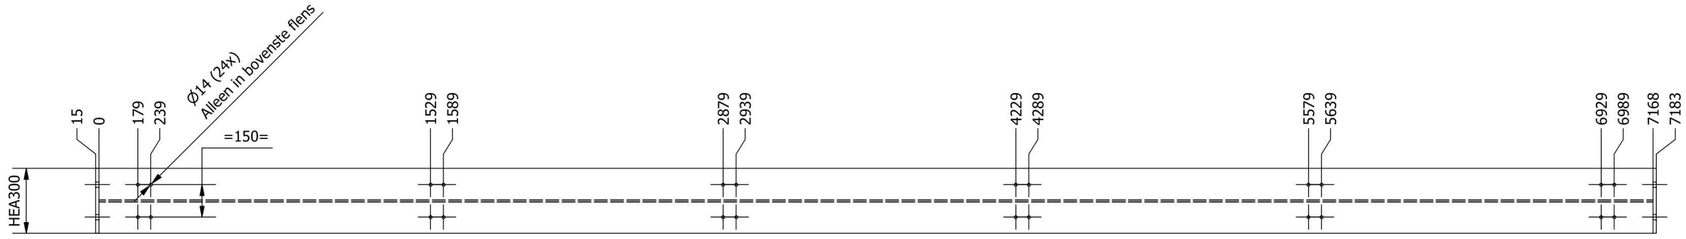

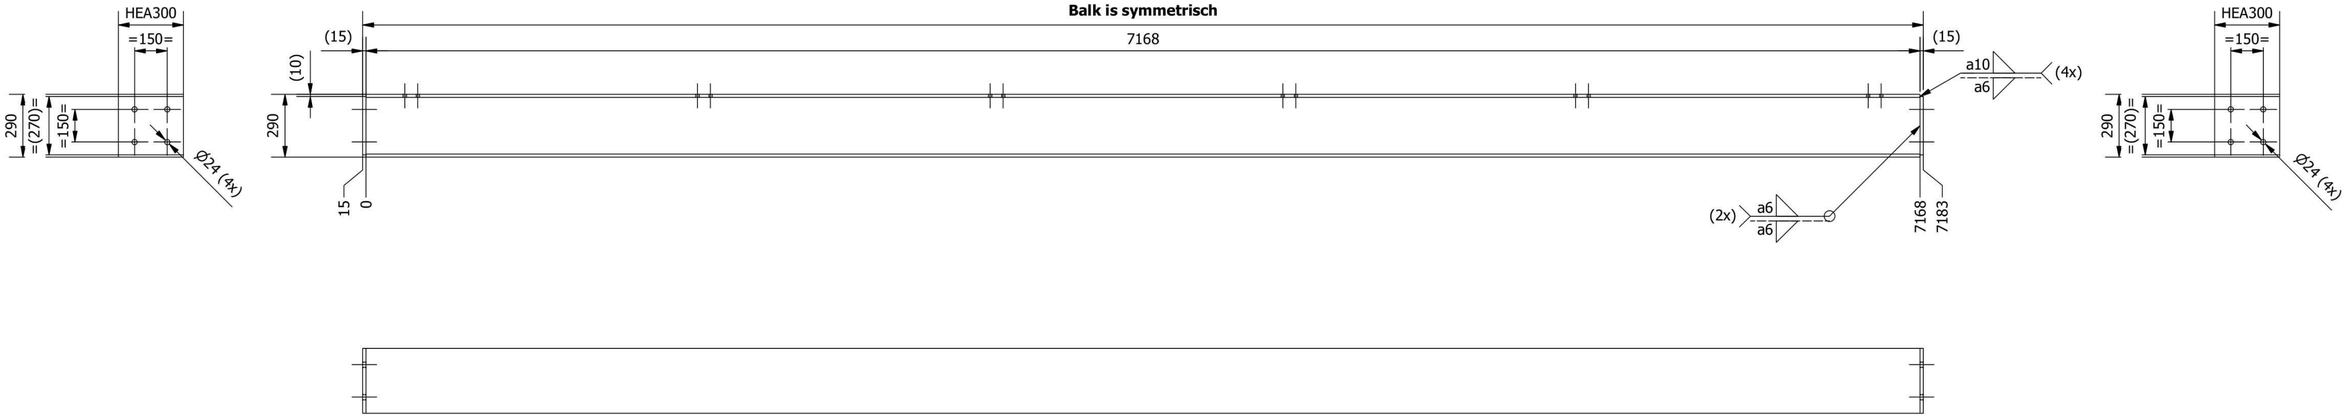

Aantal: 3x
3-laags natlak (240 µm) - RAL 7037

ITEM	QTY	PART NUMBER	DESCRIPTION	MATERIAL	REV
2	1	2513001021-135-001	Hoofdligger bordes BC	S355J2 (1.0577)	
1	2	2513001021-100-006	Kopplaat bordesligger groot	S355J2 (1.0577)	

PARTS LIST

REV	DESCRIPTION	DATE	APPROVED
A	As-built	13-8-2026	LH

REVISION HISTORY

TOLERANCES ACCORDING TO: NEN-ISO 2768 - mK
Unless otherwise stated


	Name	Date
Drawn	BQ	2-2-2026
Check.		

Project nr. 2025-130-01-000 / ID - X21
Project OCI E-RTO
Customer Gebr. Van der Lee

Material
Thickness
Finish RAL 7037 Dusty Grey
Weight 623 kg
AMERICAN PROJECTION

MESYS®
www.mesys.nl info@mesys.nl

Title: Lasassy hoofdligger bordes BC
Description: 2513001021-135-000
Rev.
Sheet 1 / 1
Unit mm | Scale 1 : 20 | Do not scale! | Size A2

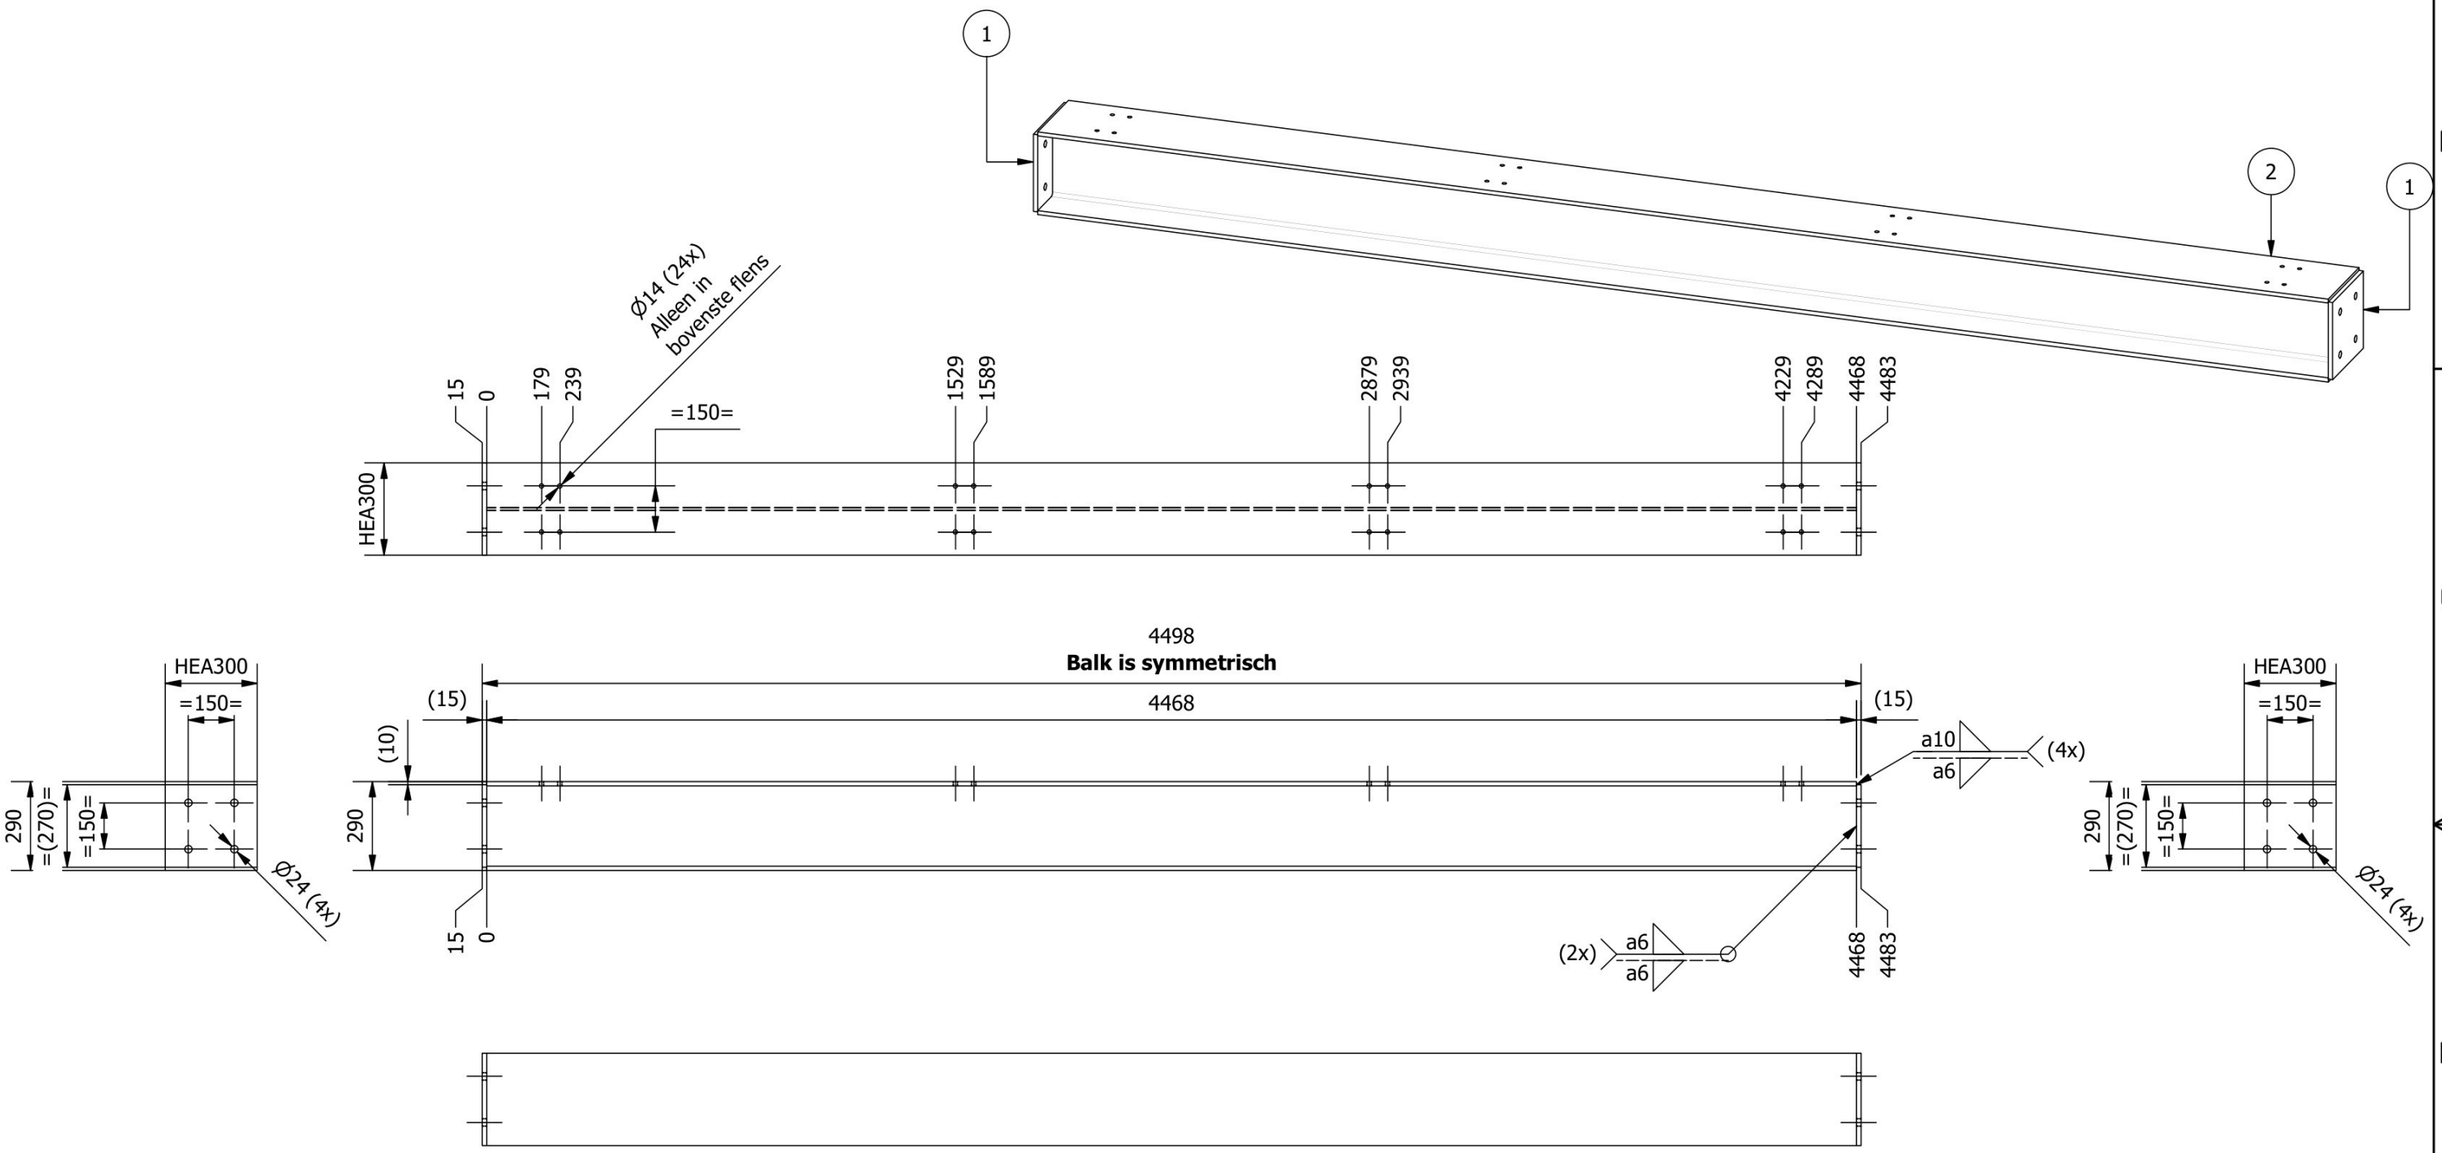

Aantal: 3x

3-laags natlak (240 µm) - RAL 7037

ITEM	QTY	PART NUMBER	DESCRIPTION	MATERIAL	REV
2	1	2513001021-140-001	Hoofdligger bordes CD	S355J2 (1.0577)	
1	2	2513001021-100-006	Kopplaat bordesligger groot	S355J2 (1.0577)	

PARTS LIST

REV	DESCRIPTION	DATE	APPROVED
A	As-built	13-8-2026	LH

REVISION HISTORY

TOLERANCES ACCORDING TO: NEN-ISO 2768 - mK
Unless otherwise stated

	Name	Date
Drawn	BQ	2-2-2026
Check.		


Project nr. 2025-130-01-000 / ID - X21
Project OCI E-RTO
Customer Gebr. Van der Lee


Material
Thickness
Finish RAL 7037 Dusty Grey
Weight 395 kg
AMERICAN PROJECTION


MESYS®
[redacted]
www.mesys.nl info@mesys.nl


Title: Lasassy hoofdligger bordes CD


Description: 2513001021-140-000
Rev.
Sheet 1 / 1
Unit mm
Scale 1 : 20 / Do not scale!
Size A3

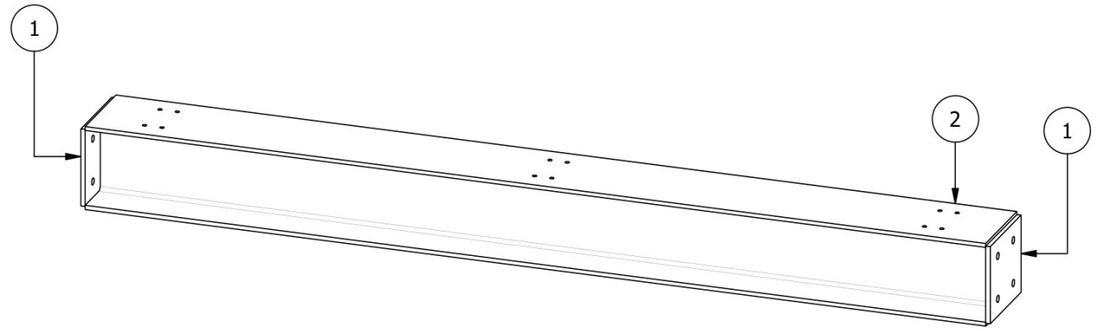

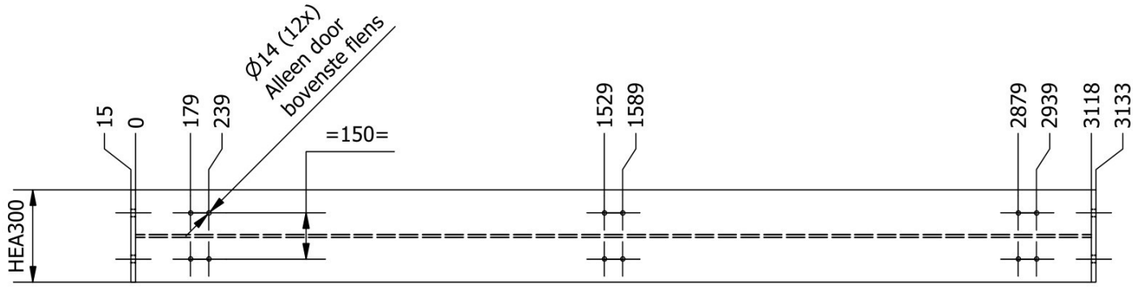

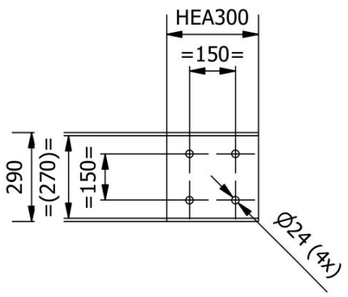

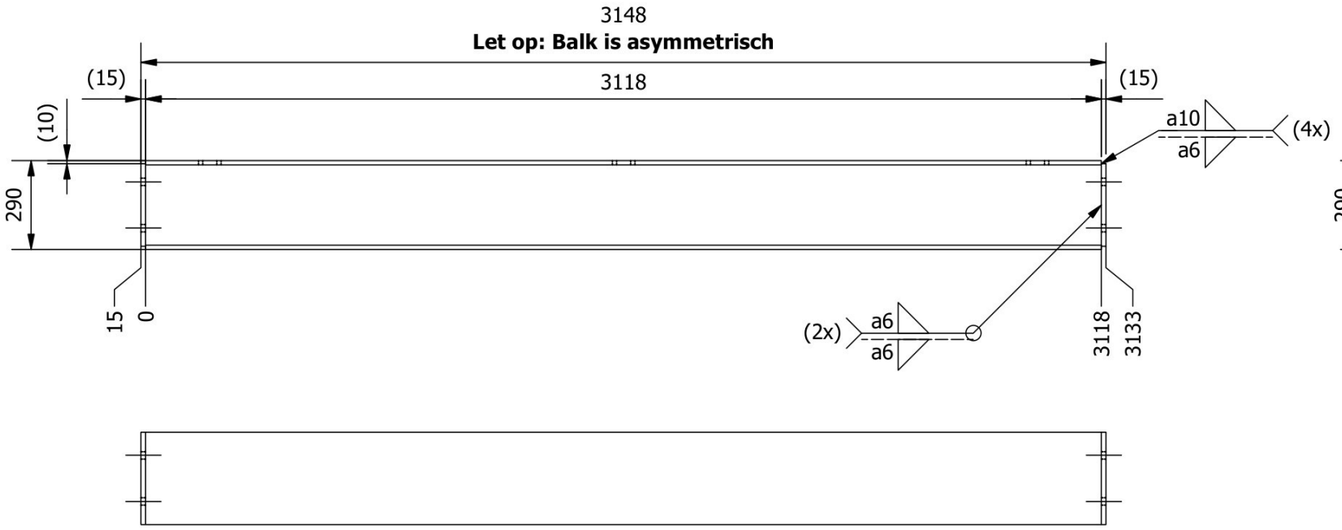

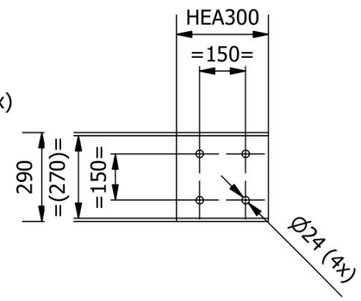

Aantal: 3x
3-laags natlak (240 µm) - RAL 7037

ITEM	QTY	PART NUMBER	DESCRIPTION	MATERIAL	REV
2	1	2513001021-145-001	Hoofdligger bordes D	S355J2 (1.0577)	
1	2	2513001021-100-006	Kopplaat bordesligger groot	S355J2 (1.0577)	

PARTS LIST

REV	DESCRIPTION	DATE	APPROVED
A	As-built	13-8-2026	LH

REVISION HISTORY

TOLERANCES ACCORDING TO: NEN-ISO 2768 - mK
Unless otherwise stated


	Name	Date
Drawn	BQ	2-2-2026
Check.		


Project nr. 2025-130-01-000 / ID - X21
Project OCI E-RTO
Customer Gebr. Van der Lee

Material
Thickness
Finish RAL 7037 Dusty Grey
Weight 282 kg
AMERICAN PROJECTION

MESYS®
www.mesys.nl info@mesys.nl

Title: Lasassy hoofdligger bordes D
Description: 2513001021-145-000
Rev.
Sheet 1 / 1
Unit mm
Scale 1 : 20 / Do not scale!
Size A3

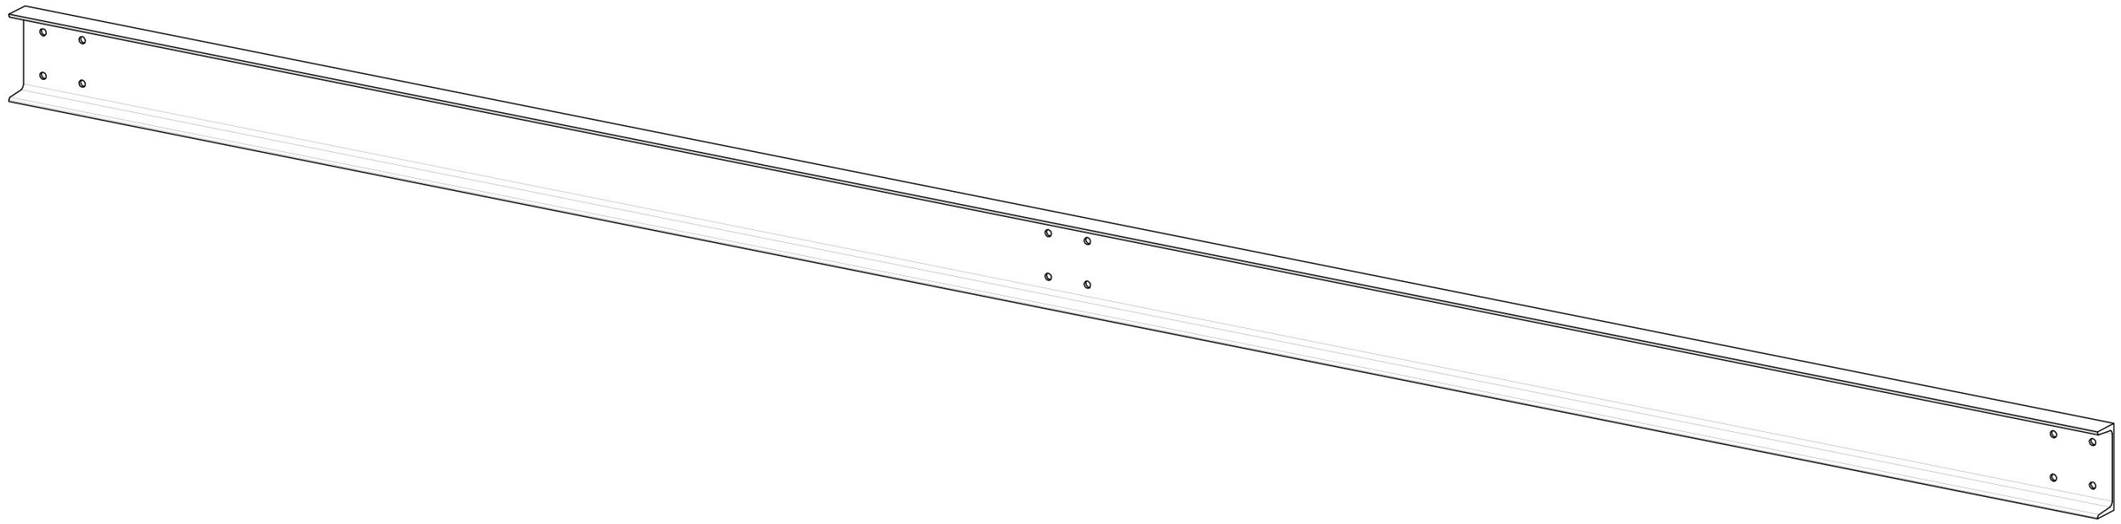

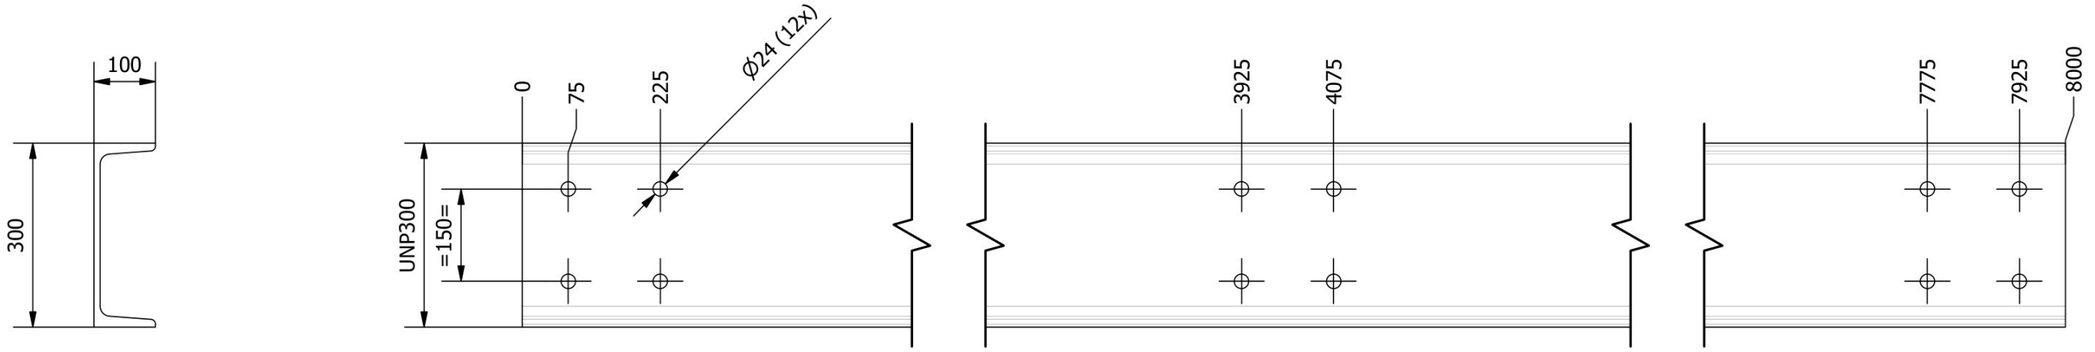

Aantal: 1x
Scherpe kanten breken
3-laags natlak (240 µm) - RAL 7037

REV	DESCRIPTION	DATE	APPROVED
A	As-built	12-8-2026	LH

REVISION HISTORY

TOLERANCES ACCORDING TO: NEN-ISO 2768 - mK
Unless otherwise stated

	Name	Date
Drawn	BQ	2-2-2026
Check.		


Material S355J2 (1.0577)
Thickness
Finish RAL 7037 Dusty Grey
Weight 369 kg
AMERICAN PROJECTION


MESYS®
www.mesys.nl info@mesys.nl


Project nr. 2025-130-01-000 / ID - X21
Project OCI E-RTO
Customer Gebr. Van der Lee

Title
Kopbalk bordesondersteuning

Description 2513001021-150-001
Rev.
Sheet 1 / 1
Unit mm
Scale 1:10 / Do not scale!
Size A3

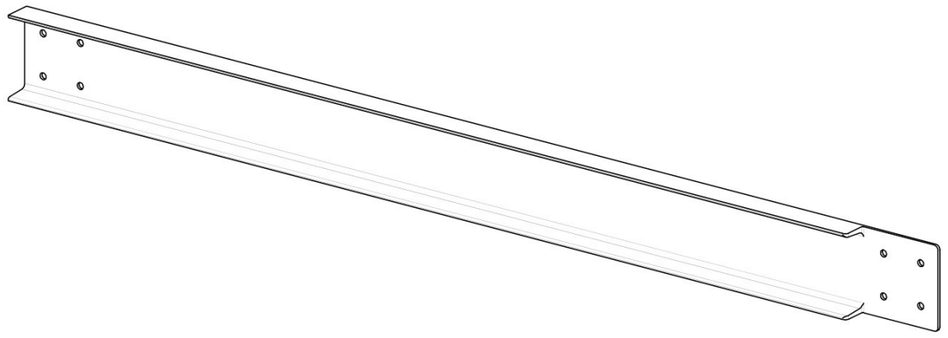

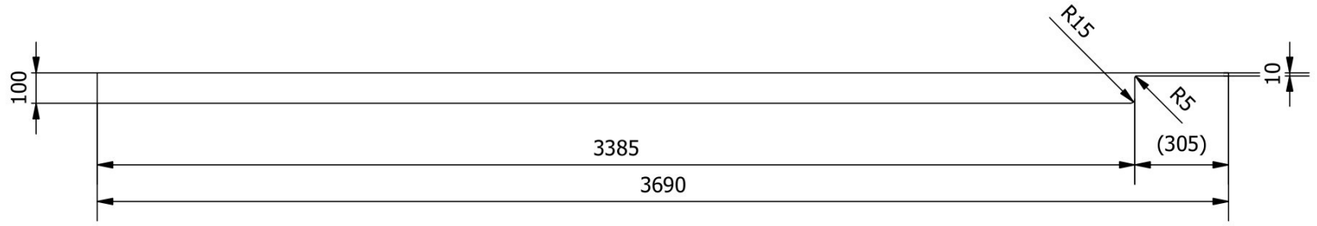

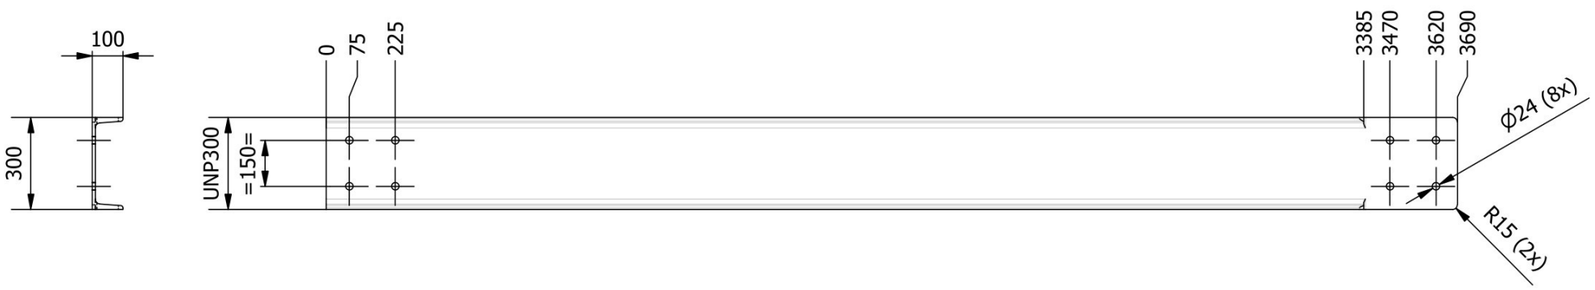

Aantal: 2x
Scherpe kanten breken
3-laags natlak (240 µm) - RAL 7037

REV	DESCRIPTION	DATE	APPROVED
A	As-built	12-8-2026	LH

REVISION HISTORY

TOLERANCES ACCORDING TO: NEN-ISO 2768 - mK
Unless otherwise stated

	Name	Date
Drawn	BQ	2-2-2026
Check.		

Material S355J2 (1.0577)

Thickness

Finish RAL 7037 Dusty Grey

Weight 163 kg

AMERICAN PROJECTION

MESYS®

www.mesys.nl info@mesys.nl

Project nr. 2025-130-01-000 / ID - X21

Project OCI E-RTO

Customer Gebr. Van der Lee


Title: Kopbalk bordesondersteuning verticaal

Description: 2513001021-155-001

Rev.

Sheet 1 / 1

Unit mm | Scale 1 : 20 / Do not scale! | Size A3

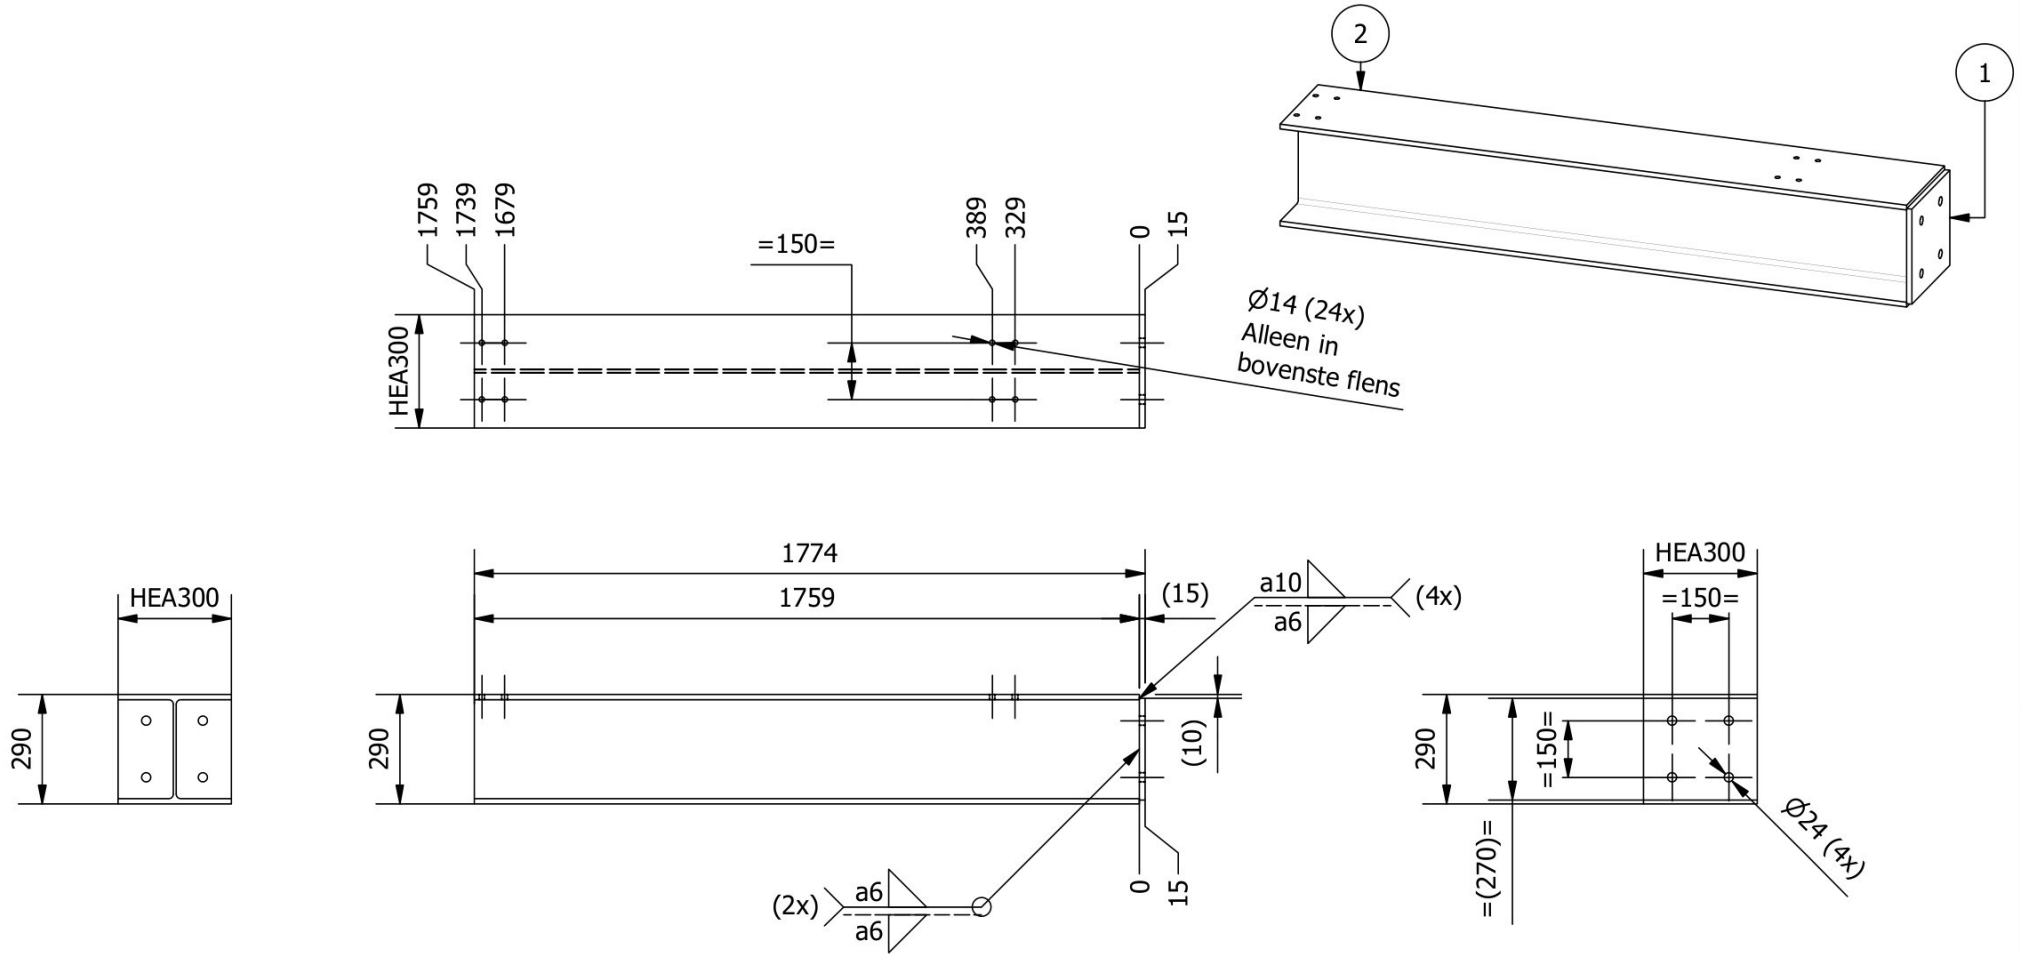

ITEM	QTY	PART NUMBER	DESCRIPTION	MATERIAL	REV
2	1	2513001021-160-001	Hoofdligger bordes A1	S355J2 (1.0577)	
1	1	2513001021-100-006	Kopplaat bordesligger groot	S355J2 (1.0577)	

PARTS LIST

		Name	Date
TOLERANCES ACCORDING TO: NEN-ISO 2768 - mK Unless otherwise stated	Drawn	BQ	2-2-2026
	Check.		

Project nr. 2025-130-01-000 / ID - X21
Project OCI E-RTO
Customer Gebr. Van der Lee

Material
Thickness
Finish RAL 7037 Dusty Grey
Weight 158 kg
AMERICAN PROJECTION

MESYS®
www.mesys.nl info@mesys.nl


Title
Lasassy hoofdligger bordes A1


Description 2513001021-160-000
Rev.
Sheet 1 / 1
Unit mm
Scale 1 : 20 / Do not scale!
Size A4


Aantal: 1x
3-laags natlak (240 µm) - RAL 7037


REV	DESCRIPTION	DATE	APPROVED
A	As-built	12-8-2026	LH


REVISION HISTORY

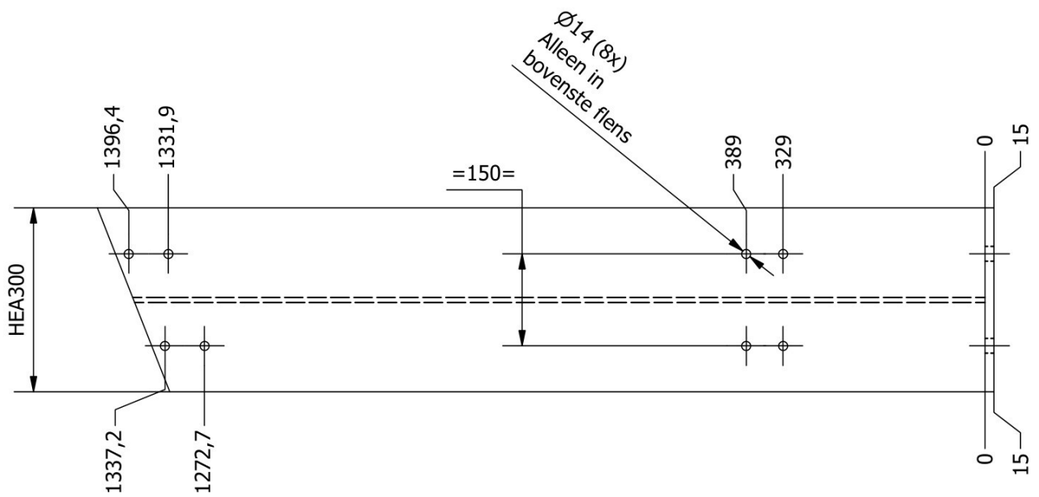

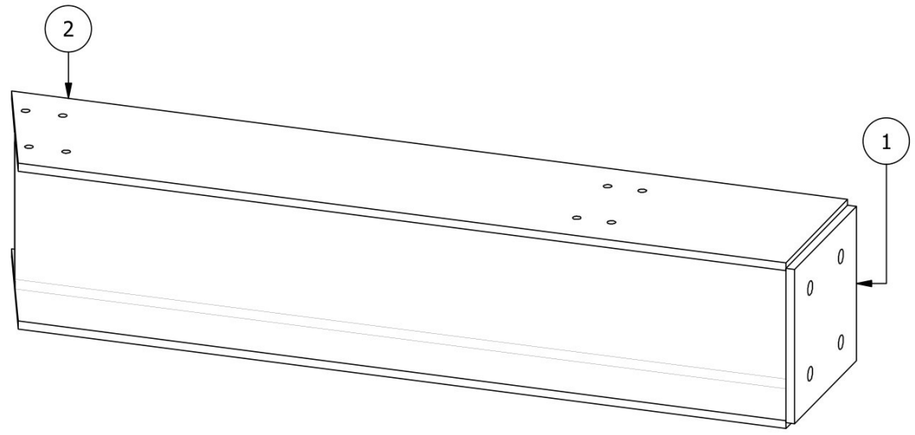

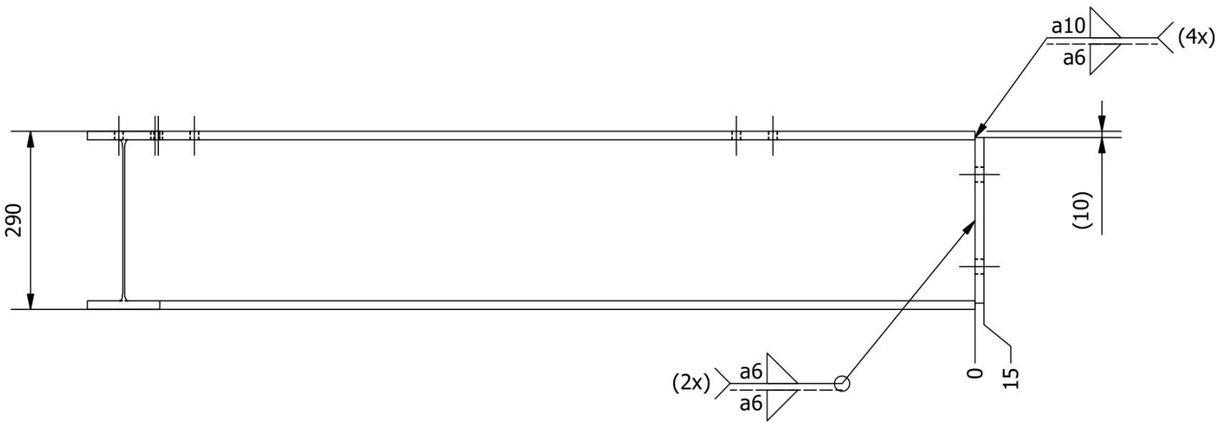

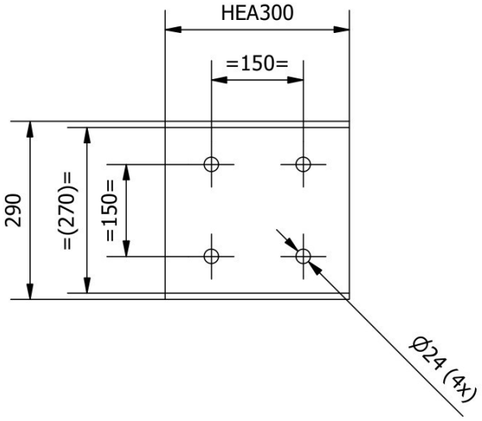

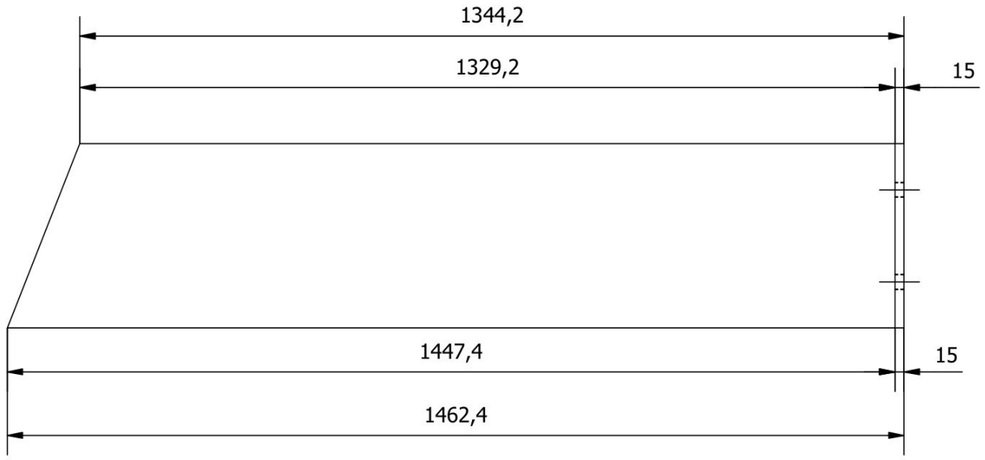

Aantal: 1x
3-laags natlak (240 µm) - RAL 7037

ITEM	QTY	PART NUMBER	DESCRIPTION	MATERIAL	REV
2	1	2513001021-165-001	Hoofdligger bordes A2	S355J2 (1.0577)	
1	1	2513001021-100-006	Kopplaat bordesligger groot	S355J2 (1.0577)	

PARTS LIST

REV	DESCRIPTION	DATE	APPROVED
A	As-built	12-8-2026	LH

REVISION HISTORY

TOLERANCES ACCORDING TO: NEN-ISO 2768 - mK
Unless otherwise stated


	Name	Date
Drawn	BQ	2-2-2026
Check.		


Project nr. 2025-130-01-000 / ID - X21
Project OCI E-RTO
Customer Gebr. Van der Lee


Material
Thickness
Finish RAL 7037 Dusty Grey
Weight 126 kg
AMERICAN PROJECTION


MESYS®
www.mesys.nl info@mesys.nl


Title: Lasassy hoofdligger bordes A2
Description: 2513001021-165-000
Rev.
Sheet 1 / 1
Unit mm | Scale 1 : 10 / Do not scale! | Size A3

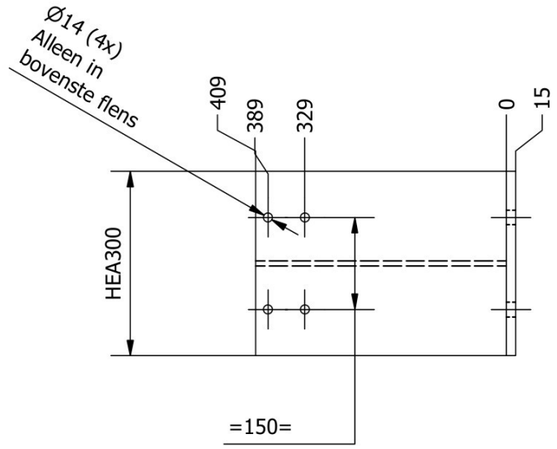


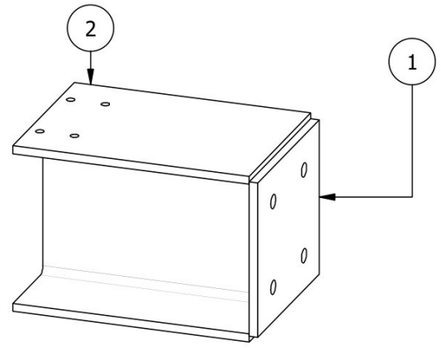

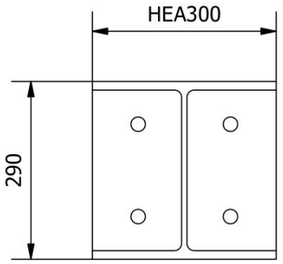

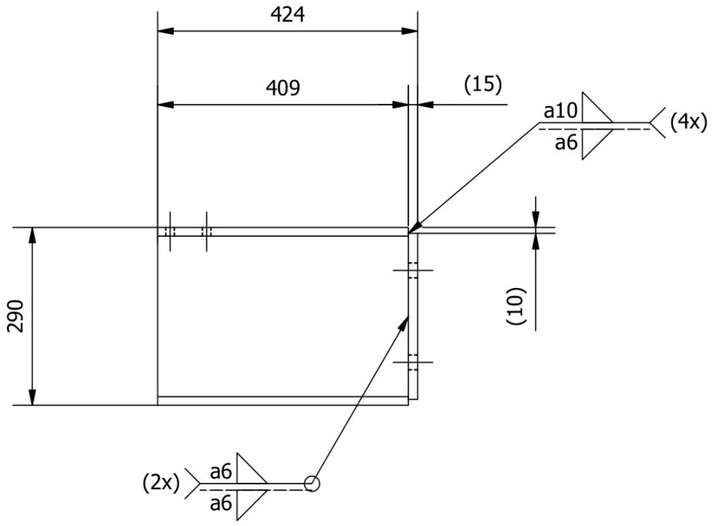

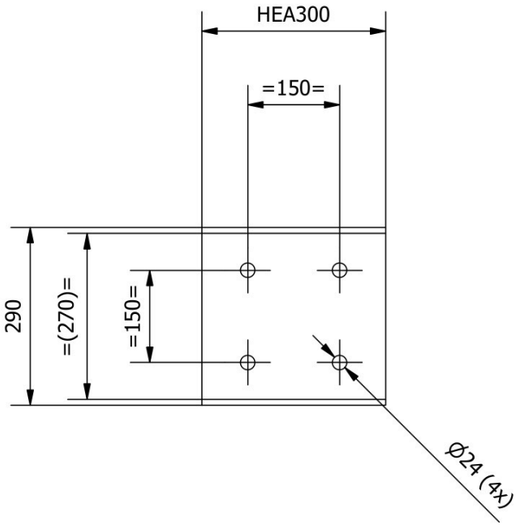

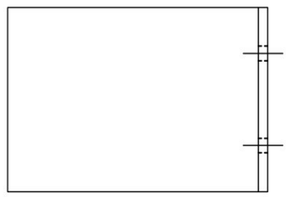

Aantal: 1x
3-laags natlak (240 µm) - RAL 7037

ITEM	QTY	PART NUMBER	DESCRIPTION	MATERIAL	REV
2	1	2513001021-170-001	Hoofdligger bordes A3	S355J2 (1.0577)	
1	1	2513001021-100-006	Kopplaat bordesligger groot	S355J2 (1.0577)	

PARTS LIST

REV	DESCRIPTION	DATE	APPROVED
A	As-built	12-8-2026	LH

REVISION HISTORY

TOLERANCES ACCORDING TO: NEN-ISO 2768 - mK
Unless otherwise stated

	Name	Date
Drawn	BQ	2-2-2026
Check.		

Project nr. 2025-130-01-000 / ID - X21
Project OCI E-RTO
Customer Gebr. Van der Lee

Material
Thickness
Finish RAL 7037 Dusty Grey
Weight 44 kg
AMERICAN PROJECTION

MESYS®
www.mesys.nl info@mesys.nl

Title: Lasassy hoofdligger bordes A3
Description: 2513001021-170-000
Rev.
Sheet 1 / 1
Unit mm | Scale 1 : 10 / Do not scale! | Size A3