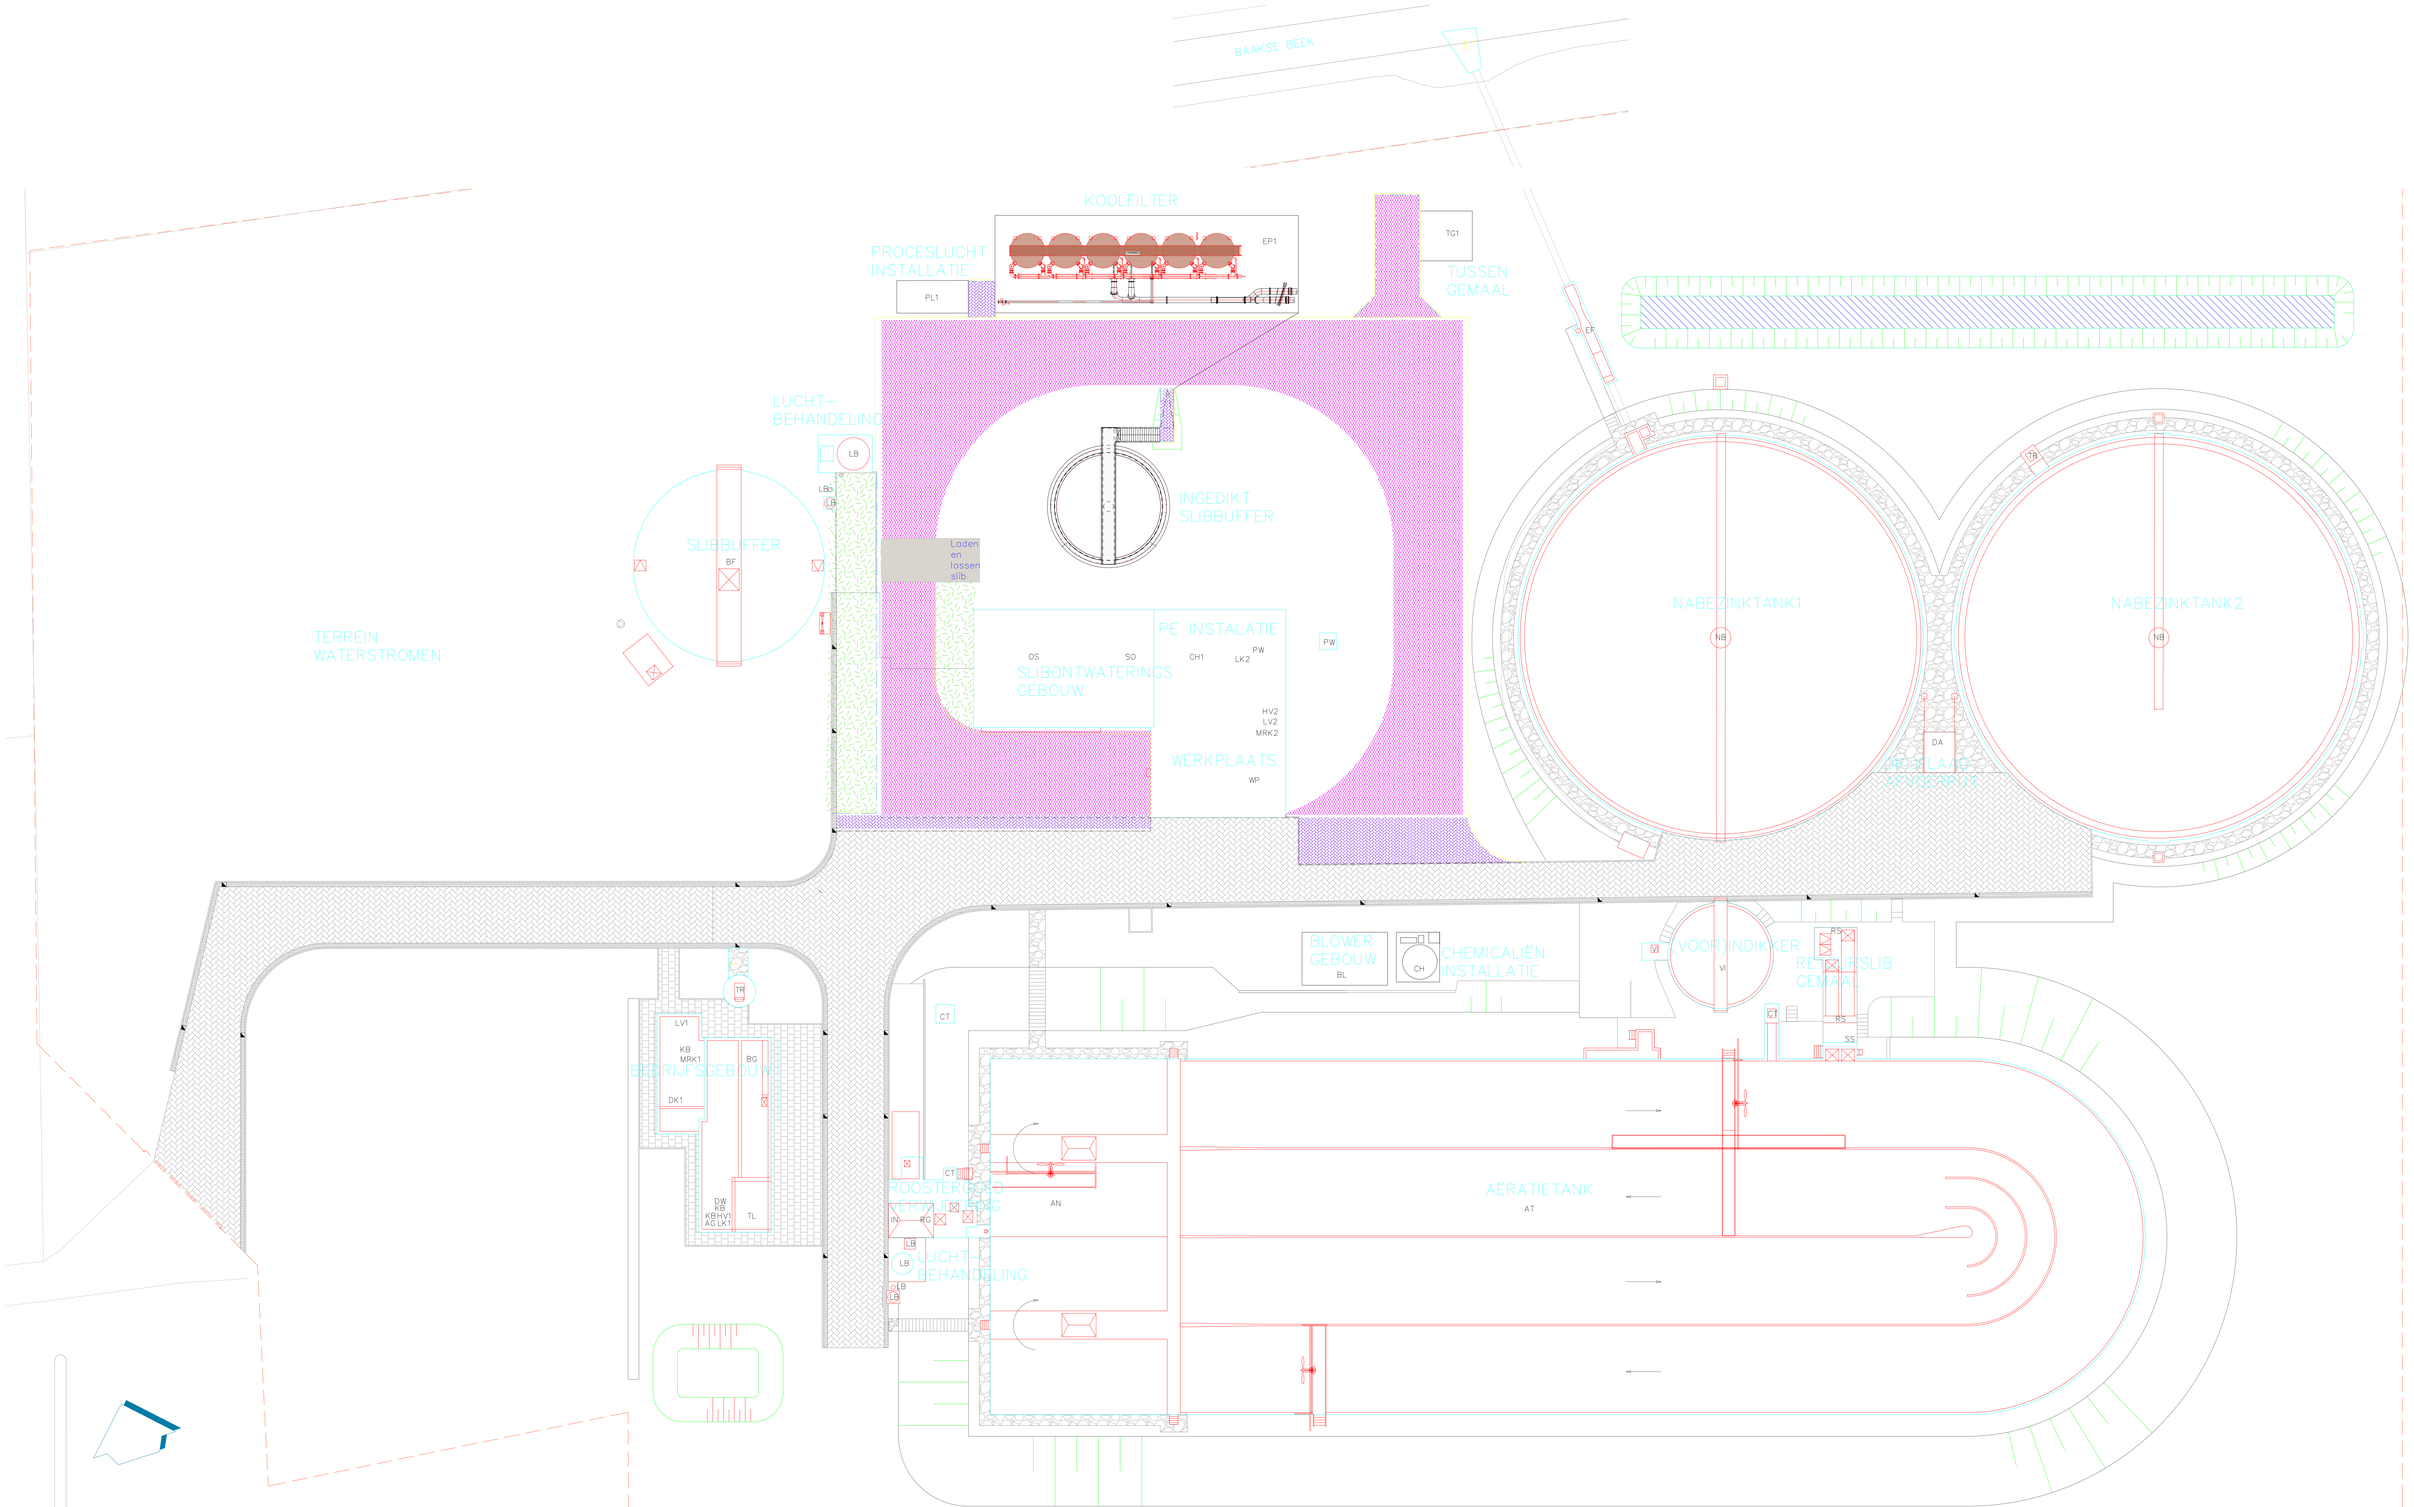


ELECTRICHE INDELING	
VERKLARING ONDERDEELCODES	
LK1	1 RWZI
LK2	2 LICHT- EN KRACHTVERDELING 1
MRK1	3 LICHT- EN KRACHTVERDELING 2
MRK2	4 MEET- EN REGELKAST 1
HV2	5 MEET- EN REGELKAST 2
DK1	6 HOOFDVOEDELERKAST
LV1	7 DATAKAST
LV2	8 LAAGSPANNINGSREGELER
TL	9 LAAGSPANNINGSVERDELER
	10 TRAFO

MECHANISCHE INDELING		
VERKLARING ONDERDEELCODES		
1	RWZI	1 IN INFLUENT
		2 RECTROSTROOIDEVERWIJDERING
2	WATERLIJN	3 AN ANAEROBE TANK
		4 AT AEROBE TANK
		5 CT CONTACTTANK
		6 NB NABEZINKTANK
		7 EF EFFLUENT
		8 TR TERREINROLLERING
3	SLIBLIJN	1 RS RETOURSLIBGEMAAL
		2 SS OVERSCHOTSLIB
		3 VI VOORINDIKKER
		4 BF SLIBBUFFER
		5 OS SLIBONTWATERING
		6 SO SLIBONTWATERING SLIBSLAG
4	BEDRIJFSWATER	1 TW TERREINWATER
		2 DW DRINKWATER
		3 KB BLOWERLUCHT
5	LUCHTLIJN	1 PL PROCESLUCHT (BELUCHTING)
		2 LB LUCHTBEHANDELING
6	DIVERSEN	1 CH CHEMICALIEN
		2 KB KLIMAATBEHEERSING
		3 BG BEDRIJFSGEBOUW

CIVIELE INDELING	
1	RWZI
2	APRATIE TANK
3	BLOWERGEBOUW
4	BEDRIJFSGEBOUW
5	CHEMICALIEN INSTALATIE
6	LUCHTBEHANDELING
7	CONTACTTANK
8	ROOSTERGOEDVERWIJDERING
9	RETOURSLIBGEMAAL
10	SLIBBUFFER
11	SLIBONTWATERING GEBOUW
12	VOORINDIKKER
13	INFRASTRUCTUUR BOVENGRONDS
14	INFRASTRUCTUUR ONDERGRONDS

ONDERDEELCODES	
INFLUENT	BENAMING CIVIEL ONDERDEEL
IN	CODE PROCESONDERDEEL

B	16-01-20	--	--
A	05-02-21	--	--
0	13-06-23	--	TERREINOVERZICHT + NLCS EAM293137

Code: Datum: Getekend door: Gecontrole door: Omschrijving:

Adviseur/aannemer:

Waterschap Rijn en IJssel

Postbus 148 7000 AC Doetinchem Telefoon: 0314-369369 Info: info@wrij.nl

Project: RWZI LICHTENVOORDE

Omschrijving: TERREINOVERZICHT CODERINGEN PROCESONDERDELEN EN BENAMINGEN CIVIE ONDERVERDELING ELEKTRISCH

Status: DEFINITIEF

Type: AS-BUILT

Bestekn.: -- | Schaal: 1:200 | Formaat: A0 | Rol: --

Tekeningnr. oud/extern: --

Tekeningnr.: RLTV-0100-_01 | Blad: -- | Aantal: --

RLTV-0100 - kopie - kopie.dwg