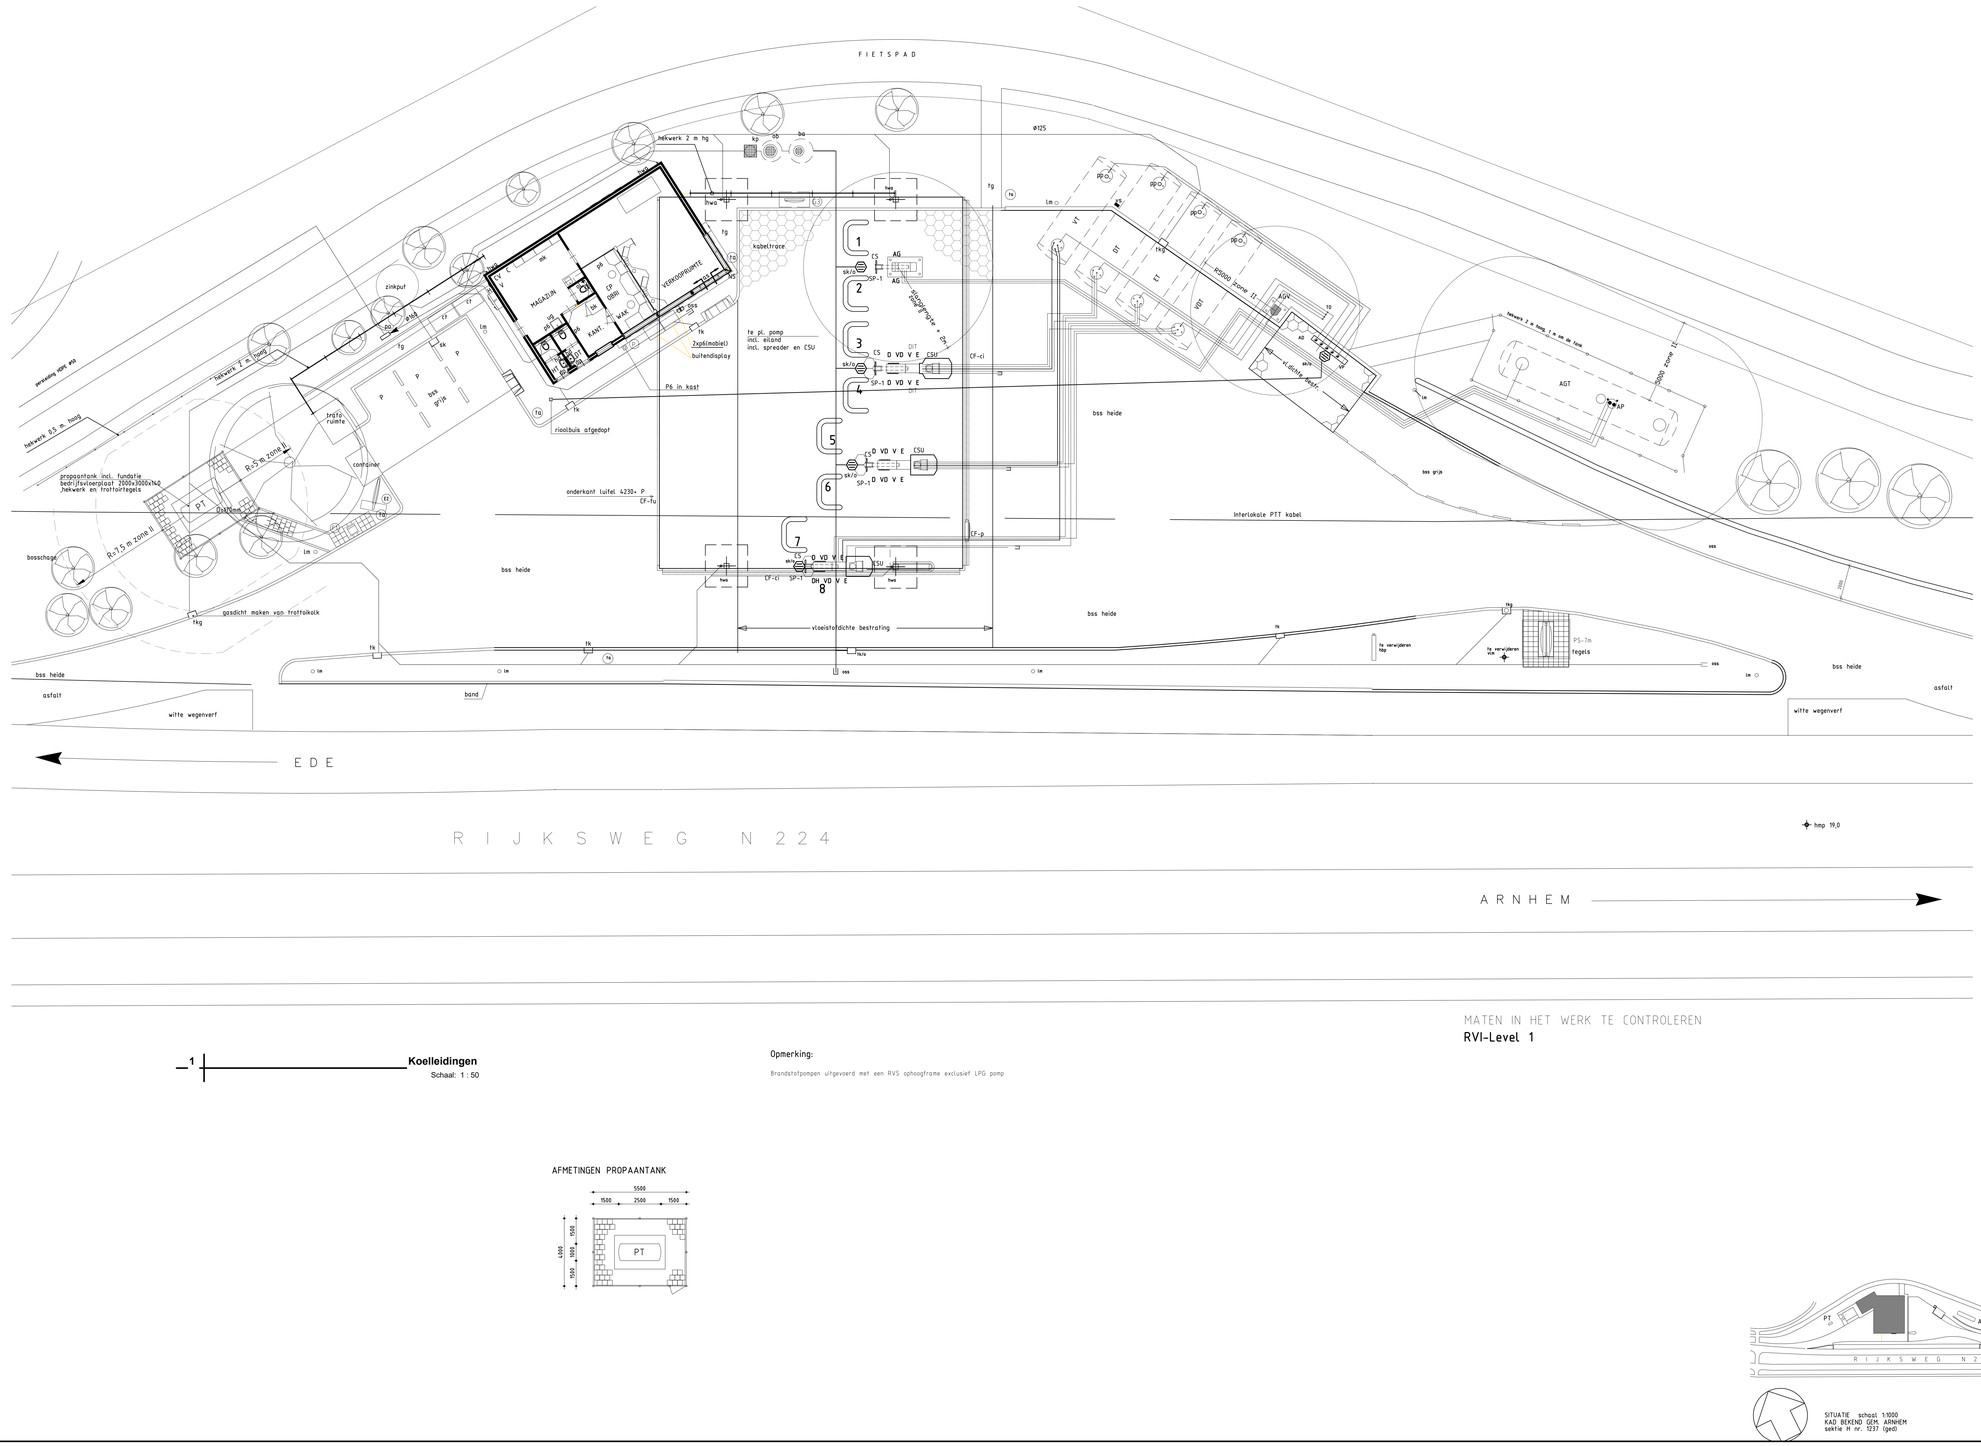


MATEN IN HET WERK TE CONTROLEREN

RVI-Level 1

1 **Koelleidingen**
Schaal: 1 : 50

Opmerking:

Brandstofpompen uitgevoerd met een RVS ophoogframe exclusief LPG pomp

AFMETINGEN PROPAANTANK




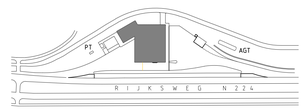


SITUATIE schaal 1:1000
KAD BEKEND GEM. ARNHEM
sectie H nr. 1237 (ged)

## VERKLARING

| | | |
|---|---|---|
| E | Euroloadvrijbenzineslang | totaal 5 stuks met e.m. van 0,368 kW |
| V | V-Powerbenzineslang | totaal 5 stuks met e.m. van 0,368 kW |
| VD | V-Power Dieselslang | totaal 5 stuks met e.m. van 0,368 kW |
| D | Dieselslang | totaal 5 stuks met e.m. van 0,368 kW |
| DH | 40-80 highspeedpomp | totaal 1 stuks met e.m. van 2,200 kW |
| AG | Autogasafleverzuil | |
| ——— | Vulleiding | |
| ——— | Zuigleiding | |
| ——— | Ontluchtingsleiding | |
| ——— | Reserveleiding | |
| ET | Euroloadvrijbenzinetank | met inh. van 30 m3 |
| VT | V-Powerbenzinetank | met inh. van 20 m3 |
| VDT | V-PowerDieseltank | met inh. van 30 m3 |
| DT | Dieseltank | met inh. van 30 m3 |
| PT | Propaantank | met inh. van 1,5 m3 |
| AGT | Autogastank | met inh. van 40 m3 |

| | | |
|---|---|---|
| AP | Autogaspomp 2 stuks dompelpompen elk met een e.m. van 2,2 kW | |
| AGV | Autogasvulpuntkast | |
| vs | Vulpuntstuurkast | |
| TO | Tankontluchting | |
| AD | Aansluitpunt dampretour | |
| VP | Vulputten | |
| pp | Peil putje | |
| H | 2de-traps regelaar van de propaangas installatie | |
| DIT | Dispenser Intergrated Terminal | |

| | | |
|---|---|---|
| ——— | Riolering in P.V.C | |
| ——— | Riolering in HDPE ø110 | |
| oss | Ontstoppingsstuk | |
| hwa | Hemelwaterafvoer | |
| ba | Bezinkselafscheider met een inh. van 2500 ltr. | |
| ob | Olie/-benzineafscheider met een doorstr.cap. van 10 L/s | |
| kp | Kontroleput | |
| sk | Straatkolk | |
| tk | Trottoirkolk | |
| tkg | Trottoirkolk gasdicht | |
| sk/o | Straatkolk aangesloten op olie/-benzineafscheider | |
| tk/o | Trottoirkolk aangesloten op olie/-benzineafscheider | |
| po | Pompput met perspomp tbv persleiding | |
| sp | Schrobput | |
| ug | Uitstortgootsteen | |

| | |
|---|---|
| p6 | Poederbrandblusser inh. 6 kg |
| ab | Aanrijbeveiliging |
| tf/m8 | Pompnummering |
| bss | Betonstraatstenen |
| lm | Lichtmast tph 10 m alum.armatuur Philips SGS 202 met 1x70 W SON Lamp |
| lm1 | Lichtmast tph 10 m alum.armatuur Philips SGS 202 met 1x50 W SON Lamp |
| P | Parkeren |
| pb | Plakbanden |
| cont | Container |
| ta | Topsy afvalbak |
| tg | Trottoir tegels |
| ct | Container |

| | |
|---|---|
| cp | Controlepaneel met elektronisch afrekensysteem en intercom |
| C | Compressor luchtvatinhoud 250 l, werkdruk 10 ATO, met e.m. van 2,208 kW |
| bk | Brandkast |
| CV | Propaan gestookte CV-ketel nom. belasting nader te bepalen |
| mk | Meterkast |
| as | Automatische schuifdeuren met e.m. van 0,250 kW |
| WAK | Wisselafstortkluis met een e.m. 0,250 KW |
| V | Ventilator tbv mechanische ventilatie met e.m. 0,1 kW |
| hd | Handdroger met e.m. 0,25 kW |
| NS | Noodstop |

## Verklaring RVI Implementatie

| NR. | OMSCHRIJVING |
|---|---|
| E2 | Freestanding double directional/facility sign |
| F1 | Freestanding water + Luchtbord, carebridge |
| L3 | Rotapanel |
| P | Portico + building fascia, shop |

| | |
|---|---|
| CS | RVI-e spreader op luifel constructie |
| PS-7m | Monolith 7 m. met 5 prijsmodules+info |
| CF-ci | Luifelpaneel gekromd en verlicht |
| CF-fu | Luifelpaneel vlak en onverlicht |
| CF-p | Luifelpaneel Shell symbool |
| SP-1 | Posterbord op kolom incl. pomporen |

APPARATUUR

A1 Carrier Buitenunit
fabr. : Emerson
type: ZXSE-030E-TFD
Pk: 3.5 kW
Pv: -

| Revision | Datum | Beschrijving | DOOR |
|---|---|---|---|
| k | 10.10.2024 | As Built | AECOM |
| j | 17.08.2018 | Asbuilt verwerkt uitgevoerde repump project | Contrail |
| i | 14.06.2017 | Asbuilt verwerkt rondom de pomp area Bv.de repump. | Contrail |
| h | 04.11.2013 | Revisie layout terrein | |

Shell Netherlands Verkoopmaatschappij B.V.
Weena 505 | Delftse Poort
3013 AL Rotterdam, Netherlands
All rights reserved

AECOM Netherlands BV
Dado Middenweg 17
2491 AC Den Haag, Netherlands
In collaboration with AECOM Romania.
www.aecom.com

| | |
|---|---|
| Project: | Shell tankstation "West-End"<br>Rijksweg NZ24 NZ<br>6816 VN Arnhem |
| Betreft: | Situatietekening |

| Getekend | Gecontroleerd | Goedgekeurd | Schaal | Formaat | Datum |
|---|---|---|---|---|---|
| MOn | MHe | DWo | 1 : 50 | A0 | 10.10.2024 |
| Locatie nummer | | | Blad | Rev | Project Fase |
| NL0006 | | | 1 | k | CLO-As-built |