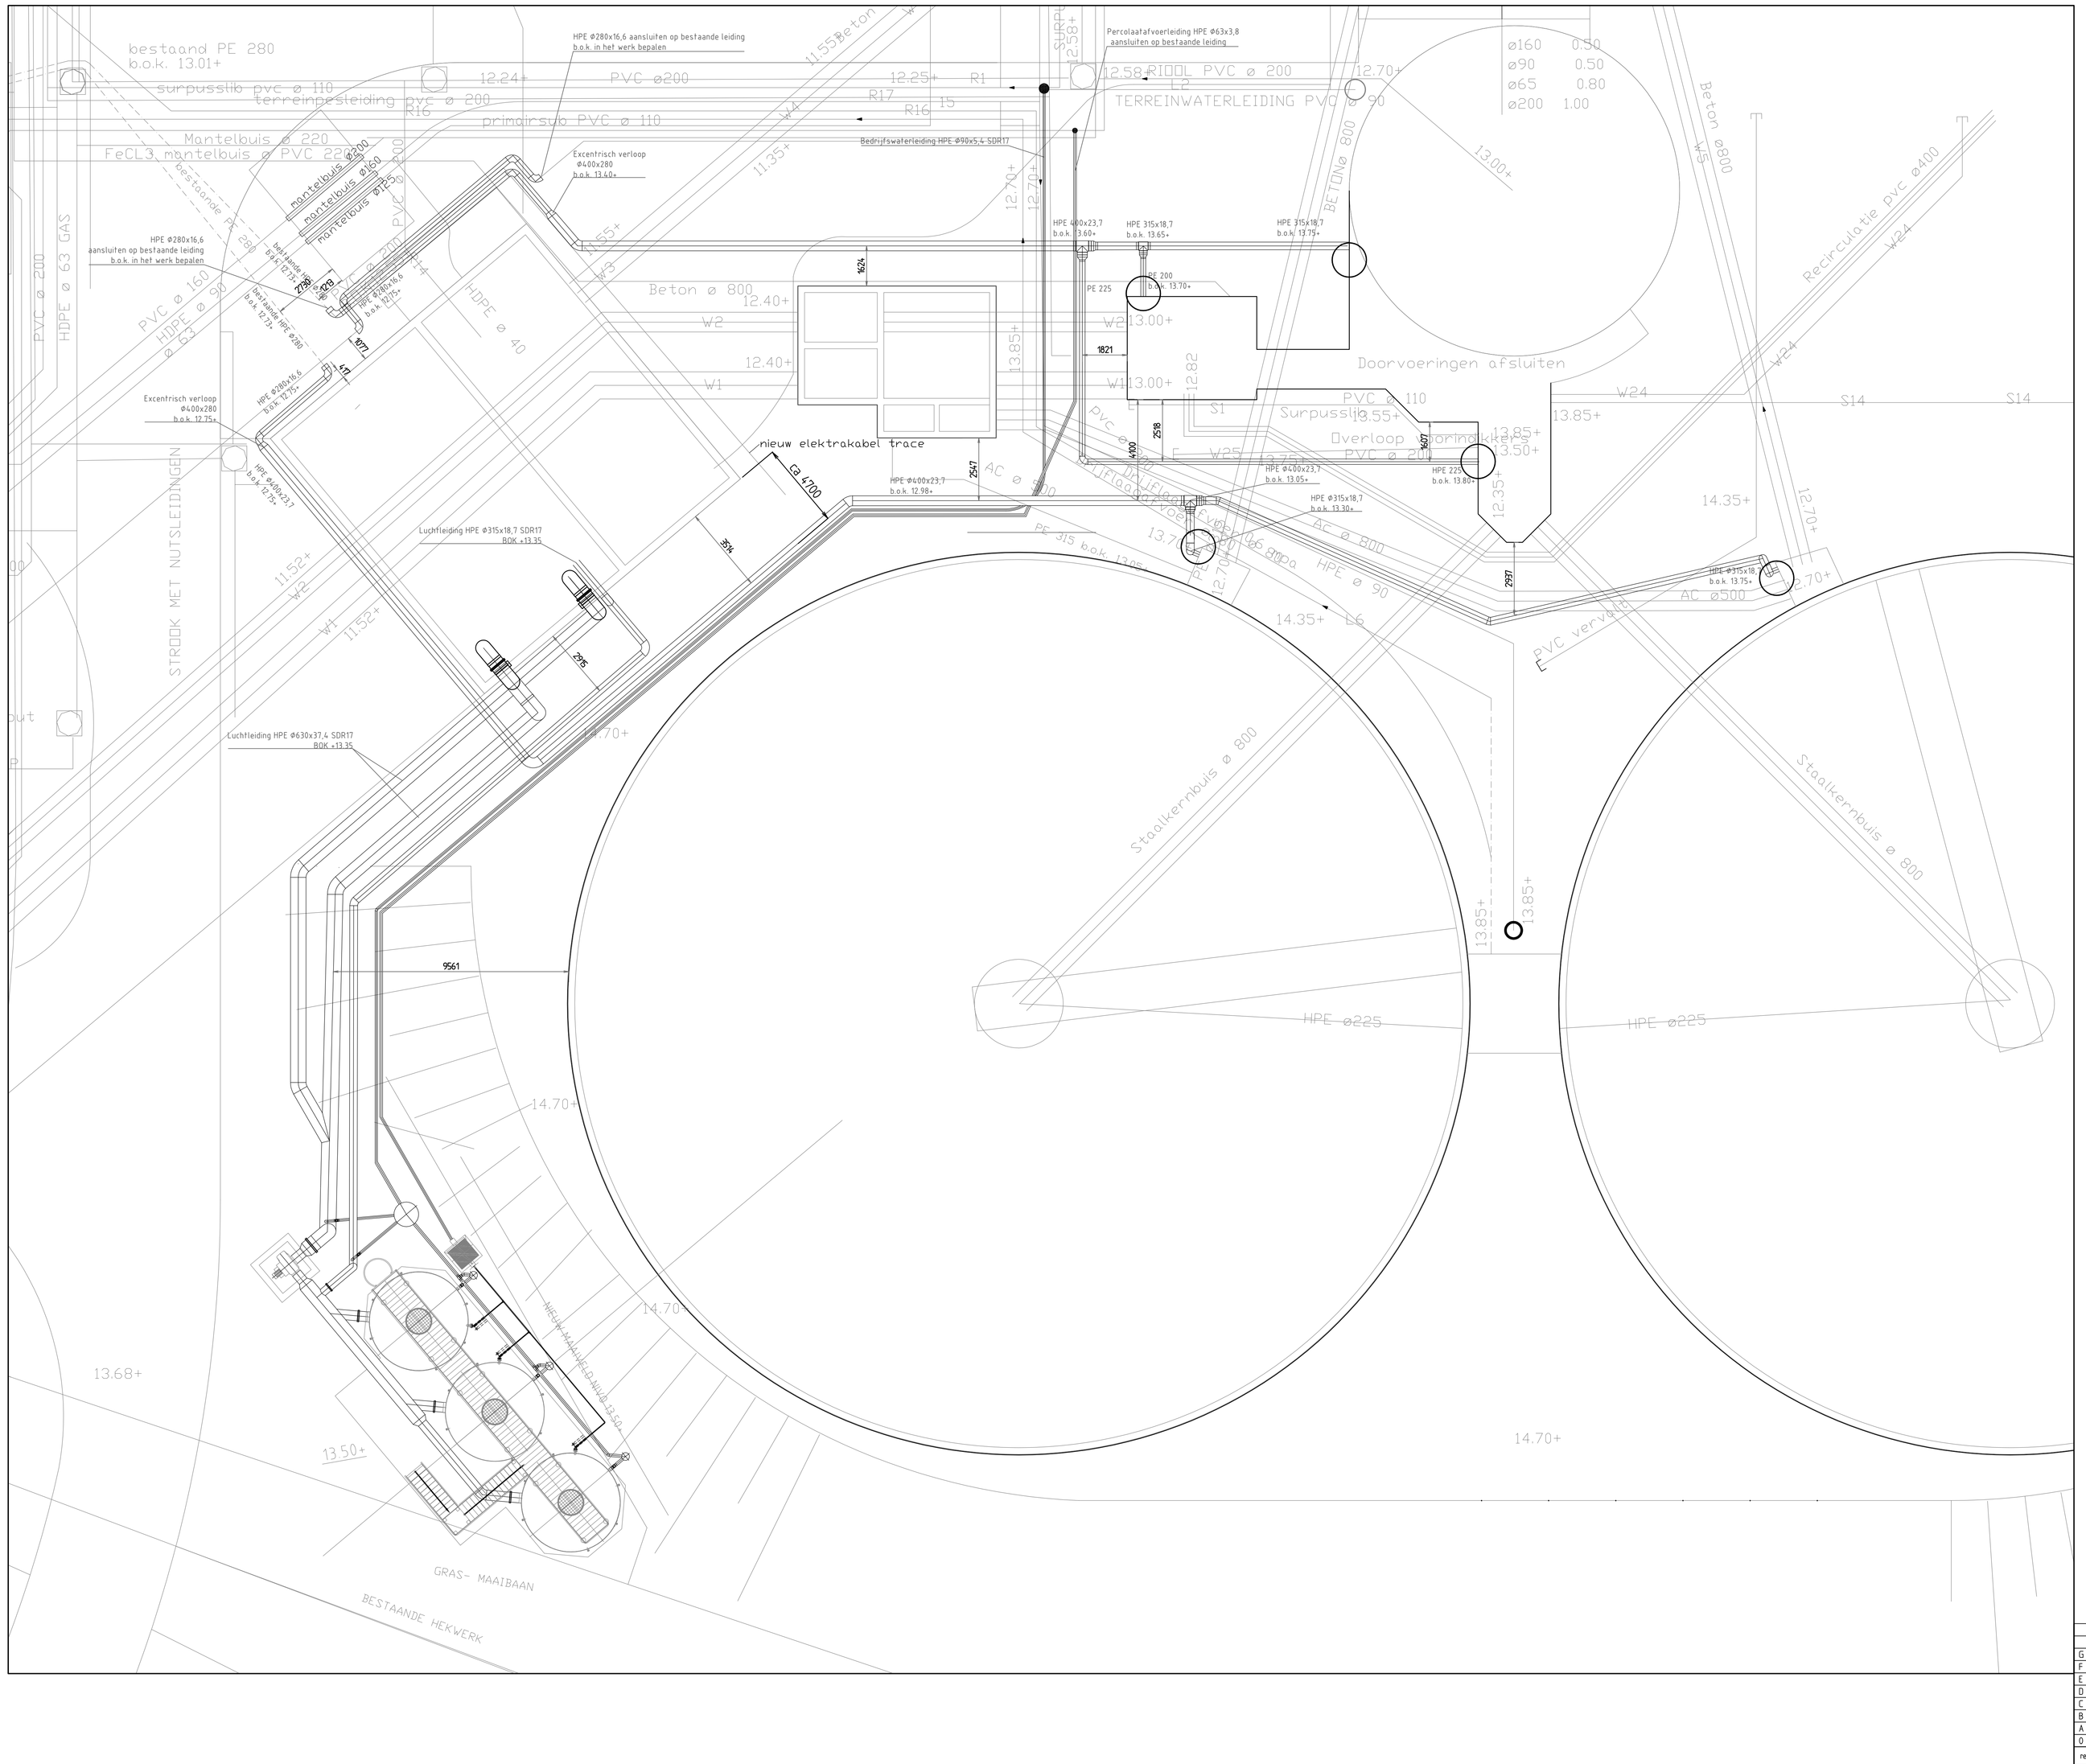

Opmerkingen:

Zie voor de details van de aansluitingen tekening 5901W-203.
Zie voor de leidingen bij het roostergoedgebouw tekening 5901W-202.
Zie voor de leidingen bij de opstelplaats van de ventilatoren tekening 5901W-200.

As-built

rev.	description	date	drawn	chkd	appr.
G	REVISE OPM verwerkt.	21-09	MBT		
F	REVISE	21-05	MBT		
E	REVISE	03-03	MBT		
D	positie betonopstort verplaatst	07-10	AS		
C	afzuigleidingen gebouw verplaatst	11-09	AS		
B	opmerkingen verwerkt	01-09	AS		
A	formaat en overzicht aangepast	05-08	AS		
0	first issue	04-08	AS		

revisions

client: Waterschap Rijn en IJssel

title: R.W.Z.I. Etten / Luchtbehandeling Terreinleidingen

COFELY GOIF SUEZ

COFELY ENERGY & INFRA BV
Water Solutions Arnhem
Hanhoven 40 6826 TN Arnhem
Postbus 5000 6802 EA Arnhem
Tel. +31 (0)26 376 38 00
Fax. +31 (0)26 376 39 69
www.cofely-goifsuez.nl

scale: 1:100
order no.: 59017W
am. proj.
size: A0
drawing no.: 59017W-201
rev.: G

DOS-filename: (Kw2) Etten-roosterbeluchting-Revisie-P-2009-04-29
AutoCAD-rev. 2006