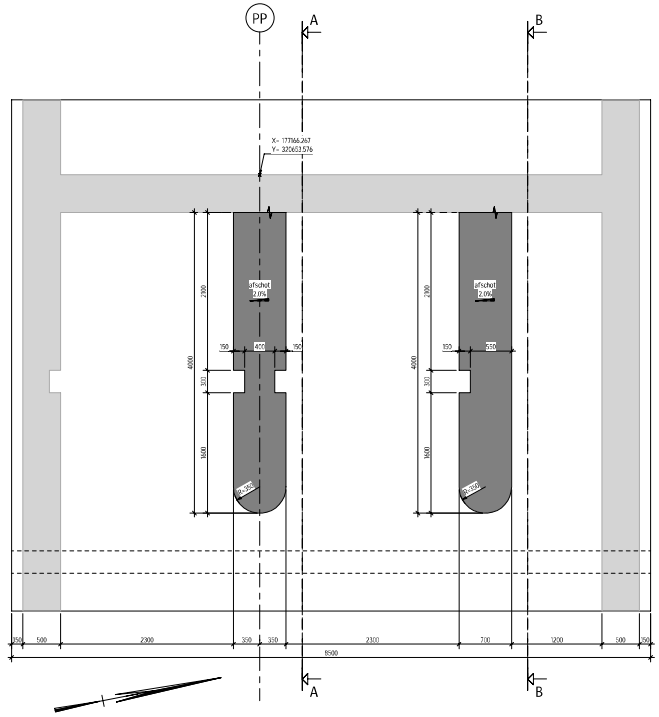

HORIZONTALE DOORSNEDE
schaal 1 : 25

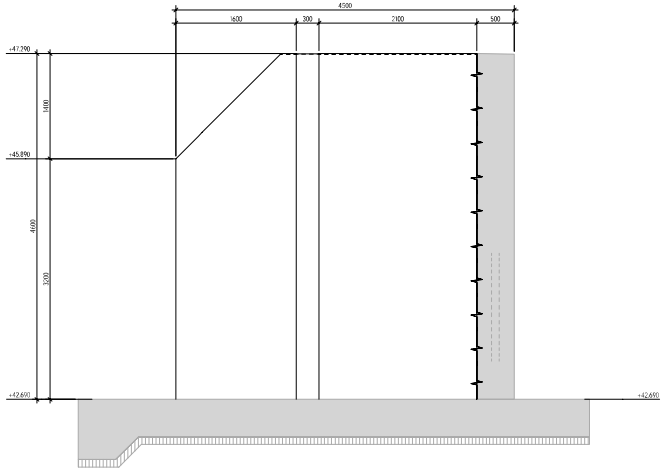

DOORSNEDE A-A
schaal 1 : 25

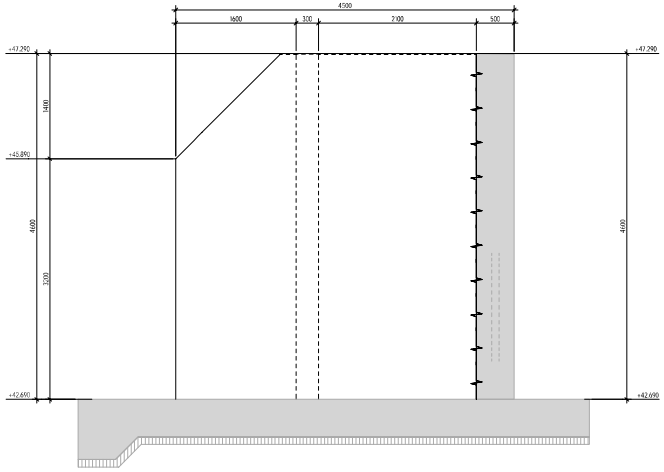

DOORSNEDE B-B
schaal 1 : 25

AFWIJKING

AFW-4001 Positie kanjelbuis

LEGENDA

Stortvlak ruw t.b.v. latere stort

Gewapend beton

ALGEMEEN

Alle maten in mm, tenzij anders aangegeven.
Alle peilmaten in m t.o.v. NAP.
Hoeken in graden (360-graden stelsel), tenzij anders aangegeven.
Nauwkeurig afgemeld op mm. Doortastmaten kunnen hierdoor een mm afwijken.
Assen conform tekenr. LIM-04.03-ALG-ALG-T-TEK-0001 "Assen nieuwe keersluis Limmel"
Veiligkanten 20x20mm, tenzij anders vermeld.

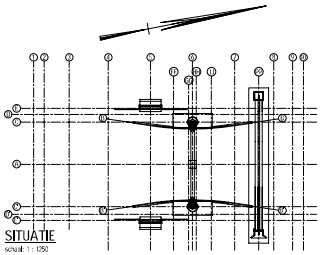

SITUATIE

schaal 1 : 1250

REVISIE	OMSCHRIJVING	DATUM	INITIALEN
2.0	As-Built	15-12-2015	LIRA
1.0	Eerste uitgave	20-04-2015	TEK

PROJECTNAAM
Nieuwe Keersluis Limmel
AS-BUILT

OPDRACHTGEVER
Rijkswaterstaat
Ministerie van Infrastructuur en Milieu

OPDRACHTNEMER
BESIX ABBEL

HOOFDAANNEMER
BESIX NEDERLAND

ONTWERPER / CONSULTANT
Lievense CSO

TITEL PLAN
UITVOERINGSONTWERP KANJELDUIKER
DUIKER OOST
VORMTEKENING WANDEN 2e STORT

Getekend	EBA	dm	15-12-2015	Hoofd Afdeling
Gecontroleerd	EBH	dm	15-12-2015	Department
Goedgekeurd	EVD	dm	15-12-2015	

Bestek nr. 04.04-KDUI.E-T-VOR-0003 Formaat A0
Edem nr.

☐ Ter Informatie ☐ Ter Goedkeuring ☐ Ter Uitvoering

DIT DOCUMENT IS EIGENDOM VAN BESIX, DEZE ONDERDELEN, OF DELEN, MAG OPENBAARGEMAAKT, GEKOPIEERD OF AAN DERDEN GEGEVEN WORDEN ZONDER TOESTEMMING VAN BESIX.