RENVOOI INSTALLATIES	
nr.	omschrijving
1	Ondergrondse opslagtank voor 20.000 ltr. Euro 95
2	Ondergrondse opslagtank voor 10.000 ltr. Diesel
3	Ondergrondse opslagtank voor 10.000 ltr. Diesel
4	Tank be- en ontluchting
5	Vulpunten ondergrondse tanks
6	Outdoor Payment Terminal
7	Afleverzuil
8	Olie- benzine afscheider (3 ltr./sec) met geïntregeerde slibvangput (650 ltr.)
9	Controleput
10	Luchtunit
11	Prijzenzuil
12	LED Reclame bord
PB	Brandblusser Poeder 6 kg.
PB-1	Grondwaterpeilbuis
	Zuigleiding
	Vulleiding
	Dampretour - ontluchting
	Riool HDPE (vuil)
	Riool PVC (schoon)
	Inrichtingsgrens

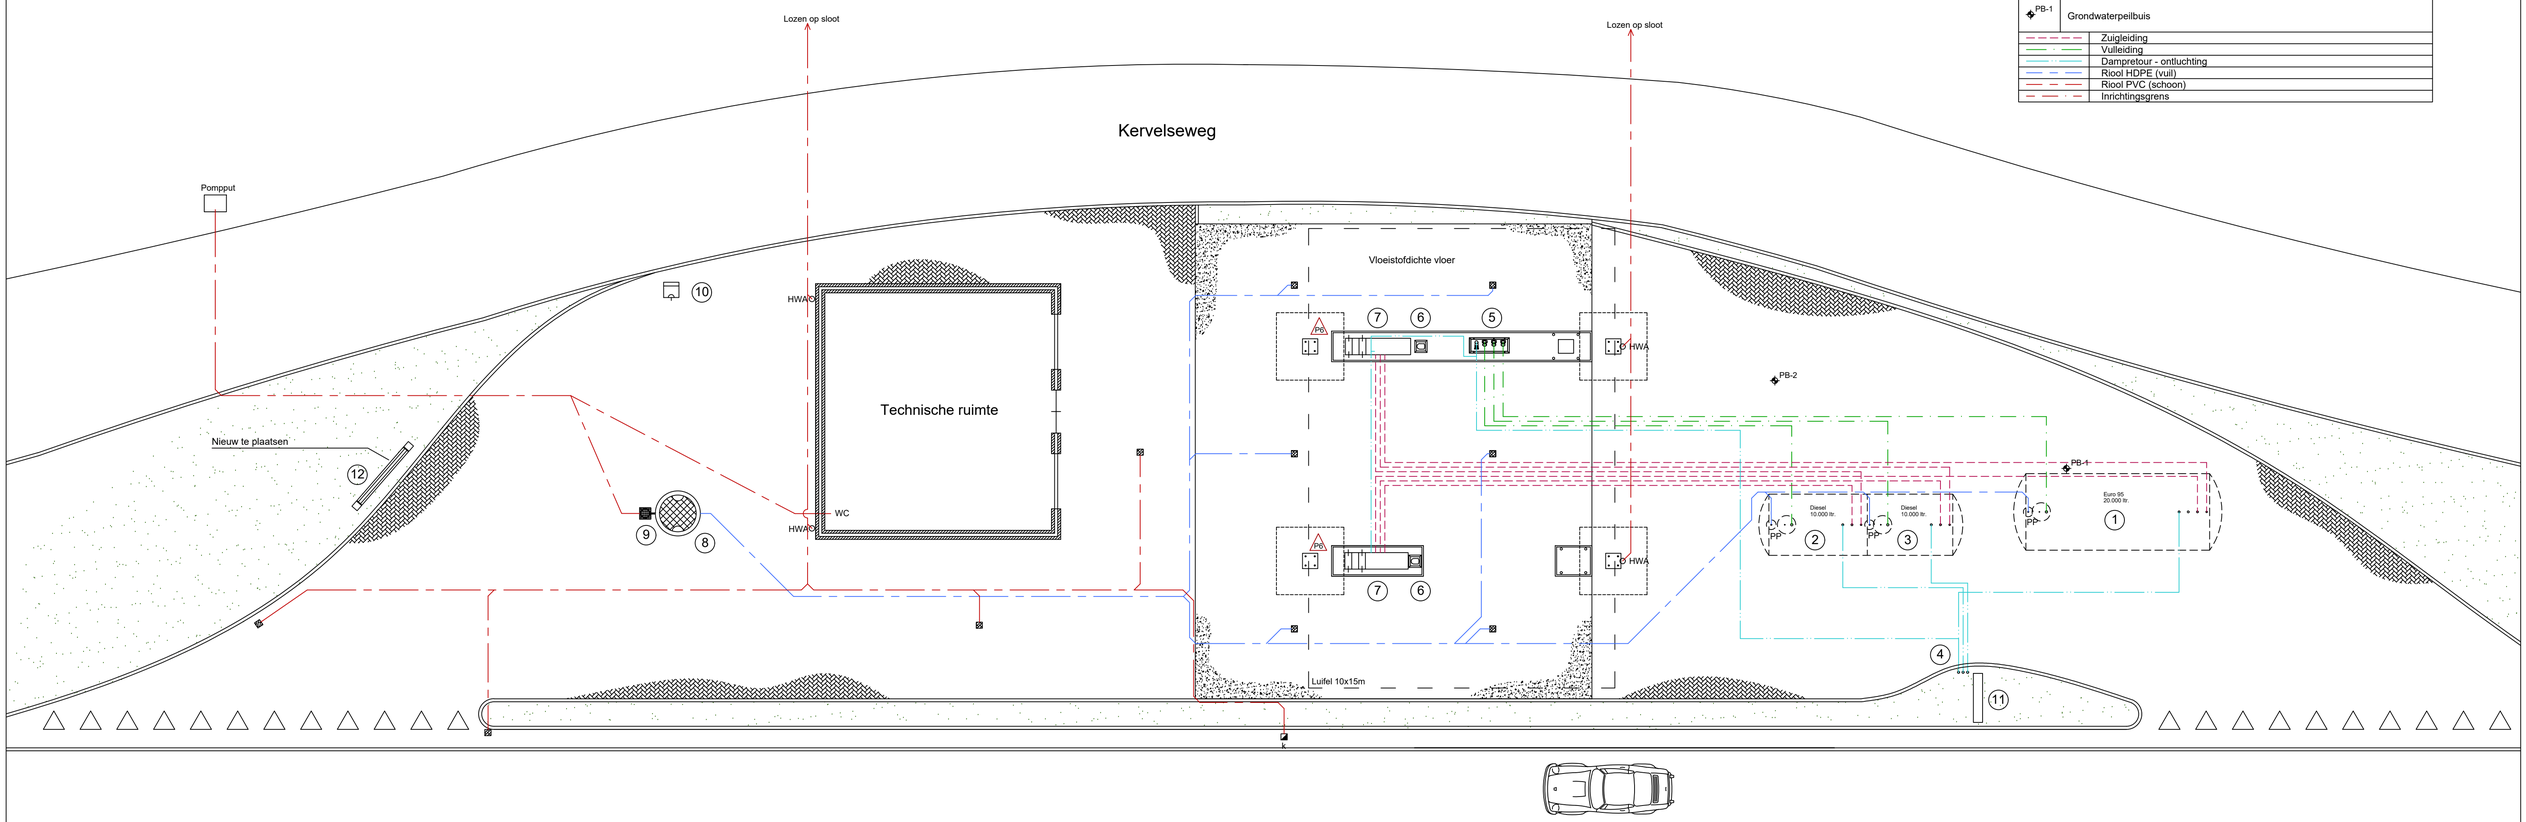

ITT Service BV

Industrieweg 11a
3846 BB Harderwijk
Tel : 0341 - 411010
Fax : 0341 - 411012
E-mail : helpdesk@itts.nl

Opdrachtgever:
TinQ Nederland BV
Amperestraat 5
3846 AN Harderwijk

Project:
TinQ tankstation
Mauritslaan 98
Geleen

Onderwerp:
Revisietekening

Getekend : MVD	Formaat : A1	Ordernr.:	Tek.nr.:	Rev.:
Datum : 2017-02-20	Schaal : 1:100	1	MVD-168	A
Gecontr. : MVD				

TEKENING OP BASIS VAN GEGEVENS VAN DERDEN, AAN DEZE TEKENING KUNNEN GEEN RECHTEN WORDEN ONTLEEND.