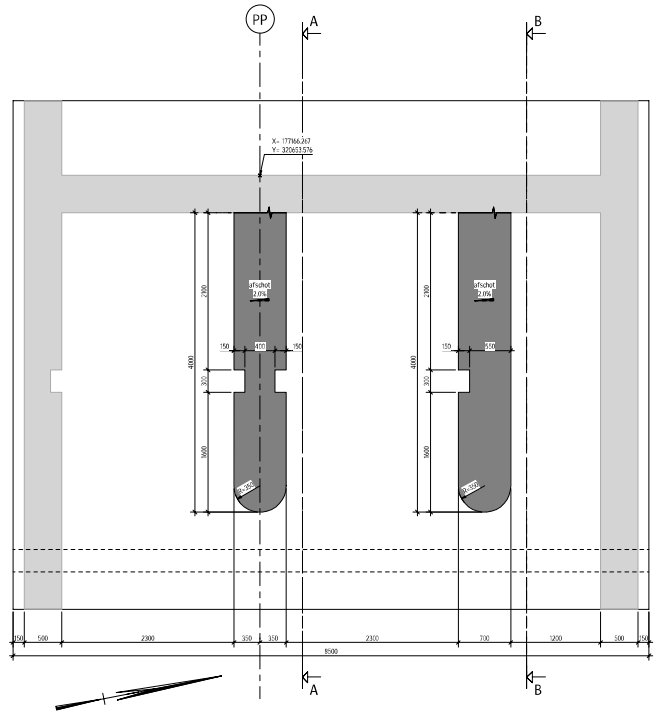

HORIZONTALE DOORSNEDE
schaal: 1 : 25

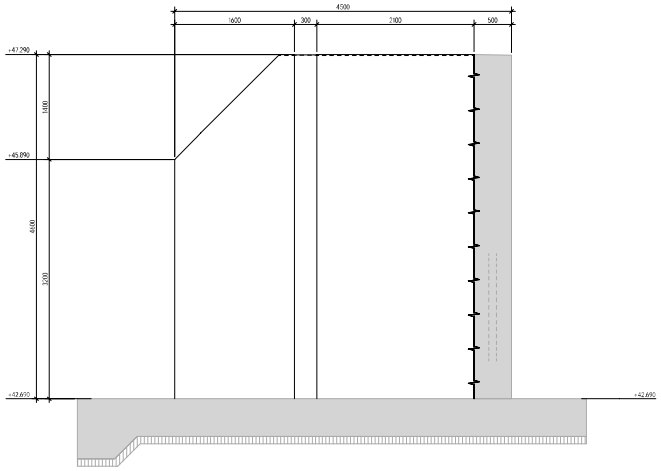

DOORSNEDE A-A
schaal: 1 : 25

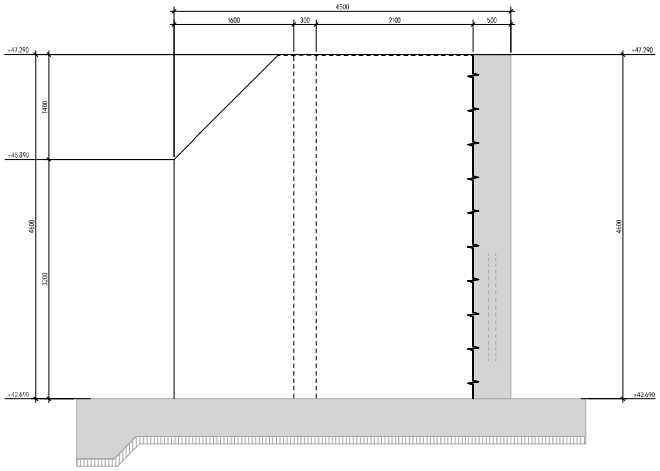

DOORSNEDE B-B
schaal: 1 : 25

AFWIJKING

AFW-0207 : Positie kanjdsuis

LEGENDA

Stortblok row t.h.v. latere stort

Gewapend beton

ALGEMEEN

Alle maten in mm, tenzij anders aangegeven.
Alle peilwaten in m t.o.v. N.A.P.
Hoeken in graden. DMS-graden minlijn, tenzij anders aangegeven.
Meetnoering afgerond op mm. Doorsnijmaten kunnen hierdoor een mm afwijken.
Assen conform tekn.nr. LIM-04.04-ALG-LIE-I-TEK-0001 "Assen nieuwe keersluis Limmel"
Veiligkanten 20x20mm, tenzij anders vermeld.

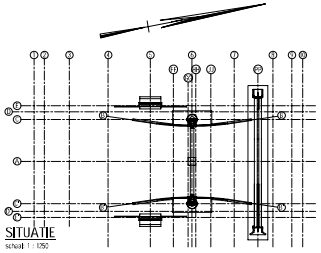

SITUATIE
schaal 1 : 1250

REVISIE	OMSCHRIJVING	DATUM	INITIALEN
1.2	As-built	19-12-2016	LWA
1.1	Eerste uitgave	25-05-2016	TDE

PROJECTNAAM
Nieuwe Keersluis Limmel
AS-BUILT

OPDRACHTGEVER
Rijkswaterstaat
Ministerie van Infrastructuur en Milieu

OPDRACHTNEMER
BESIX ABBEL

HOOFDAANNEMER
BESIX NEDERLAND

ONTWERPER / CONSULTANT
Lievense CSO

BRL

DETAIL PLAN
UITVOERINGSONTWERP KANJELDUIKER
DUIKER OOST
VORMTEKENING WANDEN 2e STORT

Getekend	BBA	BBL	15-2-2016	Huidig Afdeling
Gecontroleerd	EBW	BBL	17-2-2016	Department
Goedgekeurd	EWR	BBL	17-2-2016	

BESIX nr. 04.04-KDU-LIE-T-VOR-0003 — Formaat A0
Edition no.

☐ Ter Informatie ☐ Ter Goedkeuring ☐ Ter Uitvoering

DIT DOCUMENT IS EIGENDOM VAN BESIX, GEEN ONDERDEEL OF GEHEEL MAG GEREPRODUCEERD, GECOPIEERD OF AAN DERDEN GEGEVEN WORDEN ZONDER TOESTEMMING VAN BESIX.