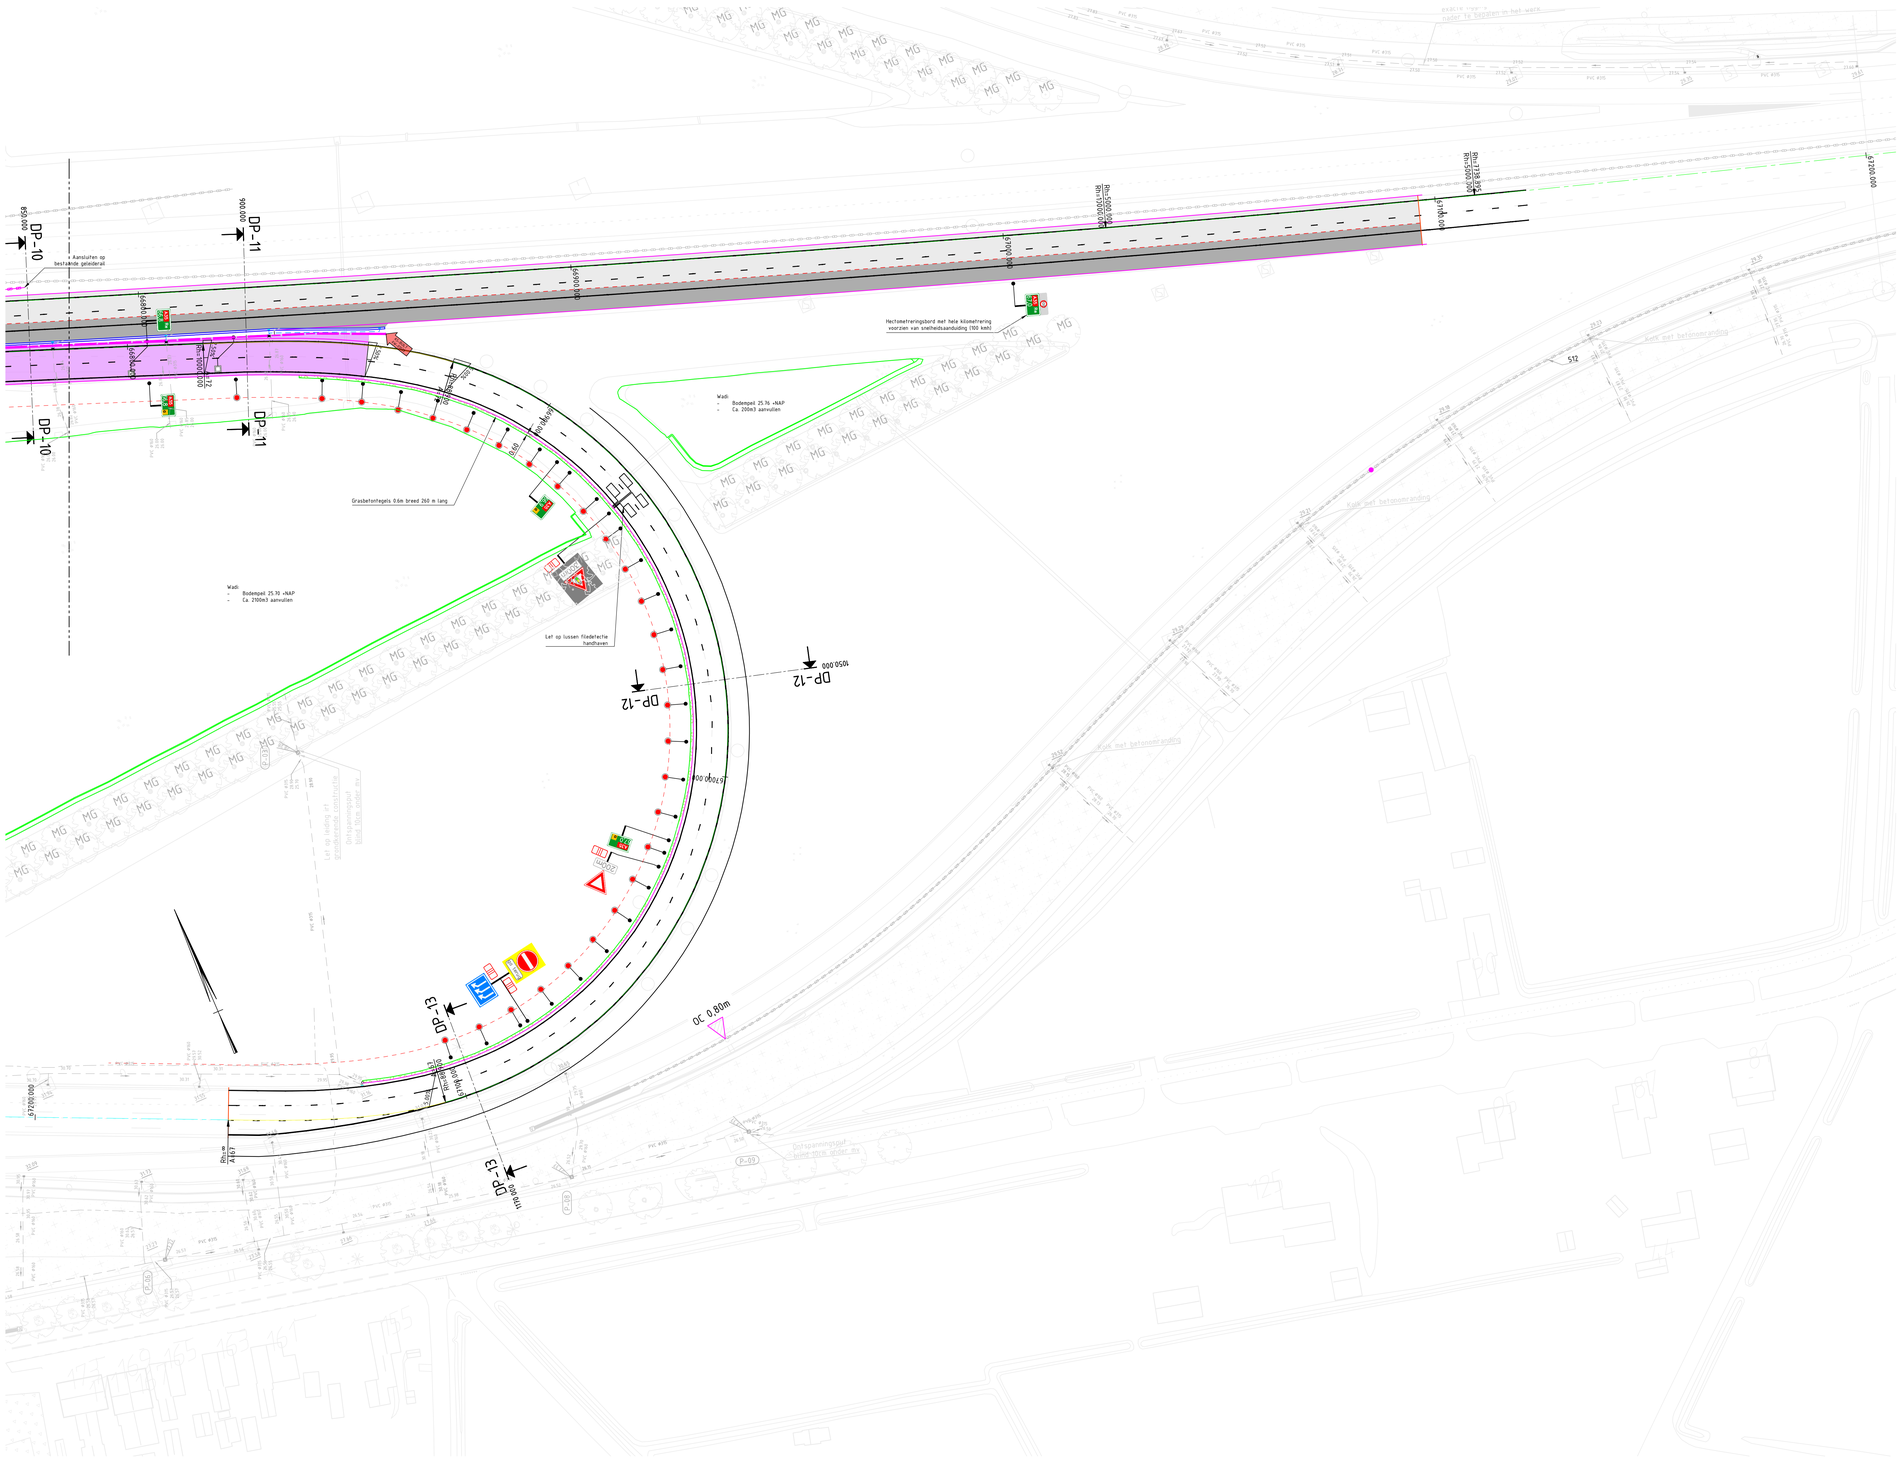

Verklaring

- Bestaande situatie
- Verhardingsopbouw A35 fase 1 conform detail 1
- Verhardingsopbouw A35 fase 2 conform detail 1
- Verhardingsopbouw conform detail 2
- Verhardingsopbouw conform detail 3
- Semi-verharding, grasbetonblokken
- Opnemen en herstraten verharding om middenpeiler
- Asfalt naad
- Markering thermoplast
- Goot
- verplaatsen kolk
- Kolkleiding Ø160 mm
- Persing
- Bestaand raster
- Bestaande geleiderail
- Bestaande barrier
- FL 2M 400-80
- VLP 2Z 133-80
- VLP 22C 133-80
- Barrier Haitsma
- Begin geleiderail met verankering
- Beeindiging ondergronds
- Verplaatsen bebording
- Aanbrengen lus
- Portaal
- Opstakelvrijezone
- Aanbrengen Bomen
  MG: Metasequoia glyptostroboides
  TE: Tilia Europaea
- AS BUILT — As-Built: voor overzicht en omschrijving zie afwijkingenregister en validatieverslag

Opbreek tekeningen zie 10.00.01-06 en 10.00.01-07
Dwarsprofielen zie 10.00.01-10 en 10.00.01-11
Verwijzingen naar details zie detailboek 10.00.01-18 Detailboek

0 2 4 6 8m

Opdrachtgever
Rijkswaterstaat
Ministerie van Infrastructuur en Milieu

N18 NOABBERIG

Project	N18 Groenlo - Enschede		bureau uitbesteding
	Nieuwe situatie aansluiting Westerval		
	AB		akk. par:
			blad/bladen
			formaat A0
			schaal 1:500
opsteller	A. de Boer	d.d. 18-12-2018	SBS -
controleur	M. van Leussen	d.d. 18-12-2018	WBS WP--
vrijgever	H. van der Wal	d.d. 18-12-2018	PAM -
status	extern tek.nr. --		revisie
AS BUILT	doc.nr. 10.00.01-09		3.0

R:\181122 Noaber\18 MCD\10.00.01_ Westerval\3. Tekeningen\01. DWG\As Built\100001-06_v3.0.dwg