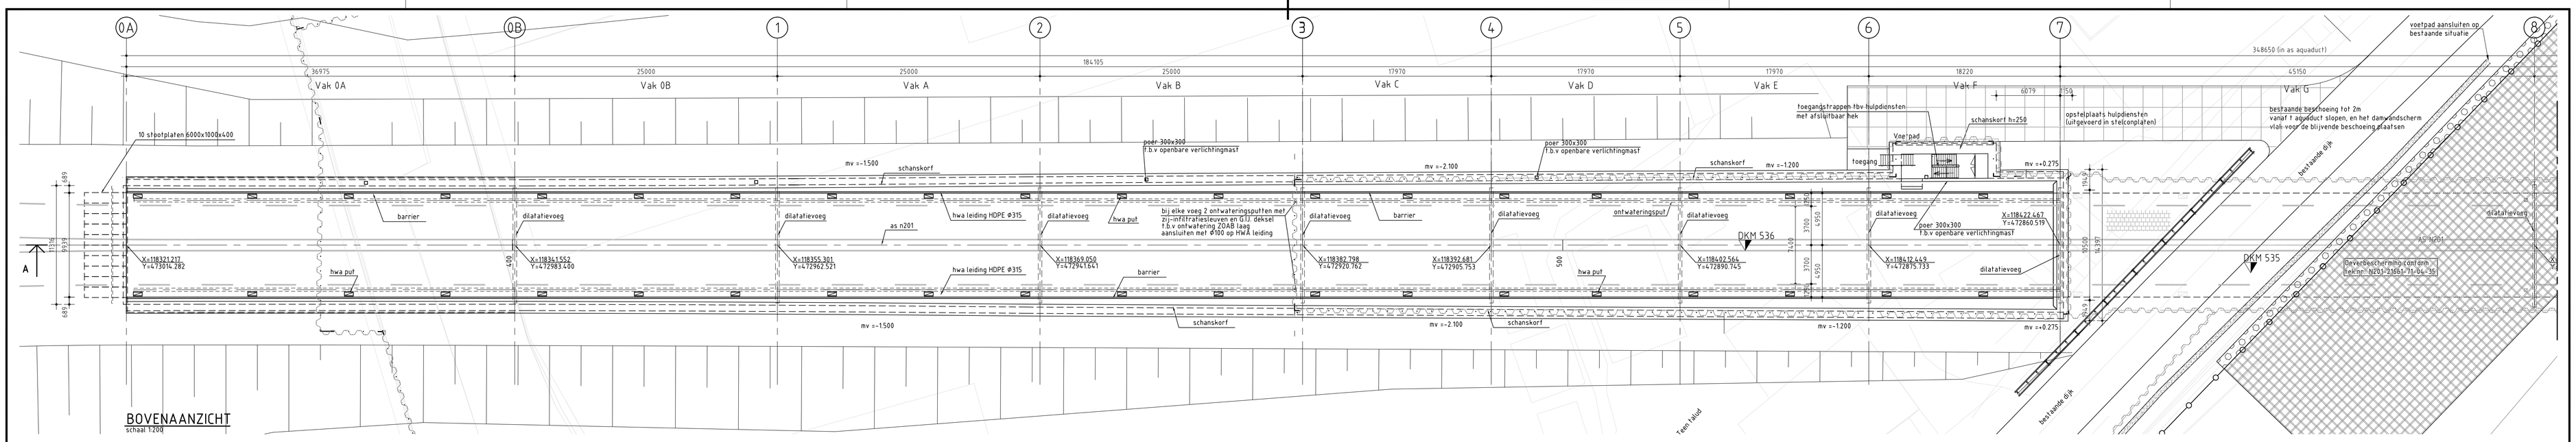

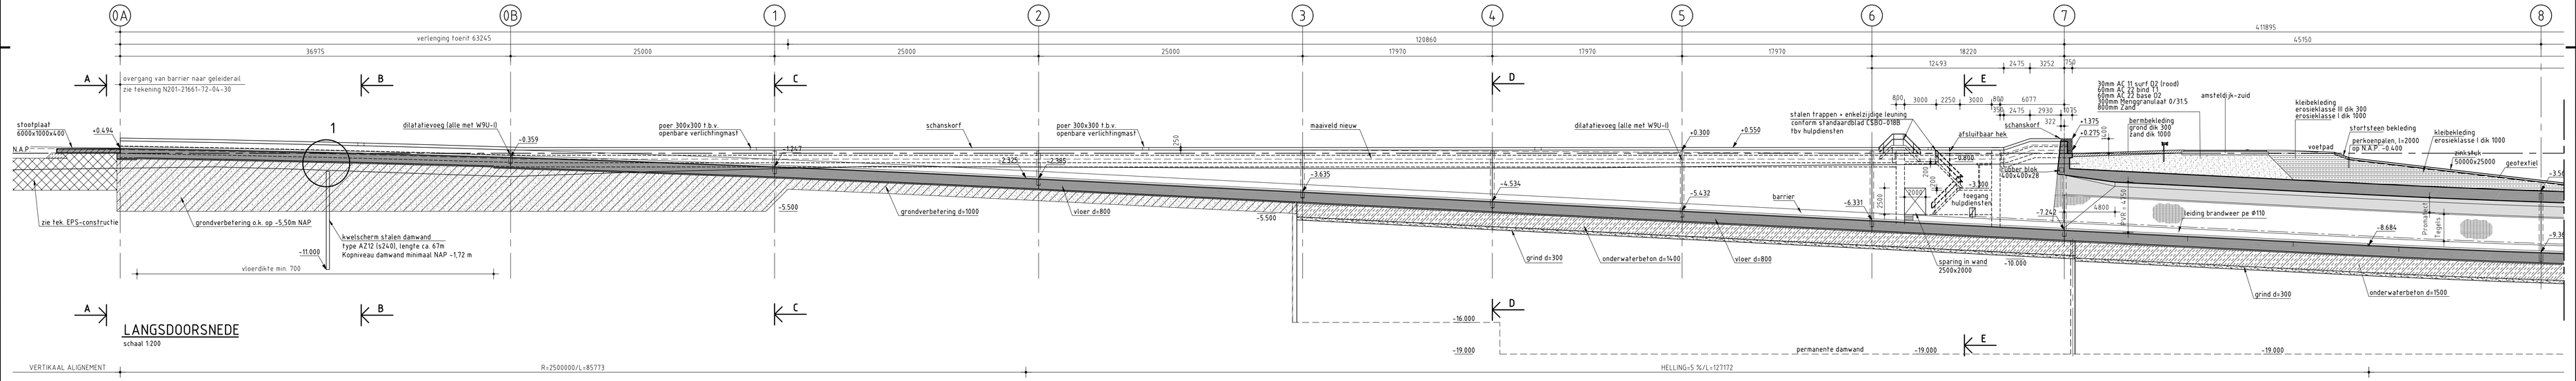

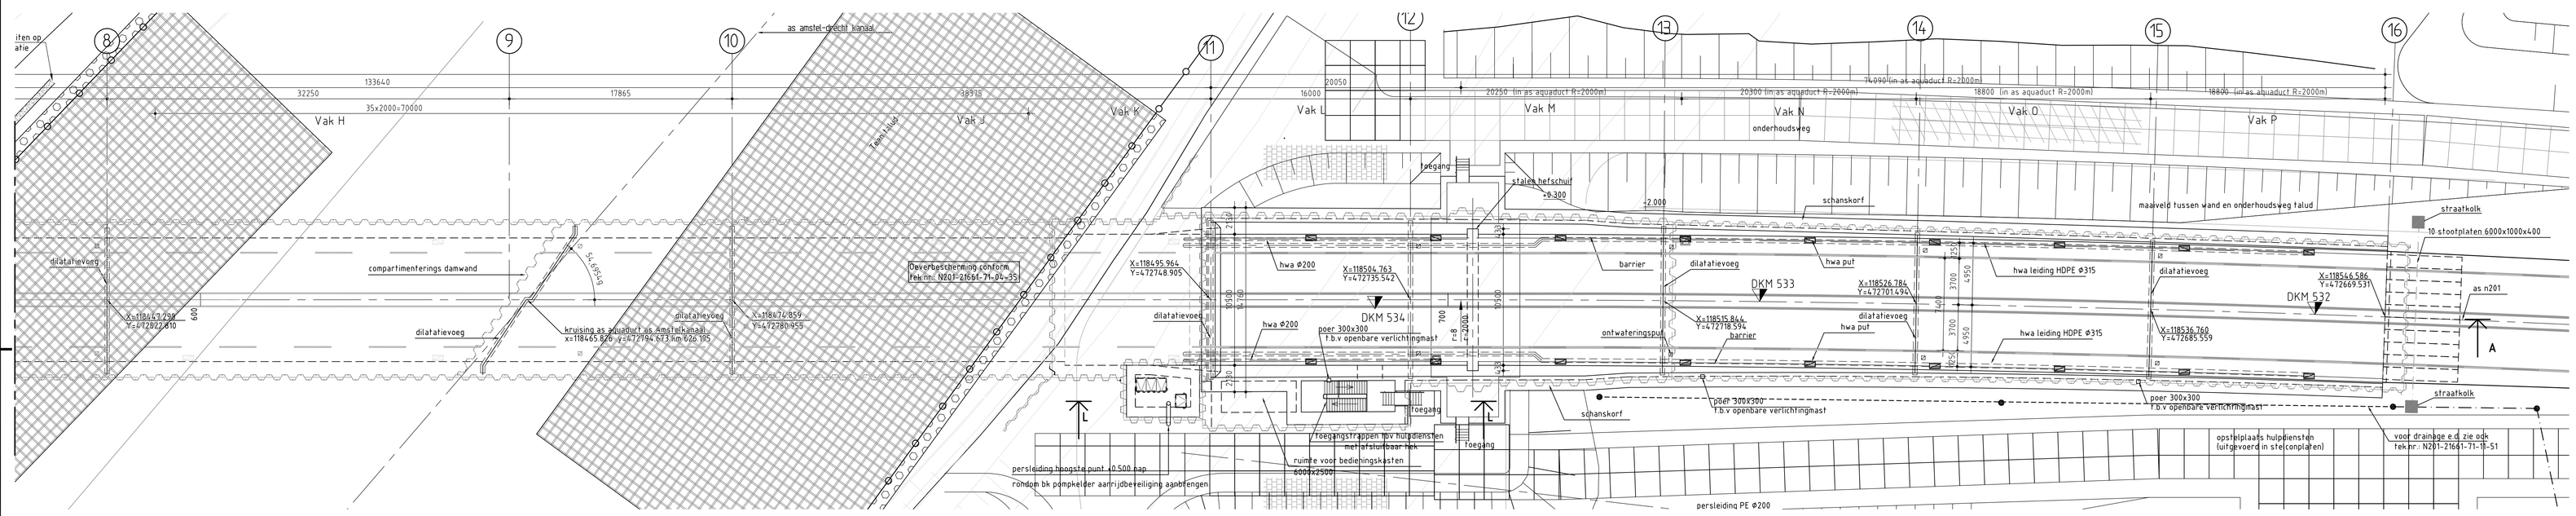

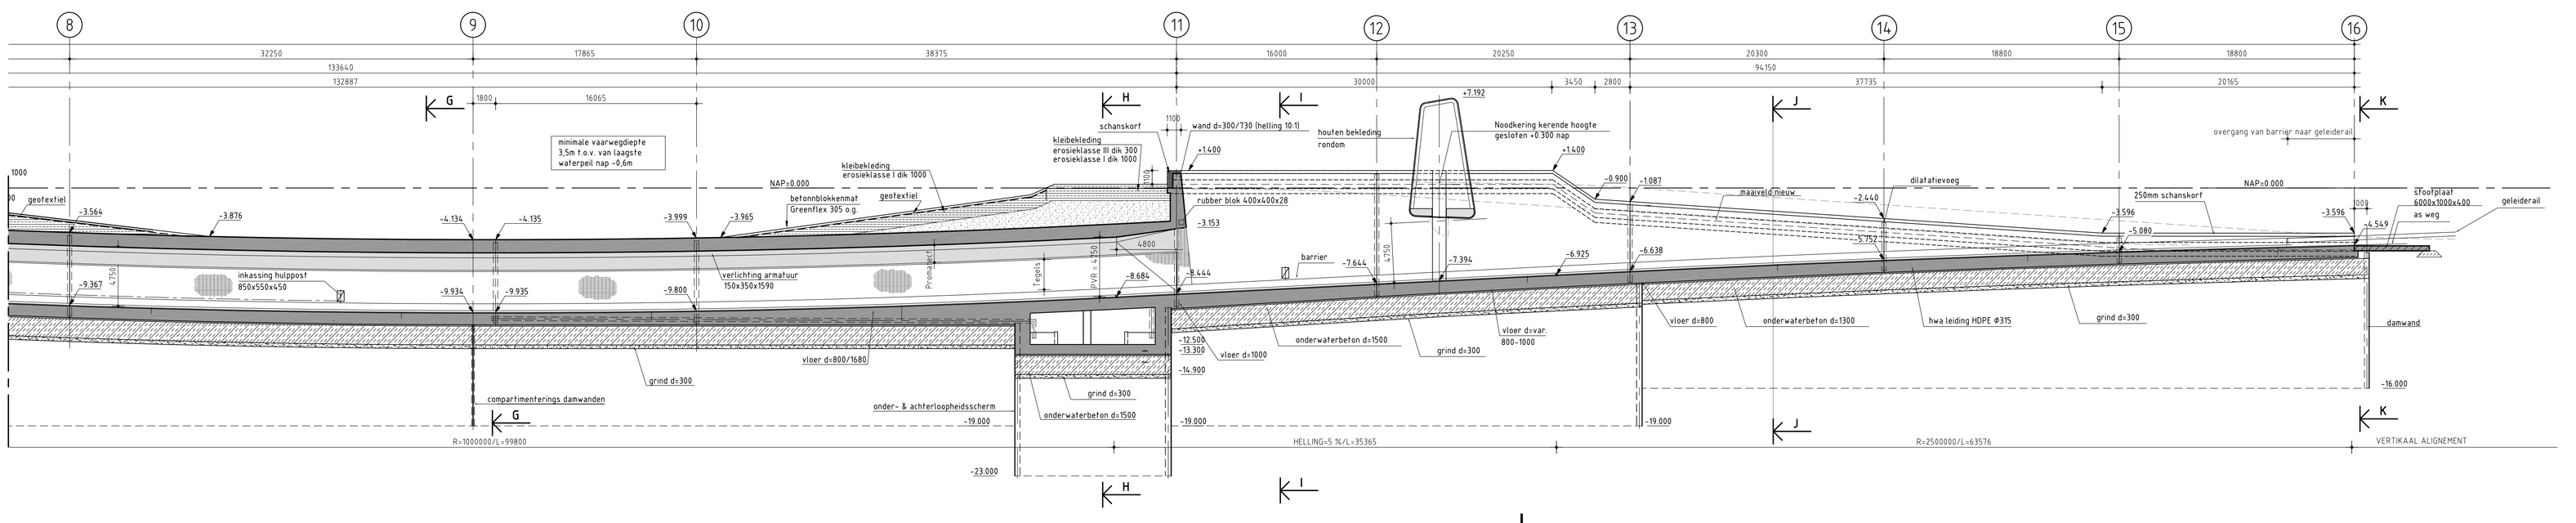

OPMERKING

De maatvoering zoals opgegeven op tekening betreft de maatvoering bij oplevering. Eventuele vervormingen in de bouwfase zijn door de aannemer bij aanleg te compenseren.

RENVOOI:

- gewapend beton
- prefab beton
- onderwater beton
- grondverbetering
- drainage
- drainagecontrolepuit Ø315mm
- zand
- gestabiliseerd zand
- schanskorf
- grind

TOELICHTING

- Alle maten in mm, tenzij anders vermeld.
- Hoogtematen in m t.o.v. N.A.P.
- Hoeken in decimale graden:

AS-BUILT

Versie nr: D8 30-10-2014

Plotdatum : 30-10-2014

Versie	Datum	Getek.	Omschrijving wijziging	Accoord
D8	30-10-14	MKA	Opmerkingen email 30-10-2014 verwerkt	
D7	20-10-14	MKA	Opmerkingen email 16-10-2014 verwerkt	
D6	08-10-14	MKA	Opmerkingen email 07-10-2014 verwerkt	
D5	02-04-14	DKN	Opmerkingen email 01-04-2014 verwerkt	
D4	31-03-14	DKN	As-built	
D3	08-10-09	HDE	Grindlaag	

Voor Overzicht zie blad

Behorend bij BESTEKSONTWERP

versie: D8
versiedatum 30-10-14

N201
Omlegging Amstelhoek
Aquaduct
Km. 43.17 - 49.15
Gemeente: Amstelveen, de Ronde Venen
Bovenaanzicht en langsdoorsnede

Provincie Noord-Holland

gemaakt	HDE	dd. 08-10-2009	
gecontroleerd	ELS	dd. 08-10-2009	
gezien	WW	dd. 08-10-2009	

schaal 1:200 1:50

in 1 bladen, blad nr. 1 A0

N201-21661-52-37-02

Plotdatum :

P:\23259211\Autocad\1131\N201-21661-52-37-02-D3