


Bijlage1 Revisie

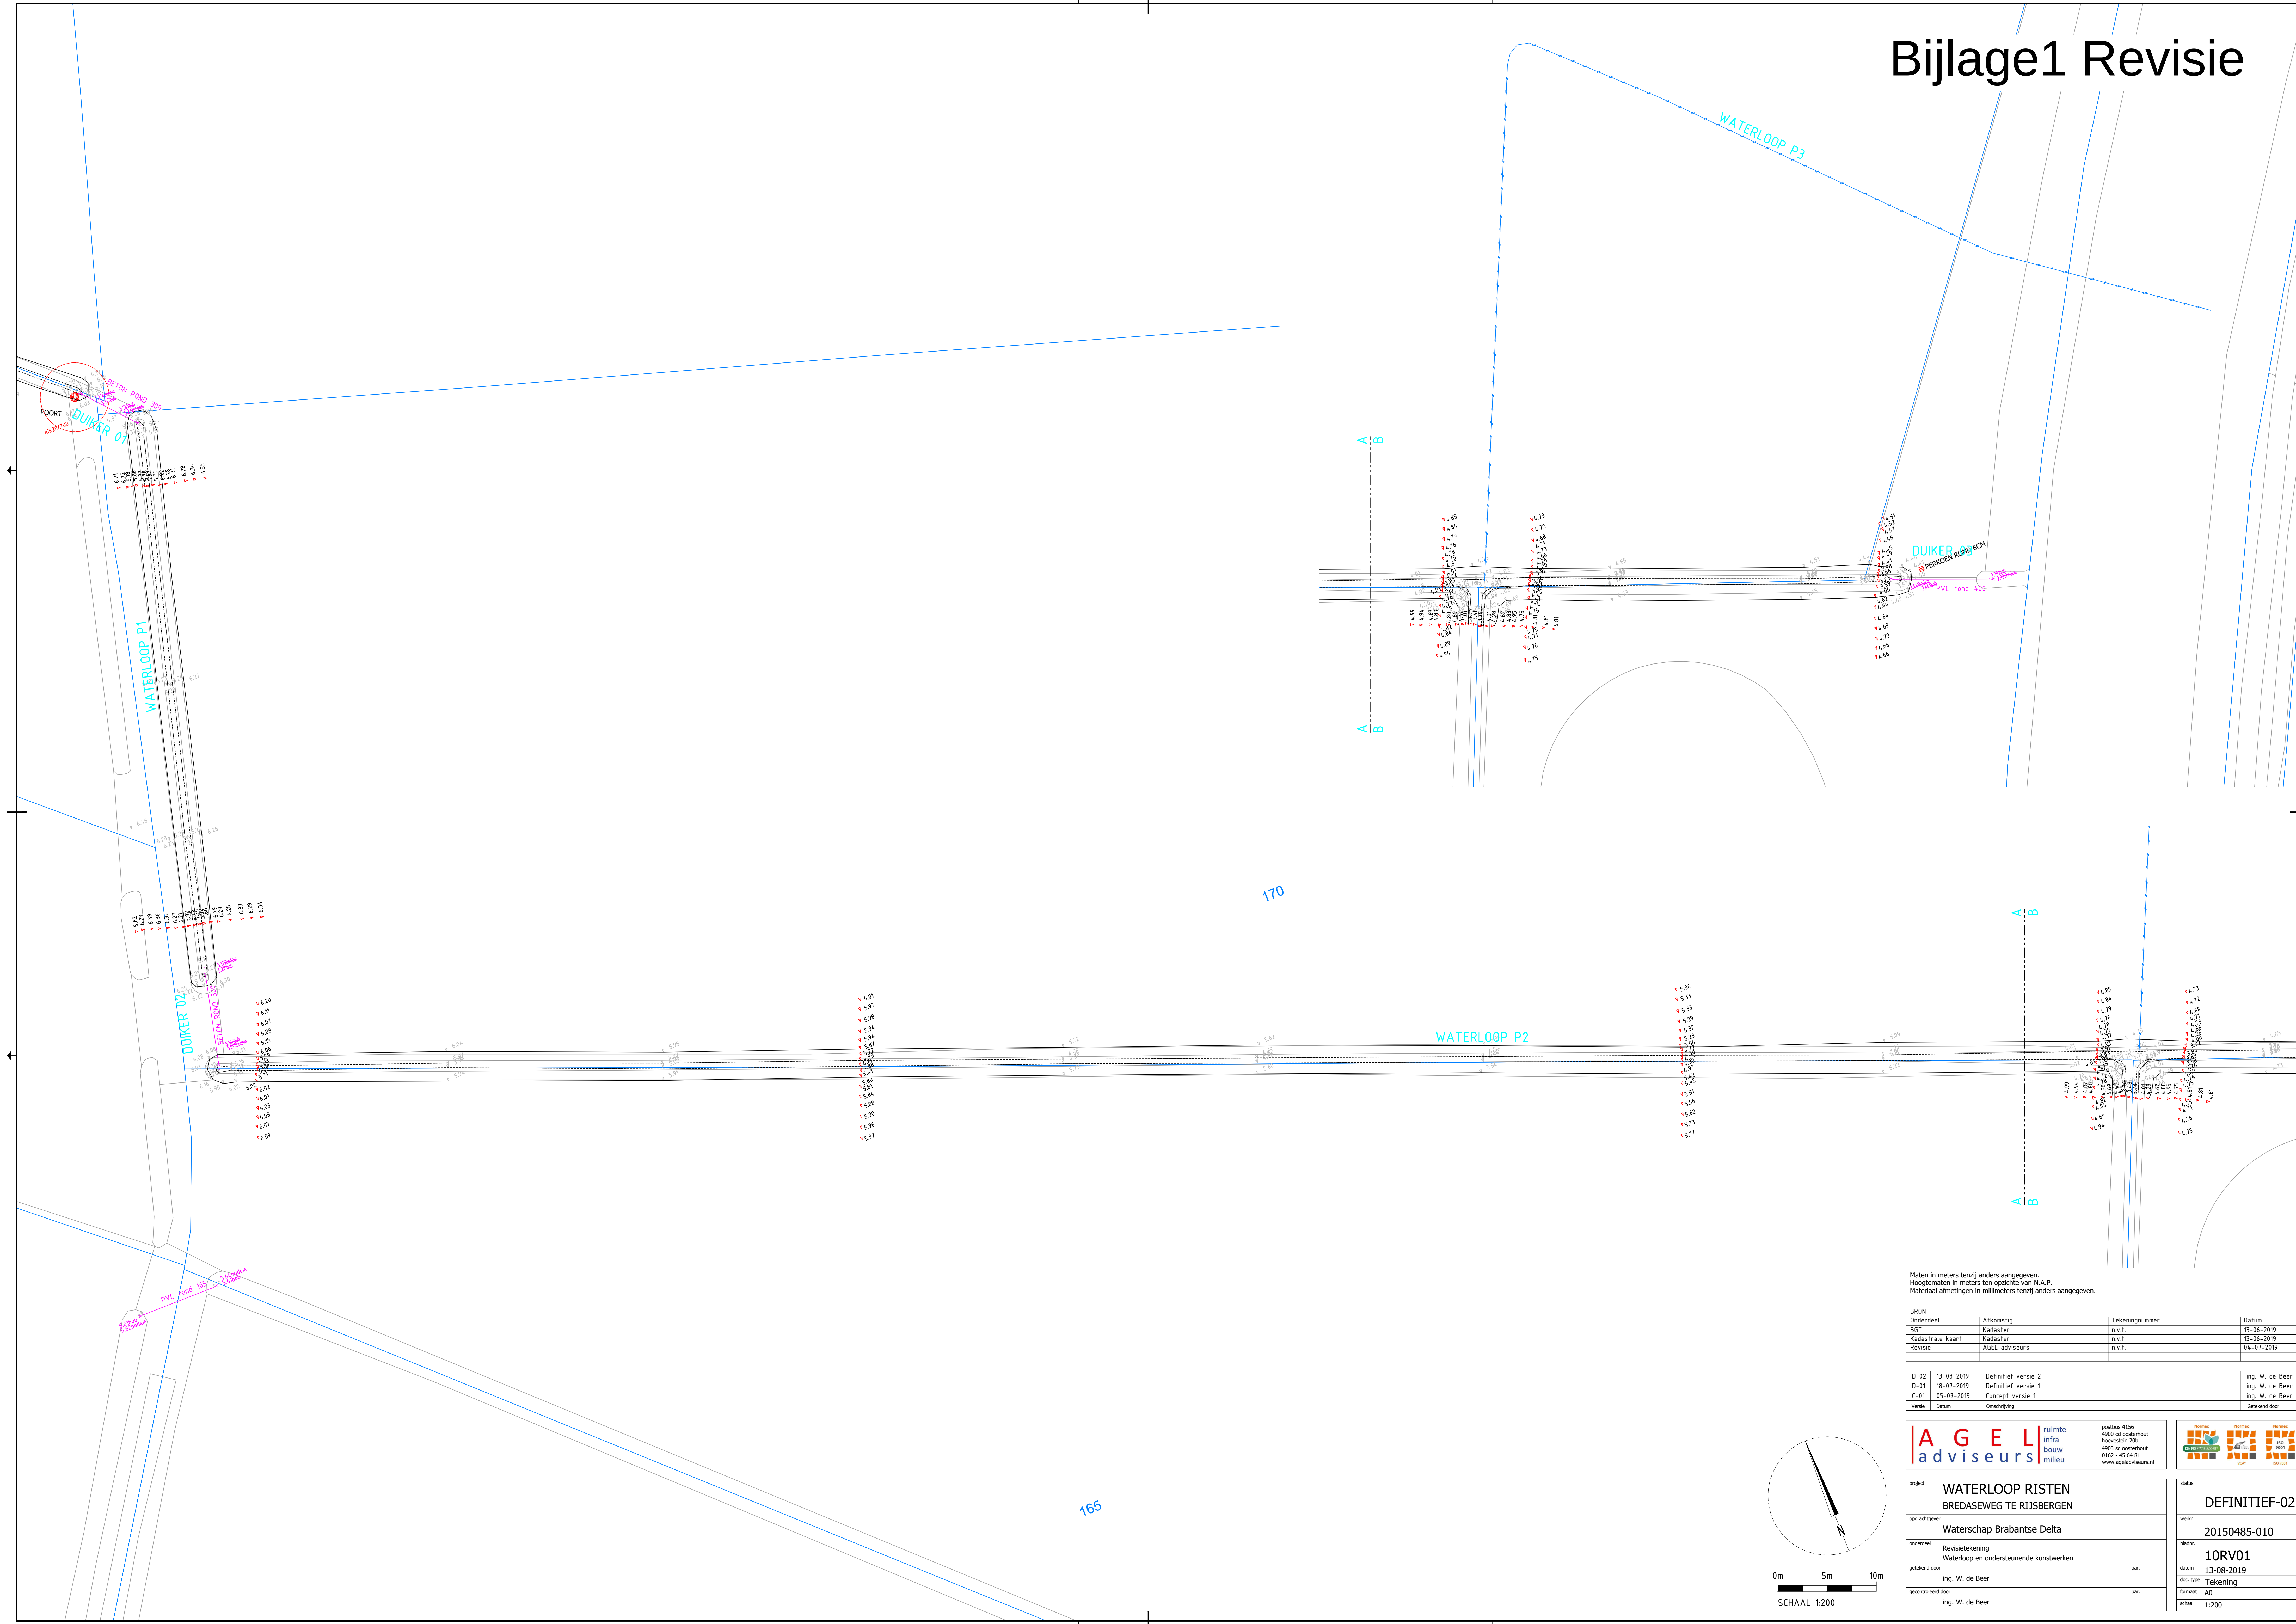

Maten in meters tenzij anders aangegeven.
Hoogtematen in meters ten opzichte van N.A.P.
Materiaal afmetingen in millimeters tenzij anders aangegeven.

BRON			
Onderdeel	Afkomsig	Tekeningnummer	Datum
BDT	Kadaster	n.v.t.	13-06-2019
Kadastrale kaart	Kadaster	n.v.t.	13-06-2019
Revisie	AGEL adviseurs	n.v.t.	04-07-2019

D-02	13-08-2019	Definitief versie 2	ing. W. de Beer
D-01	18-07-2019	Definitief versie 1	ing. W. de Beer
C-01	05-07-2019	Concept versie 1	ing. W. de Beer
versie	Datum	Omschrijving	Getekend door

A G E L
adviseurs

ruimte
infra
bouw
milieu

postbus 4156
4900 cd oosterhout
hoofdstad 208
4903 sc oosterhout
0162 - 45 64 81
www.ageladviseurs.nl

project

WATERLOOP RISTEN
BREDASEWEG TE RIJSBERGEN

opdrachtgever

Waterschap Brabantse Delta

onderdeel

Revisietekening
Waterloop en ondersteunende kunstwerken

getekend door

ing. W. de Beer

gecontroleerd door

ing. W. de Beer

status

DEFINITIEF-02

werknr.

20150485-010

bladnr.

10RV01

datum

13-08-2019

doc. type

Tekening

formaat

A0

schaal

1:200

