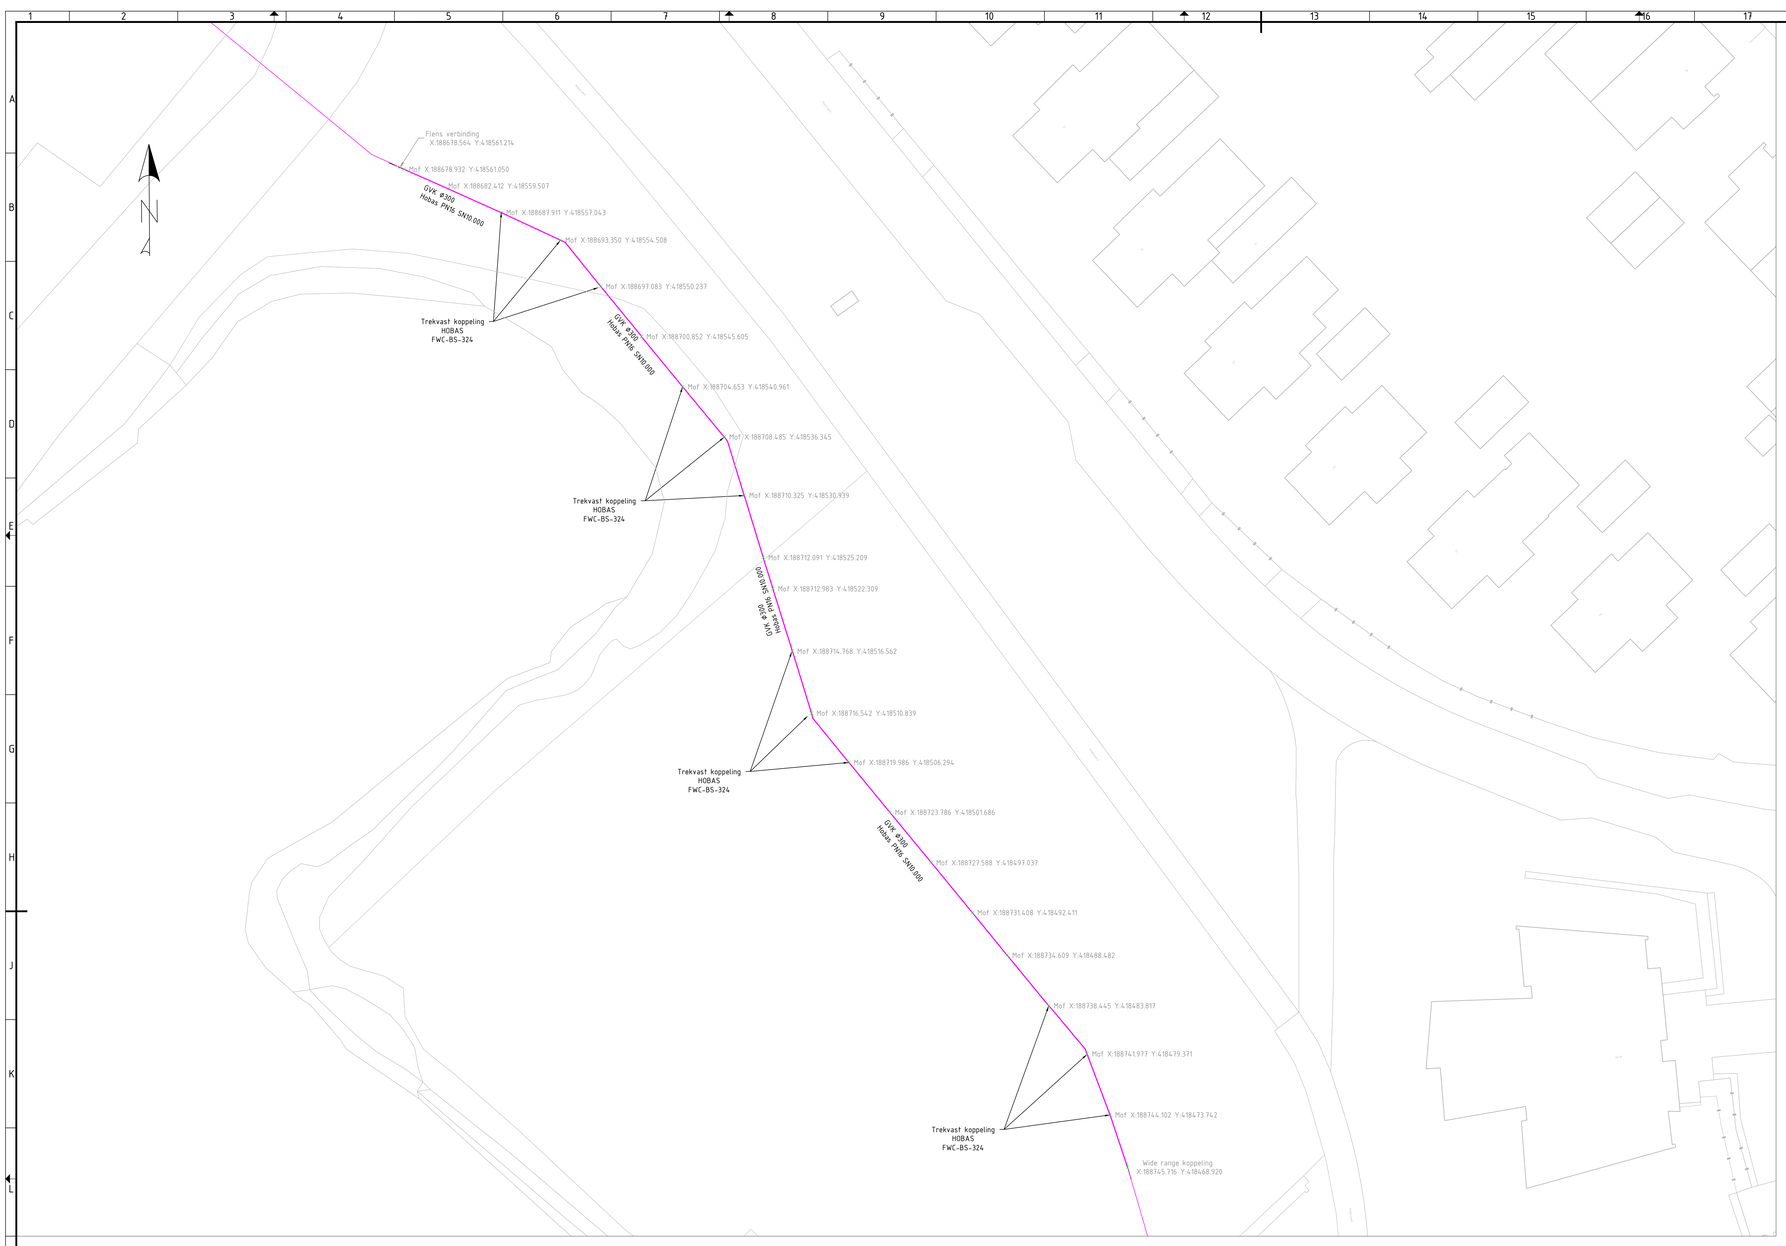

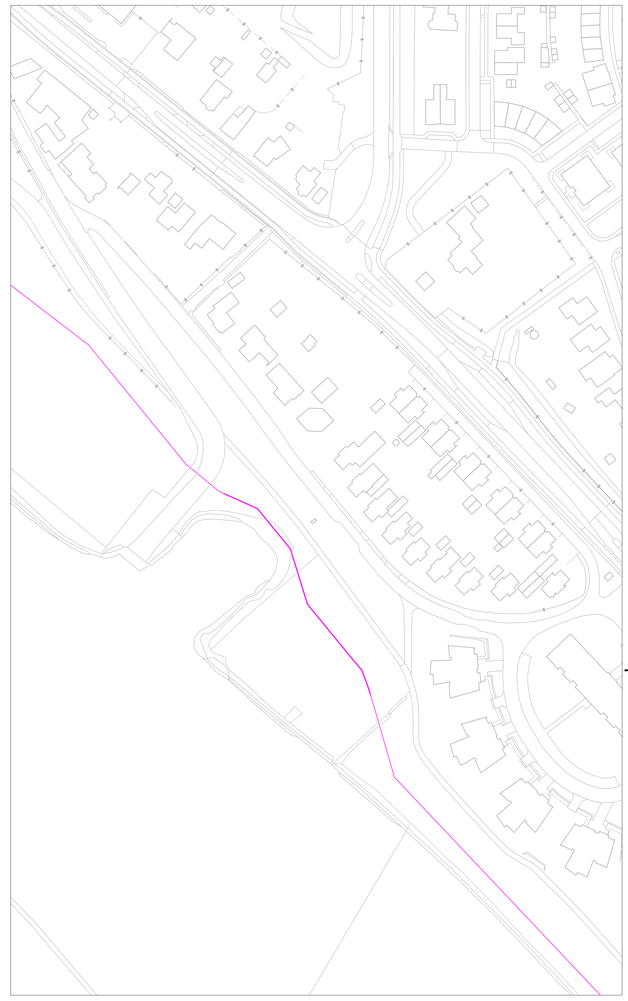

SITUATIE GVK persleiding Veerstoep - as built

Schaal 1:200

SITUATIE GVK persleiding Veerstoep - as built

Schaal 1:200

Lengteprofiel GVK persleiding Veerstoep Mook

Schaal 1:1000 / 100

Maaiveldhoogten
B.o.b. riool
Afstand vanaf nulpunt
Strenglengte
Materiaal en diameter (mm)

Lengteprofiel: NR-OBJECT

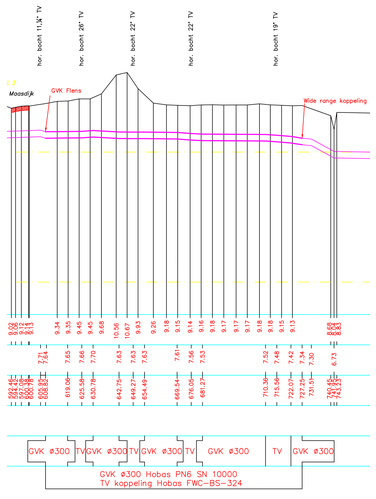

LEGENDA

GVK persleiding

revisie	omschrijving	getekend	gecontroleerd	akkoord	datum
opdrachtgever	Waterschap Limburg				
project	Dijkversterkingen Gemeenten Bergen, Gennep en Mook en Middelaar				
omschrijving	As-Built GVK persleiding veerstoep Mook				
documentstatus	Definitief			documentversie	V12
formaat	A0	schaal	1:200	fase	As-built
bladnr.	1	van	1	projectnummer / tekeningnummer	OP-ABT-M-B121-04