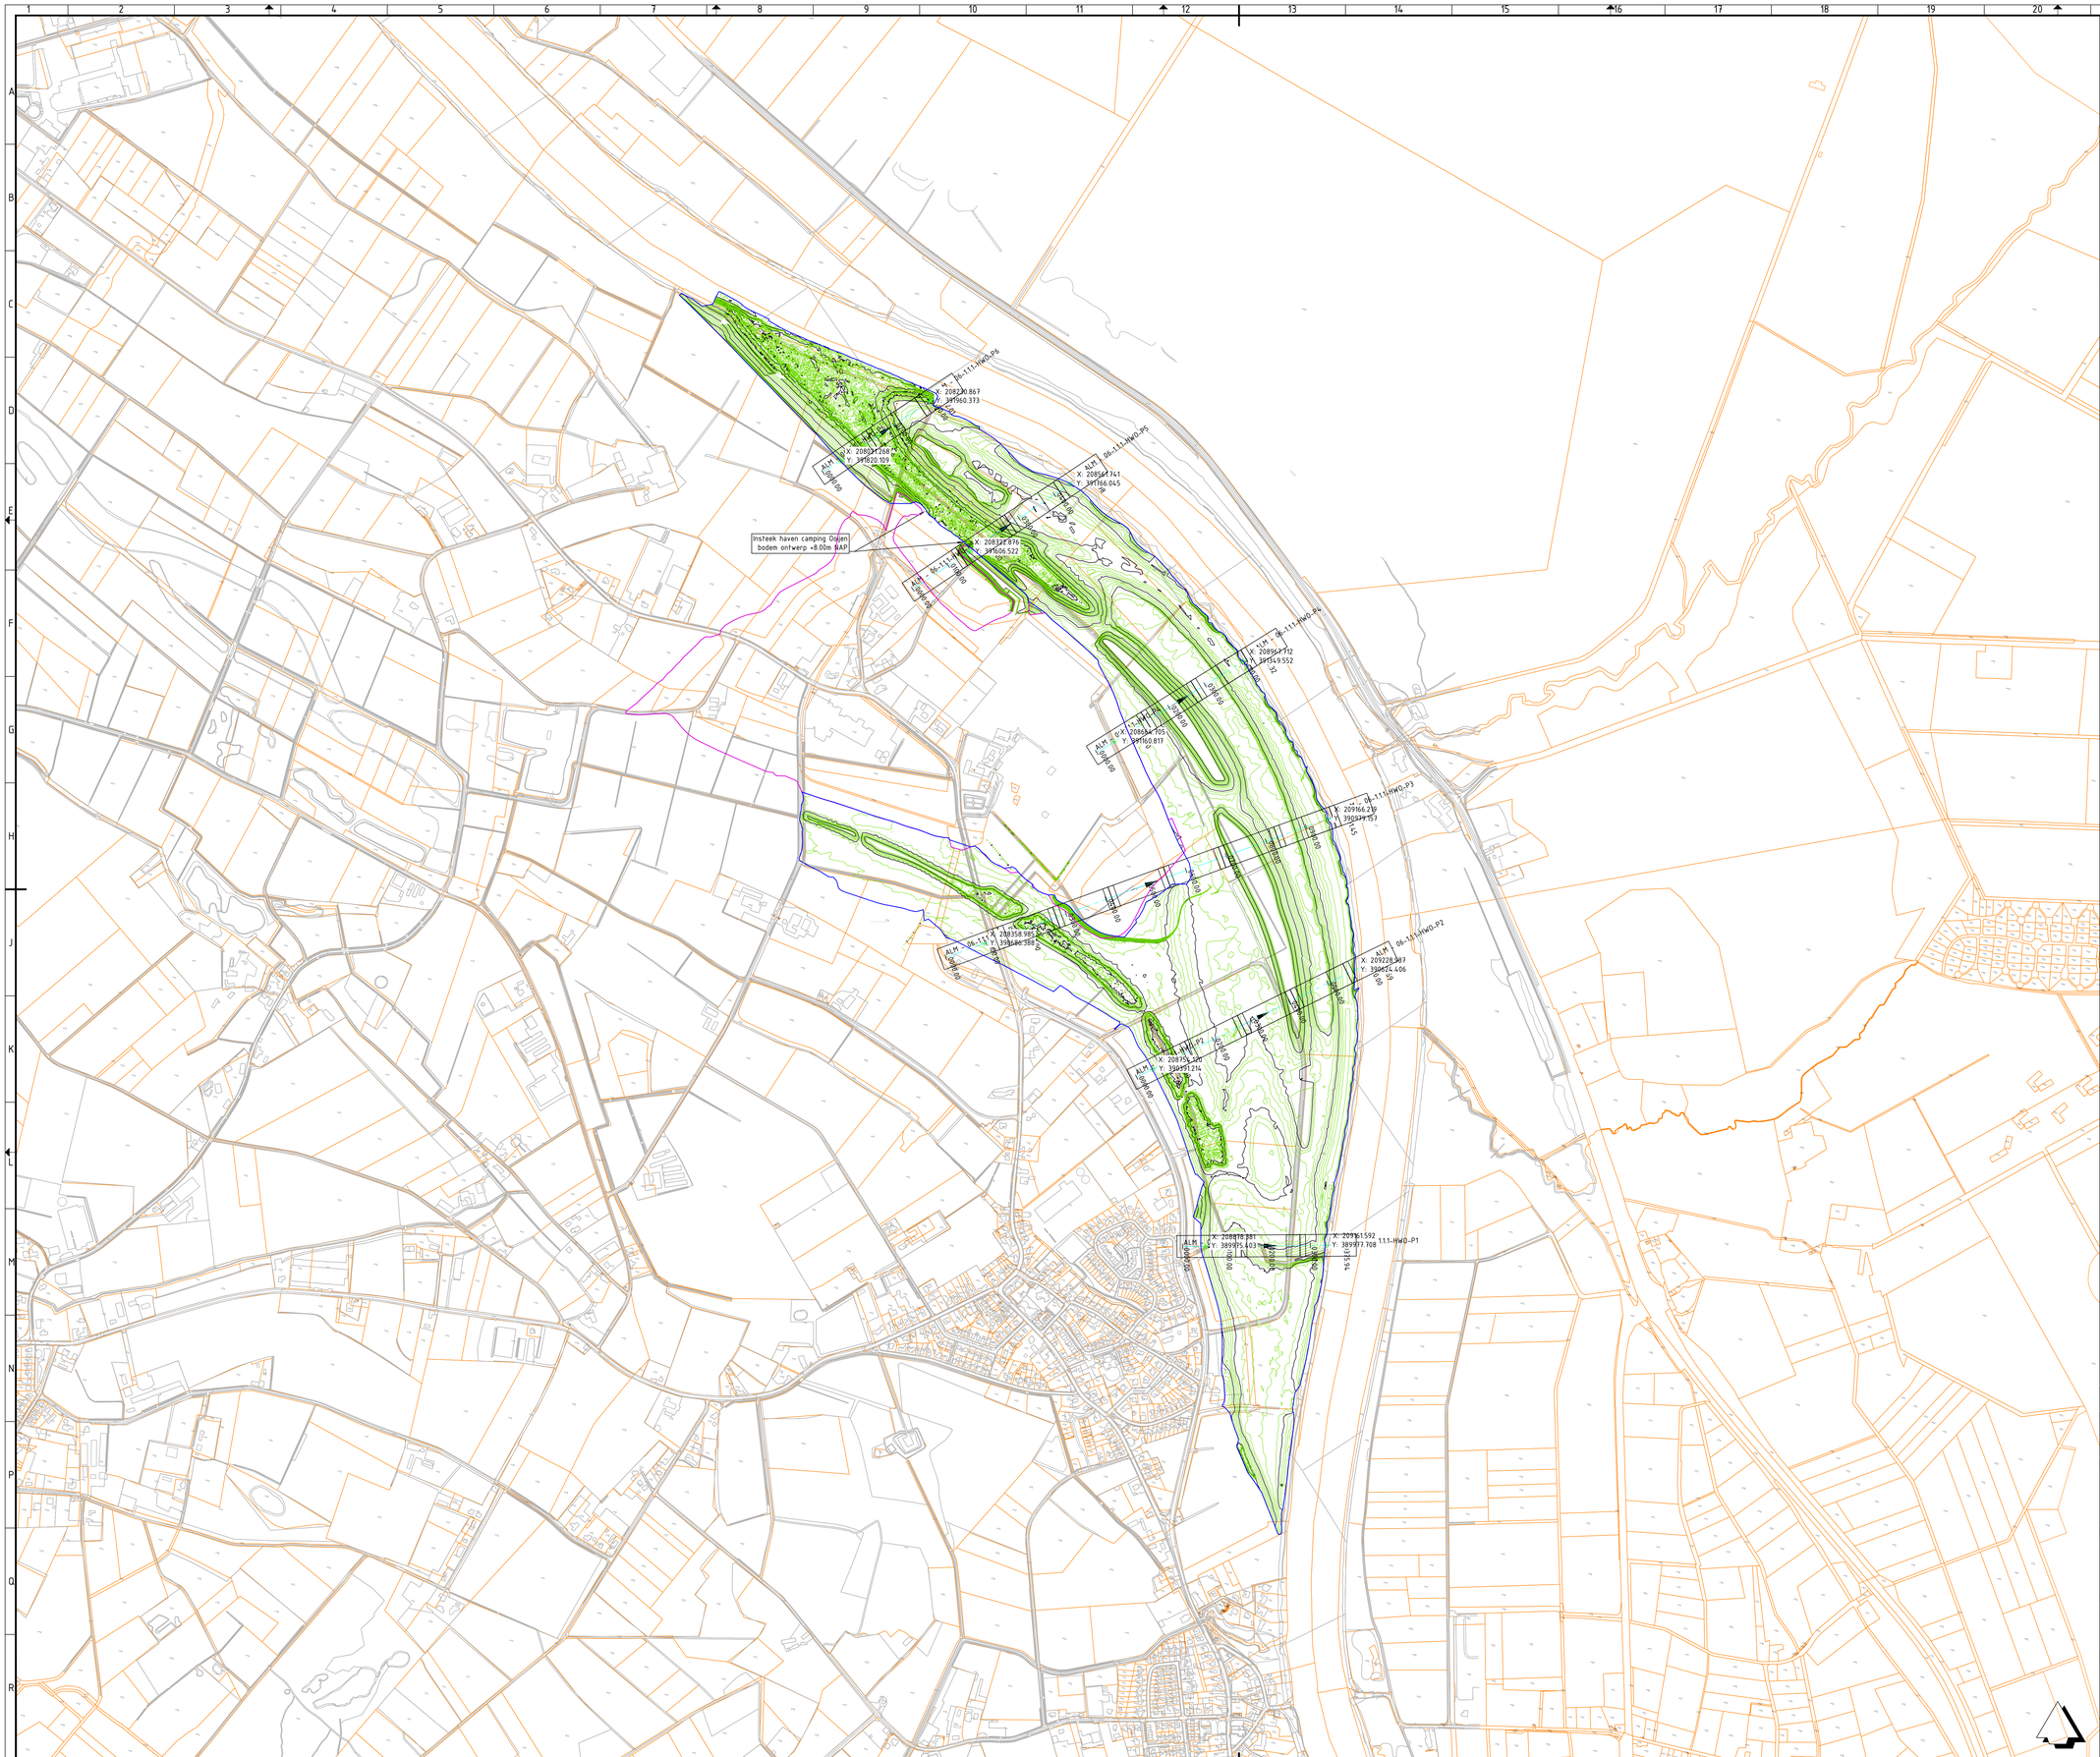

Verklaring

- BGT
- Ontgrondingscontour
- Kadaster grenzen
- Dijkring Ooijen contour (incl. camping en haven)

Versie H	Datum 27-05-2021	Get. C. Oertemans	Omschrijving Update verwerking opmerkingen VG-E-1004 - 20210204 dd 26-05-21
Versie G	Datum 04-05-2021	Get. B. Gasseling	Omschrijving Verwerking opmerkingen VG-E-1004 - 20210204

Een. C. Oertemans	Vrij. T. Reinen	Ver. I. van Peer	Ver. T. Reinen	Akk. J. Janssen
d.d. : par. :	d.d. : par. :	d.d. : par. :	d.d. : par. :	d.d. : par. :

Contact
Geijsterseweg 11a
5861BK, Wanssum
moodermaas@duravermeer.nl

Opdrachtgever
provincie limburg

Project
Gebiedsontwikkeling Ooijen - Wanssum

Fase : As-built

Onderwerp : Ontgrondingenvergunning
Hoogwatergeul Ooijen
Overzicht

Objectnummer : 1.1.1 Objectnaam : Hoogwatergeul Ooijen

Schaal : 1:5000 Bladformaat : A0 Status :
Contractnummer: ONT-2013-001 Bladnummer : 1 van 1 Definitief

DocumentID : 1503332-00580 Versie: H

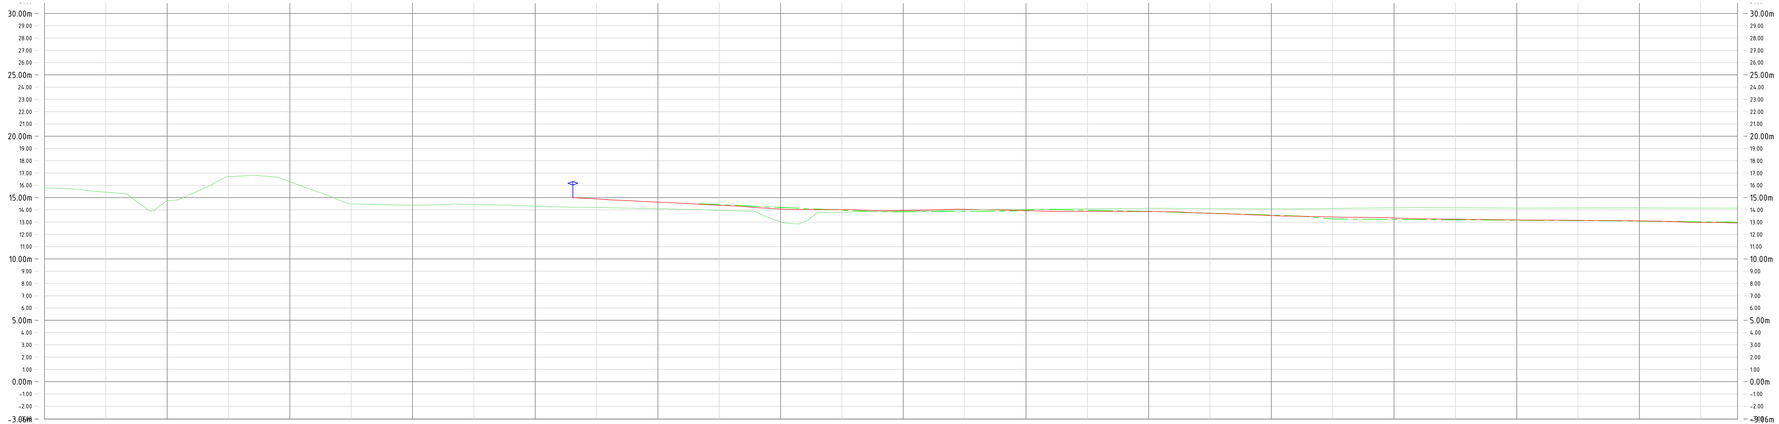

Ontgrondingscontour

Horizontale schaal 1:200
Verticale schaal 1:200
PVW - 06-1.1.1-HWO-P1-1
Lengteprofiel as ALM - 06-1.1.1-HWO-P1
Metrering 0.000 tot 138.000
Hoogte t.o.v. NAP

Bestaande hoogte	15.80	15.44	14.74	14.69	14.29	14.49	14.33	14.43	14.39	14.19	14.19	13.95	13.82	13.83	13.90	13.98	14.05	14.09	14.05	14.17	14.08	14.12	14.11	14.13	14.15	14.12	14.15	14.15	14.14	14.13	14.13
Ontwerphoogte UO												14.42	14.29	13.93	13.84	13.88	13.93	13.95	13.93	13.72	13.73	13.54	13.52	13.52	13.54	13.70	13.93	13.93	13.93	13.84	13.84
Hoogte As-Built										14.88	14.63	14.38	14.42	14.04	13.95	14.03	13.93	13.88	13.86	13.72	13.53	13.42	13.53	13.53	13.70	13.93	13.90	13.90	13.93	12.98	12.82
Hoogteverschil												-0.04	-0.13	0.04	0.11	0.11	-0.04	-0.09	-0.07	-0.09	-0.13	0.11	0.12	0.05	0.02	0.12	0.02	-0.05	-0.05	-0.15	-0.02

Versie: H	Datum: 27-05-2021	Get.: C. Oerlemans	Omschrijving: Update verwerking opmerkingen VG-E-1004 - 20210204 dd 20-05-21
Versie: G	Datum: 04-05-2021	Get.: B. Gasseling	Omschrijving: Verwerking opmerkingen VG-E-1004 - 20210204

Con.: C. Oerlemans	Vrij.: T. Rensen	Ver.: I. van Peer	Ver.: T. Rensen	Akk.: J. Janssen
d.d.:	d.d.:	d.d.:	d.d.:	d.d.:
par.:	par.:	par.:	par.:	par.:

Opdrachtgever
provincie limburg

Project : Gebiedsontwikkeling Ooijen - Wanssum
Fase : As-built
Onderwerp : Ontgrondingenvergunning Hoogwatergeul Ooijen Profielen
Objectnr. : 111 Objectnaam: Hoogwatergeul Ooijen
Schaal : 1:200 Formaat : A3 Status
Contractnr. : ONT-2013-001 Bladnr. : 1 van 23 Definitief
DocumentID: 1503332-00580 Versie: H

Horizontale schaal 1:200
Verticale schaal 1:200
PVW – 06-1.1.1-HWO-P1-2
Lengteprofiel as ALM – 06-1.1.1-HWO-P1
Metrering 138.000 tot 276.000
Hoogte t.o.v. NAP



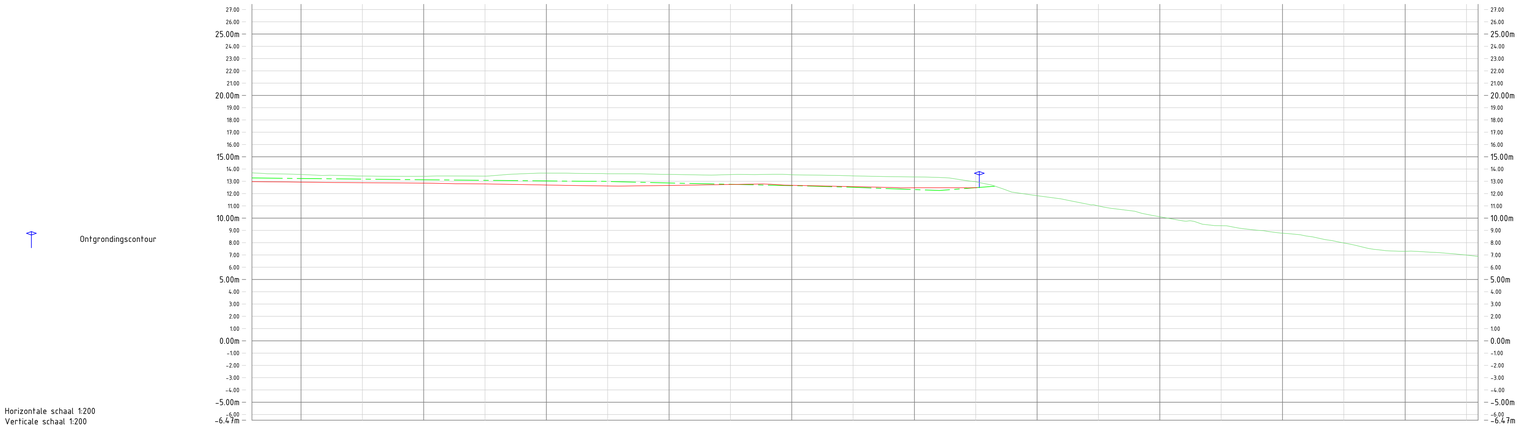

Ontgrondingscontour

Horizontale schaal 1:200
Verticale schaal 1:200
PVW - 06-1.1.1-HWO-P1-3
Lengteprofiel as ALM - 06-1.1.1-HWO-P1
Metrering 276.000 tot 375.941
Hoogte t.o.v. NAP

| | | |

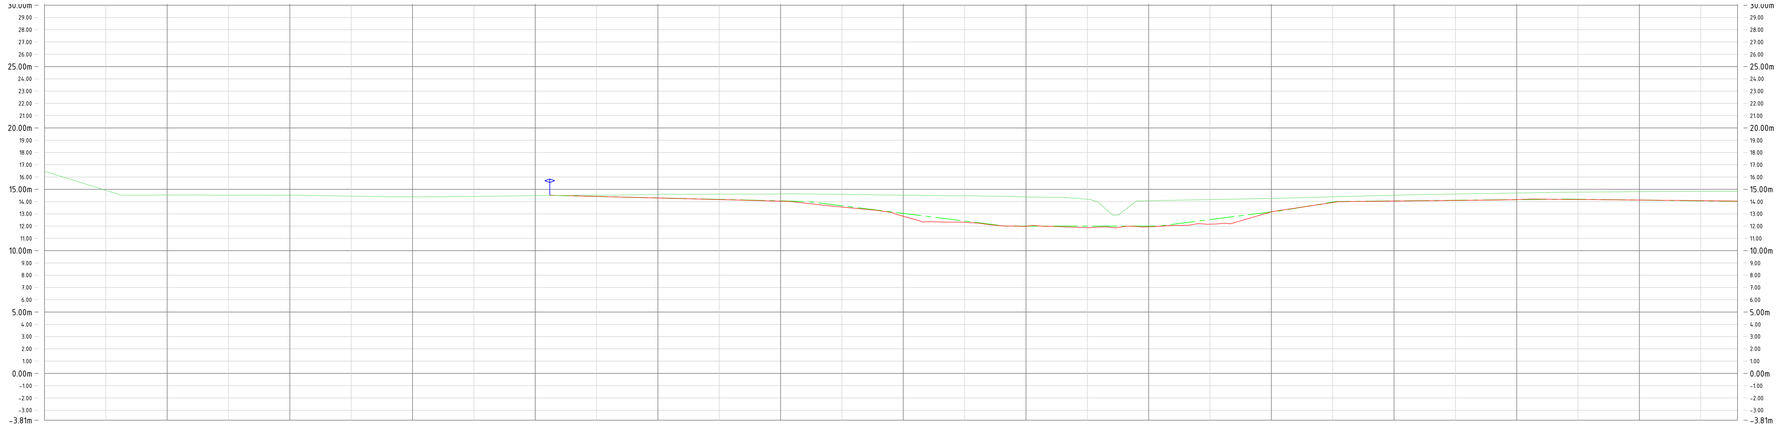

Ontgrondingscontour

Horizontale schaal 1:200
Verticale schaal 1:200
PVW - 06-1.1.1-HWO-P2-1
Lengteprofiel as ALM - 06-1.1.1-HWO-P2
Metrering 0.000 tot 138.000
Hoogte t.o.v. NAP

	0.00	5.00	10.00	15.00	20.00	25.00	30.00	35.00	40.00	45.00	50.00	55.00	60.00	65.00	70.00	75.00	80.00	85.00	90.00	95.00	100.00	105.00	110.00	115.00	120.00	125.00	130.00	135.00	138.00
Metrering	0.00	5.00	10.00	15.00	20.00	25.00	30.00	35.00	40.00	45.00	50.00	55.00	60.00	65.00	70.00	75.00	80.00	85.00	90.00	95.00	100.00	105.00	110.00	115.00	120.00	125.00	130.00	135.00	138.00
Bestaande hoogte	16.67	14.92	14.57	14.52	14.52	14.45	14.38	14.42	14.48	14.52	14.52	14.59	14.49	14.42	14.59	14.52	14.49	14.39	14.39	14.71	14.69	14.67	14.39	14.52	14.42	14.39	14.52	14.83	14.84
Ontwerphoogte UO											14.42	14.39	14.38	14.49	13.66	13.04	12.42	12.42	12.00	12.00	12.00	12.00	12.53	13.18	13.18	13.18	13.18	14.05	14.05
Hoogte As-Built											14.42	14.39	14.38	14.49	13.50	12.81	12.32	11.99	11.87	11.95	12.16	12.37	12.53	13.11	13.04	13.04	13.04	14.05	14.05
Hoogteverschil											0.00	0.00	0.00	0.00	-0.16	-0.23	-0.10	-0.43	-0.13	-0.05	-0.37	-0.15	0.00	-0.07	-0.14	-0.14	-0.14	0.00	0.21

Versie: H	Datum: 27-05-2021	Get.: C. Oerlemans	Omschrijving: Update verwerking opmerkingen VG-E-1004 - 20210204 dd 20-05-21		
Versie: G	Datum: 04-05-2021	Get.: B. Gasseling	Omschrijving: Verwerking opmerkingen VG-E-1004 - 20210204		
Con.: C. Oerlemans d.d.: par.:	Vrij.: T. Rensen d.d.: par.:	Ver.: I. van Peer d.d.: par.:	Ver.: T. Rensen d.d.: par.:	Akk.: J. Janssen d.d.: par.:	

Opdrachtgever
provincie limburg

Project : Gebiedsontwikkeling Ooijen - Wanssum
Fase : As-built
Onderwerp : Ontgrondingenvergunning
Hoogwatergeul Ooijen
Profielen
Objectnr. : 111 Objectnaam: Hoogwatergeul Ooijen
Schaal : 1:200 Formaat : A3 Status
Contractnr.: ONT-2013-001 Bladnr. : 4 van 23 Definitief
DocumentID: 1503332-00580 Versie: H

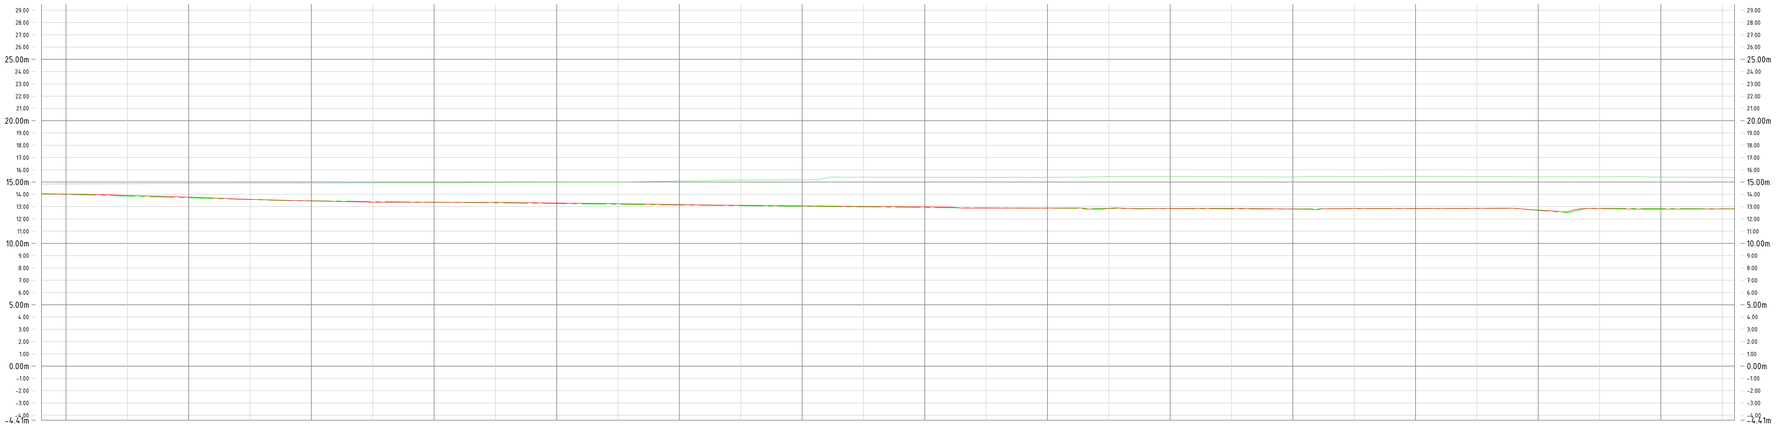

Horizontale schaal 1:200
Verticale schaal 1:200
PVW – 06-1.1.1-HWO-P2-2
Lengteprofiel as ALM – 06-1.1.1-HWO-P2
Metrering 138.000 tot 276.000
Hoogte t.o.v. NAP



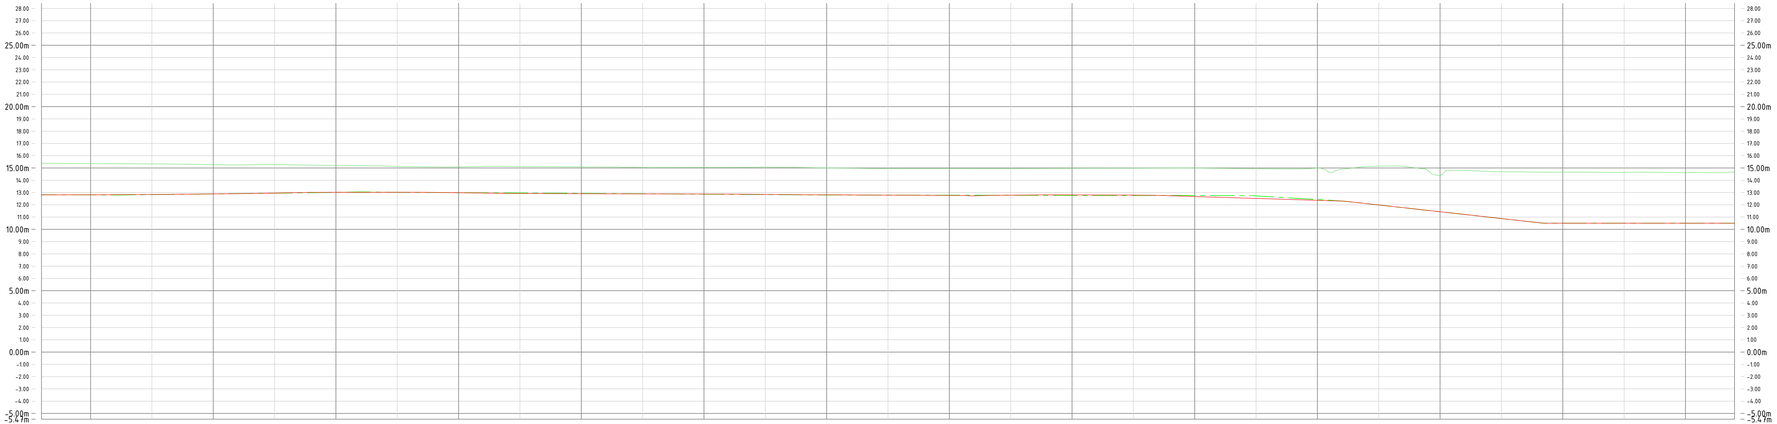

Horizontale schaal 1:200
Verticale schaal 1:200
PVW – 06-1.1.1-HWO-P2-3
Lengteprofiel as ALM – 06-1.1.1-HWO-P2
Metrering 276.000 tot 414.000
Hoogte t.o.v. NAP

| | | |

Horizontale schaal 1:200
Verticale schaal 1:200
PVW – 06-1.1.1-HWO-P2-4
Lengteprofiel as ALM – 06-1.1.1-HWO-P2
Metrering 414.000 tot 552.000
Hoogte t.o.v. NAP

| | | |

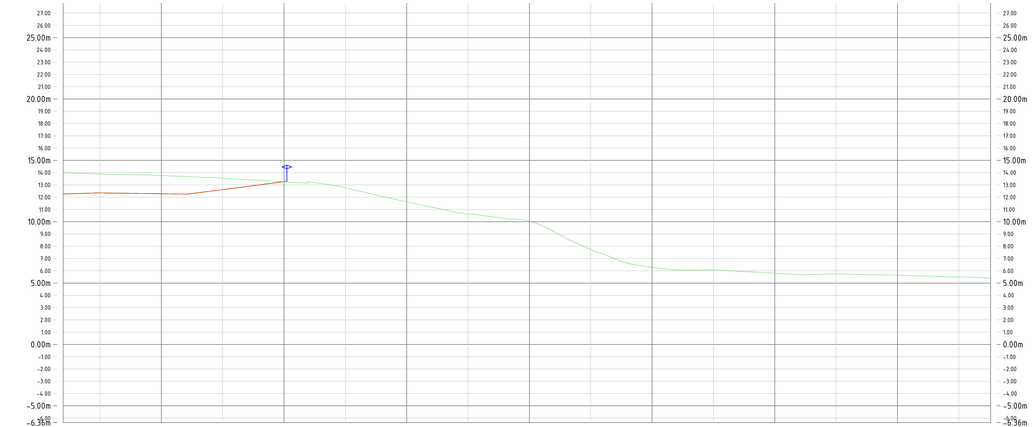

Ontgrondingscontour

Horizontale schaal 1:200
Verticale schaal 1:200
PVW - 06-1.1.1-HWO-P2-5
Lengteprofiel as ALM - 06-1.1.1-HWO-P2
Metrering 552.000 tot 627.594
Hoogte t.o.v. NAP

Metrering	552.000	555.000	560.000	565.000	570.000	575.000	588.000	595.000	600.000	605.000	610.000	615.000	625.000	627.594
Bestaande hoogte	13.09	13.88	13.77	13.55	13.25	12.77	11.42	10.63	10.14	7.71	6.28	6.08	5.83	5.73	5.61	5.56	5.39
Ontwerphoogte UO	12.24	12.35	12.28	12.42	13.24												
Hoogte As-Built	12.24	12.35	12.28	12.42	13.23												
Hoogteverschil	0.00	0.00	0.00	0.00	0.01												

Versie: H	Datum: 27-05-2021	Get.: C. Oerlemans	Omschrijving: Update verwerking opmerkingen VG-E-1004 - 20210204 dd 20-05-21
Versie: G	Datum: 04-05-2021	Get.: B. Gasseling	Omschrijving: Verwerking opmerkingen VG-E-1004 - 20210204

Con.: C. Oerlemans	Vrij.: T. Rensen	Ver.: I. van Peer	Ver.: T. Rensen	Akk.: J. Janssen
d.d.:	d.d.:	d.d.:	d.d.:	d.d.:
par.:	par.:	par.:	par.:	par.:

Opdrachtgever
provincie limburg

Project : Gebiedsontwikkeling Oijen - Wanssum
Fase : As-built
Onderwerp : Ontgrondingenvergunning
Hoogwatergeul Oijen
Profielen
Objectnr. : 111 Objectnaam: Hoogwatergeul Oijen
Schaal : 1:200 Formaat : A3 Status
Contractnr. : ONT-2013-001 Bladnr. : 8 van 23 Definitief
DocumentID: 1503332-00580 Versie: H

Ontgrondingscontour

Horizontale schaal 1:200
Verticale schaal 1:200
PVW - 06-1.1.1-HWO-P3-1
Lengteprofiel as ALM - 06-1.1.1-HWO-P3
Metrering 0.000 tot 138.000
Hoogte t.o.v. NAP

Metrering	0.000	5.000	10.000	15.000	20.000	25.000	30.000	35.000	40.000	45.000	50.000	55.000	60.000	65.000	70.000	75.000	80.000	85.000	90.000	95.000	100.000	105.000	110.000	115.000	120.000	125.000	130.000	135.000	138.000
Bestaande hoogte	15.35	15.31	15.28	15.17	15.06	15.06	14.92	14.82	14.89	14.84	14.89	14.95	14.93	14.93	14.90	14.86	14.87	14.82	14.87	14.73	15.08	15.12							
Ontwerphoogte UO																							14.48	14.48	14.44	14.44	14.44	14.42	14.39	14.35	14.32	14.34
Hoogte As-Built														14.14	14.09	14.00	14.01	14.06	14.06	14.03	14.03	14.03	14.51	14.48	14.48	14.44	14.44	14.42	14.42	14.39	14.37	14.34	14.32

Versie: H	Datum: 27-05-2021	Get.: C. Oerlemans	Omschrijving: Update verwerking opmerkingen VG-E-1004 - 20210204 dd 20-05-21
Versie: G	Datum: 04-05-2021	Get.: B. Gasseling	Omschrijving: Verwerking opmerkingen VG-E-1004 - 20210204

Con.: C. Oerlemans	Vrij.: T. Rensen	Ver.: I. van Peer	Ver.: T. Rensen	Akk.: J. Janssen
d.d.:	d.d.:	d.d.:	d.d.:	d.d.:
par.:	par.:	par.:	par.:	par.:

Opdrachtgever
provincie limburg

Project : Gebiedsontwikkeling Ooijen - Wanssum
Fase : As-built
Onderwerp : Ontgrondingenvergunning
Hoogwatergeul Ooijen
Profielen
Objectnr. : 111 Objectnaam: Hoogwatergeul Ooijen
Schaal : 1:200 Formaat : A3 Status
Contractnr.: ONT-2013-001 Bladnr. : 9 van 23 Definitief
DocumentID: 1503332-00580 Versie: H

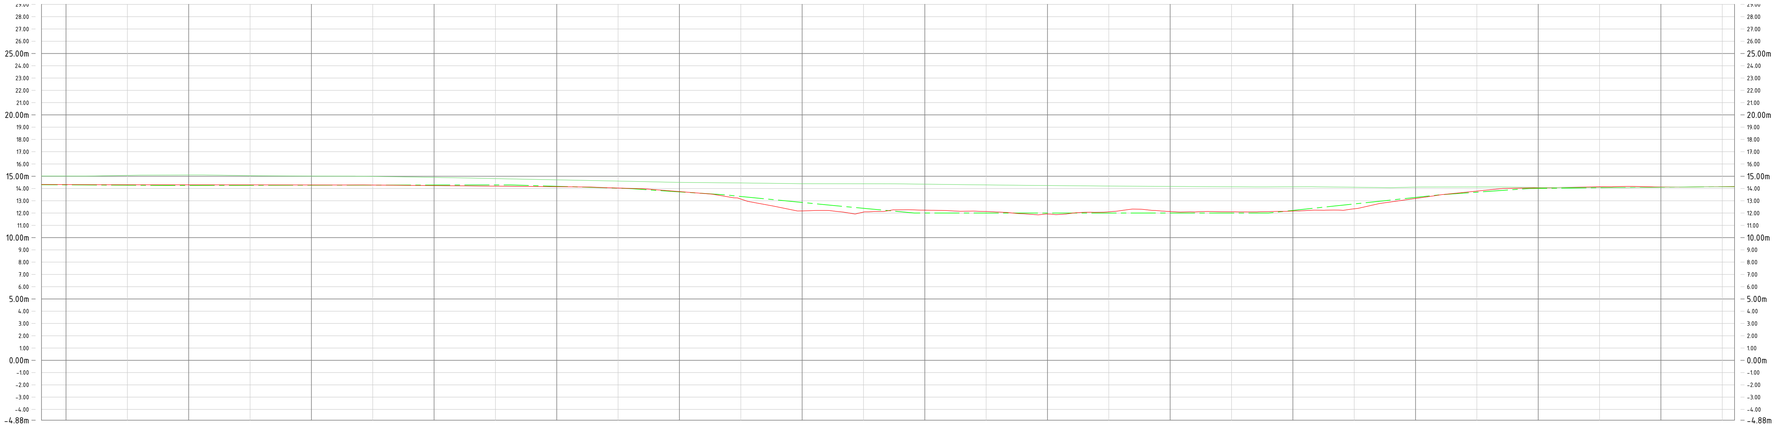

Horizontale schaal 1:200
Verticale schaal 1:200
PVW – 06-1.1.1-HWO-P3-2
Lengteprofiel as ALM – 06-1.1.1-HWO-P3
Metrering 138.000 tot 276.000
Hoogte t.o.v. NAP


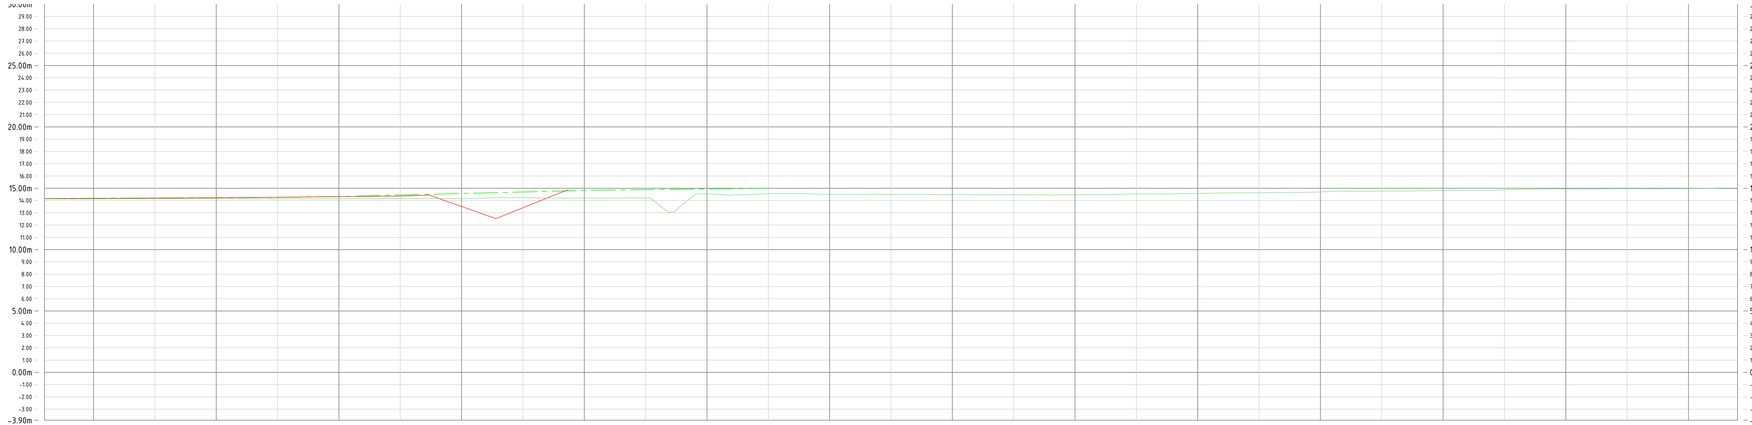

Horizontale schaal 1:200
Verticale schaal 1:200
PVW - 06-1.1.1-HWO-P3-3
Lengteprofiel as ALM - 06-1.1.1-HWO-P3
Metrering 276.000 tot 414.000
Hoogte t.o.v. NAP

| | | |

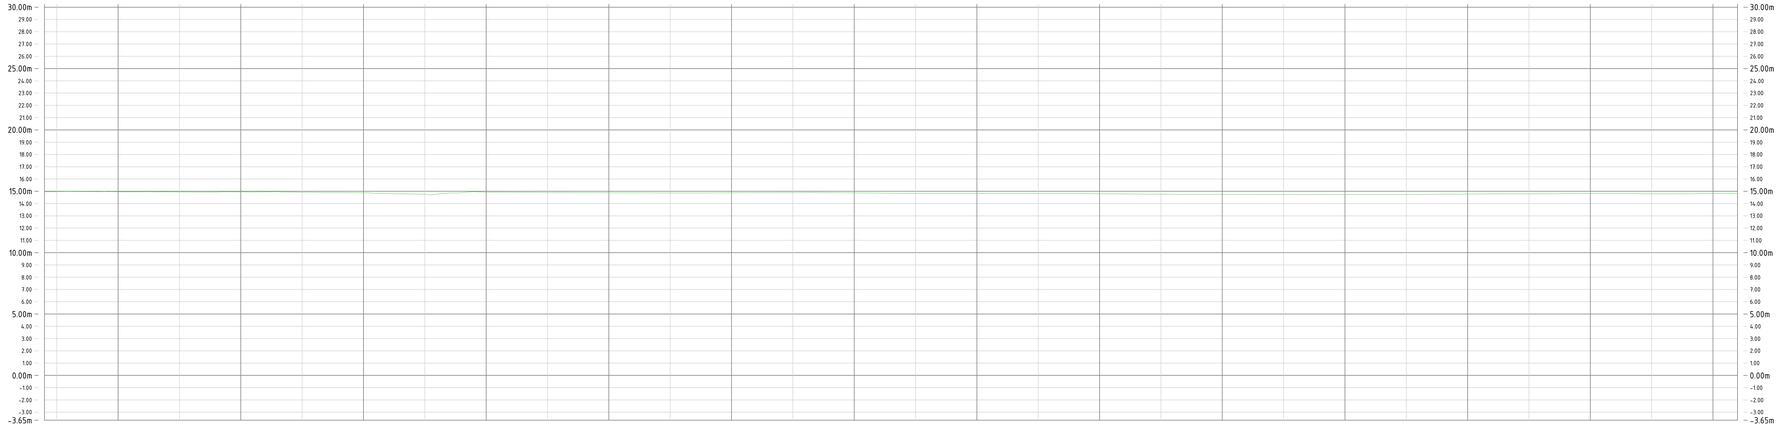

Horizontale schaal 1:200
Verticale schaal 1:200
PVW - 06-1.1.1-HWO-P3-4
Lengteprofiel as ALM - 06-1.1.1-HWO-P3
Metrering 414.000 tot 552.000
Hoogte t.o.v. NAP


Bestaande hoogte	
Ontwerphoogte UO	
Hoogte As-Built	
Hoogteverschil	

Versie: H	Datum: 27-05-2021	Get.: C. Oerlemans	Omschrijving: Update verwerking opmerkingen VG-E-1004 - 20210204 dd 20-05-21
Versie: G	Datum: 04-05-2021	Get.: B. Gasseling	Omschrijving: Verwerking opmerkingen VG-E-1004 - 20210204

Con.: C. Oerlemans	Vrij.: T. Rensen	Ver.: I. van Peer	Ver.: T. Rensen	Akk.: J. Janssen
d.d.:	d.d.:	d.d.:	d.d.:	d.d.:
par.:	par.:	par.:	par.:	par.:

Opdrachtgever
provincie limburg

Project : Gebiedsontwikkeling Ooijen - Wanssum
Fase : As-built
Onderwerp : Ontgrondingenvergunning
Hoogwatergeul Ooijen
Profielen
Objectnr. : 111
Objectnaam: Hoogwatergeul Ooijen
Schaal : 1:200
Formaat : A3
Status: Definitief
Contractnr.: ONT-2013-001
Bladnr. : 12 van 23
DocumentID: 1503332-00580
Versie: H

Horizontale schaal 1:200
Verticale schaal 1:200
PVW – 06-1.1.1-HWO-P3-5
Lengteprofiel as ALM – 06-1.1.1-HWO-P3
Metrering 552.000 tot 690.000
Hoogte t.o.v. NAP

| | | |

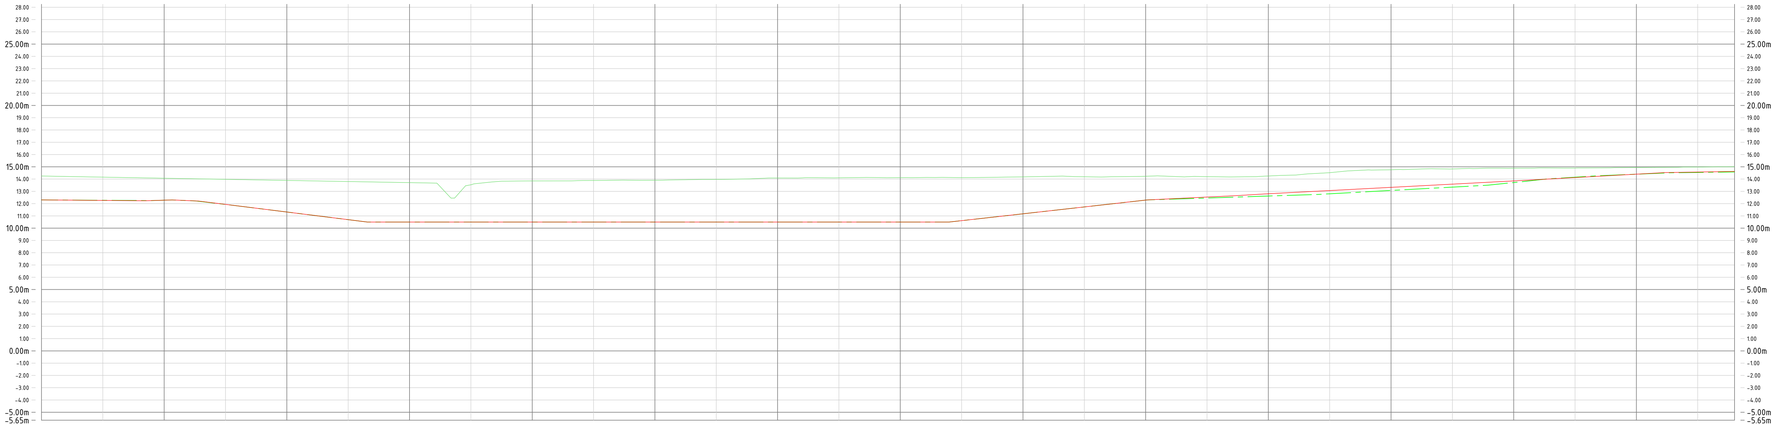

Horizontale schaal 1:200
Verticale schaal 1:200
PVW – 06-1.1.1-HWO-P3-6
Lengteprofiel as ALM – 06-1.1.1-HWO-P3
Metrering 690.000 tot 828.000
Hoogte t.o.v. NAP

Metrering	690.00	695.00	700.00	705.00	710.00	715.00	720.00	725.00	730.00	735.00	740.00	745.00	750.00	755.00	760.00	765.00	770.00	775.00	780.00	785.00	790.00	795.00	800.00	805.00	810.00	815.00	820.00	825.00	828.00
Bestaande hoogte	14.25	14.36	14.47	13.98	13.89	13.80	13.73	13.53	13.85	13.89	13.99	13.97	14.09	14.06	14.14	14.12	14.18	14.19	14.23	14.29	14.27	14.25	14.23	14.19	14.19	14.19	14.19	14.19	14.19
Ontwerphoogte UO	12.31	12.21	12.28	11.94	11.52	10.69	10.50	10.50	10.50	10.50	10.50	10.50	10.50	10.50	10.50	10.50	10.61	11.17	11.73	12.29	12.46	12.82	13.00	13.18	13.33	13.50	13.66	14.02	14.20
Hoogte As-Built	12.31	12.29	12.28	11.94	11.52	10.69	10.50	10.50	10.50	10.50	10.50	10.50	10.50	10.50	10.50	10.50	10.61	11.17	11.73	12.29	12.54	12.80	13.00	13.18	13.33	13.50	13.66	14.02	14.20
Hoogteverschil	0.00	-0.01	0.00	0.00	0.00	0.00	0.00	0.00	0.00	0.00	0.00	0.00	0.00	0.00	0.00	0.00	0.00	0.00	0.00	0.00	0.08	0.00	0.00	0.00	0.00	0.00	0.00	0.00	0.00

Versie: H	Datum: 27-05-2021	Get.: C. Oerlemans	Omschrijving: Update verwerking opmerkingen VG-E-1004 – 20210204 dd 20-05-21
Versie: G	Datum: 04-05-2021	Get.: B. Gasseling	Omschrijving: Verwerking opmerkingen VG-E-1004 – 20210204

Con.: C. Oerlemans	Vrij.: T. Rensen	Ver.: I. van Peer	Ver.: T. Rensen	Akk.: J. Janssen
d.d.:	d.d.:	d.d.:	d.d.:	d.d.:
par.:	par.:	par.:	par.:	par.:

Opdrachtgever
provincie limburg

Project : Gebiedsontwikkeling Ooijen – Wanssum
Fase : As-built
Onderwerp : Ontgrondingenvergunning Hoogwatergeul Ooijen Profielen
Objectnr. : 111 Objectnaam: Hoogwatergeul Ooijen
Schaal : 1:200 Formaat : A3 Status
Contractnr.: ONT-2013-001 Bladnr. : 14 van 23 Definitief
DocumentID: 1503332-00580 Versie: H

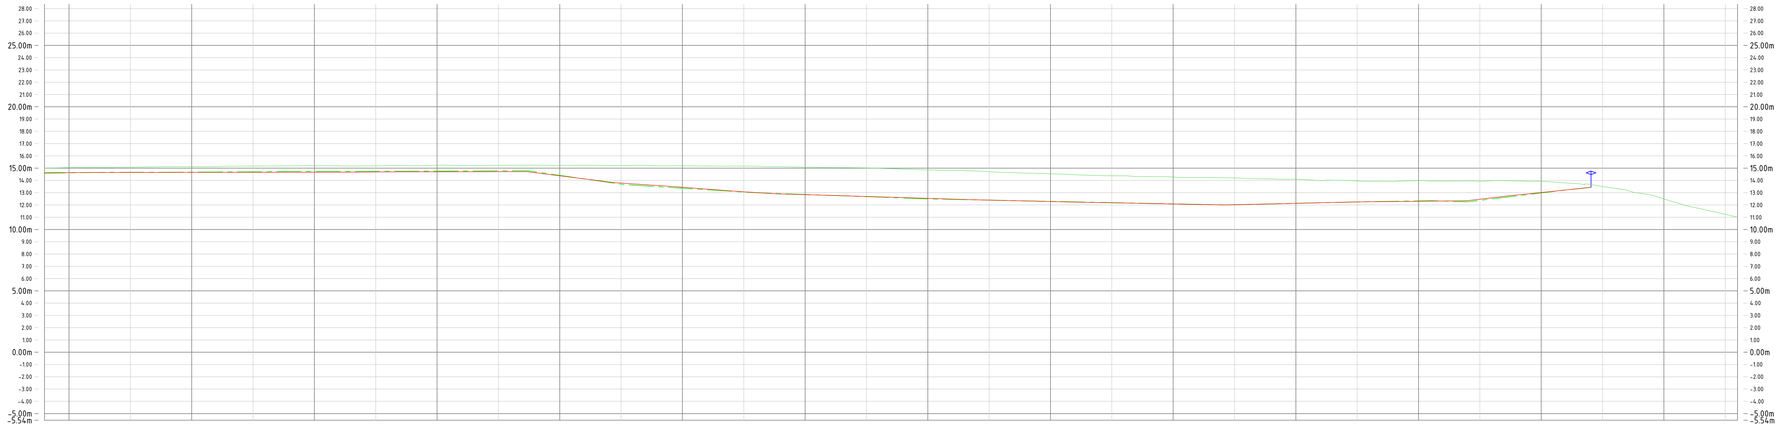

Ontgrondingscontour

Horizontale schaal 1:200
Verticale schaal 1:200
PVW – 06-1.1.1-HWO-P3-7
Lengteprofiel as ALM – 06-1.1.1-HWO-P3
Metrering 828.000 tot 966.000
Hoogte t.o.v. NAP

| | | |

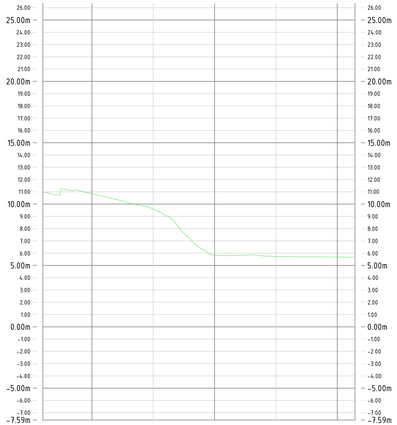

Horizontale schaal 1:200
Verticale schaal 1:200
PVW - 06-1.1.1-HWO-P3-8
Lengteprofiel as ALM - 06-1.1.1-HWO-P3
Metrering 966.000 tot 991.448
Hoogte t.o.v. NAP

Metrering	1110+0966.00	9.84+0978.00	9.53+0995.00	5.83+1008.00	5.73+1065.00	5.68+1090.00	5.63+1091.54
Bestaande hoogte							
Ontwerphoogte UO							
Hoogte As-Built							
Hoogteverschil							

Versie: H	Datum: 27-05-2021	Get.: C. Oerlemans	Omschrijving: Update verwerking opmerkingen VG-E-1004 - 20210204 dd 20-05-21
Versie: G	Datum: 04-05-2021	Get.: B. Gasseling	Omschrijving: Verwerking opmerkingen VG-E-1004 - 20210204

Con.: C. Oerlemans	Vrij.: T. Rensen	Ver.: I. van Peer	Ver.: T. Rensen	Akk.: J. Janssen
d.d.:	d.d.:	d.d.:	d.d.:	d.d.:
par.:	par.:	par.:	par.:	par.:

Opdrachtgever
provincie limburg

Project : Gebiedsontwikkeling Oijen - Wanssum
Fase : As-built
Onderwerp : Ontgrondingenvergunning
Hoogwatergeul Oijen
Profielen
Objectnr. : 111 Objectnaam: Hoogwatergeul Oijen
Schaal : 1:200 Formaat : A3 Status
Contractnr.: ONT-2013-001 Bladnr. : 16 van 23 Definitief
DocumentID: 1503332-00580 Versie: H

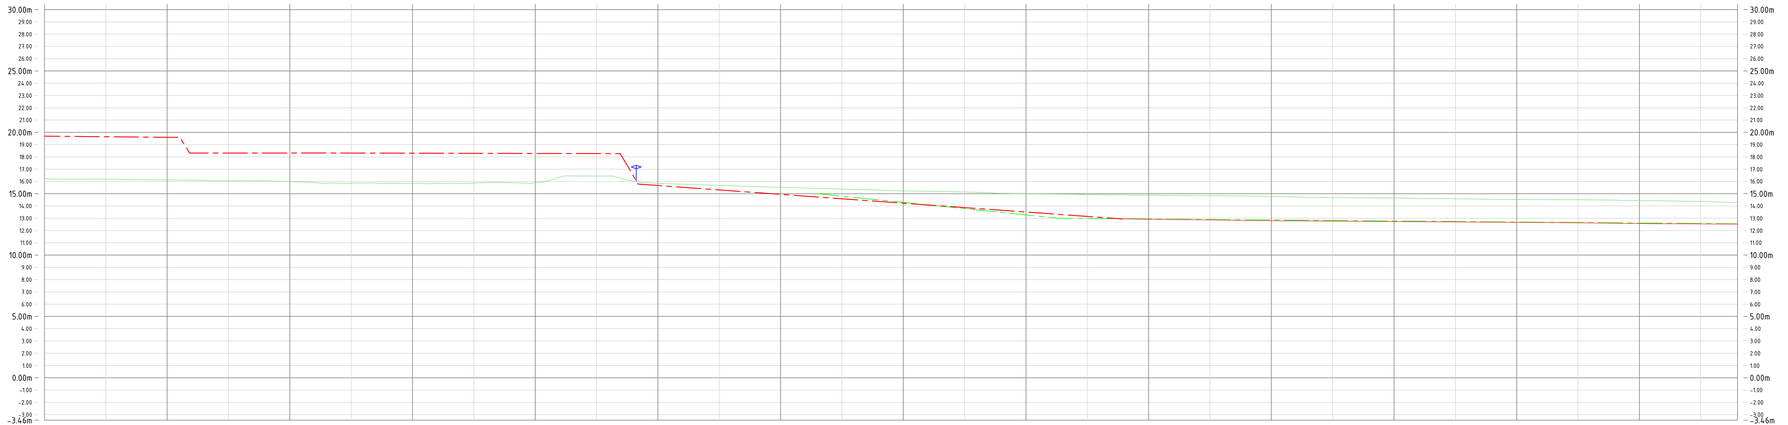

Ontgrondingscontour

Horizontale schaal 1:200
Verticale schaal 1:200
PVW - 06-1.1.1-HWO-P4-1
Lengteprofiel as ALM - 06-1.1.1-HWO-P4
Metrering 0.000 tot 138.000
Hoogte t.o.v. NAP

| | | |

Horizontale schaal 1:200
Verticale schaal 1:200
PVW – 06-1.1.1-HWO-P4-2
Lengteprofiel as ALM – 06-1.1.1-HWO-P4
Metrering 138.000 tot 276.000
Hoogte t.o.v. NAP

| Metrering | 138.00 | 138.25 | 138.50 | 176.00 |
|---|---|---

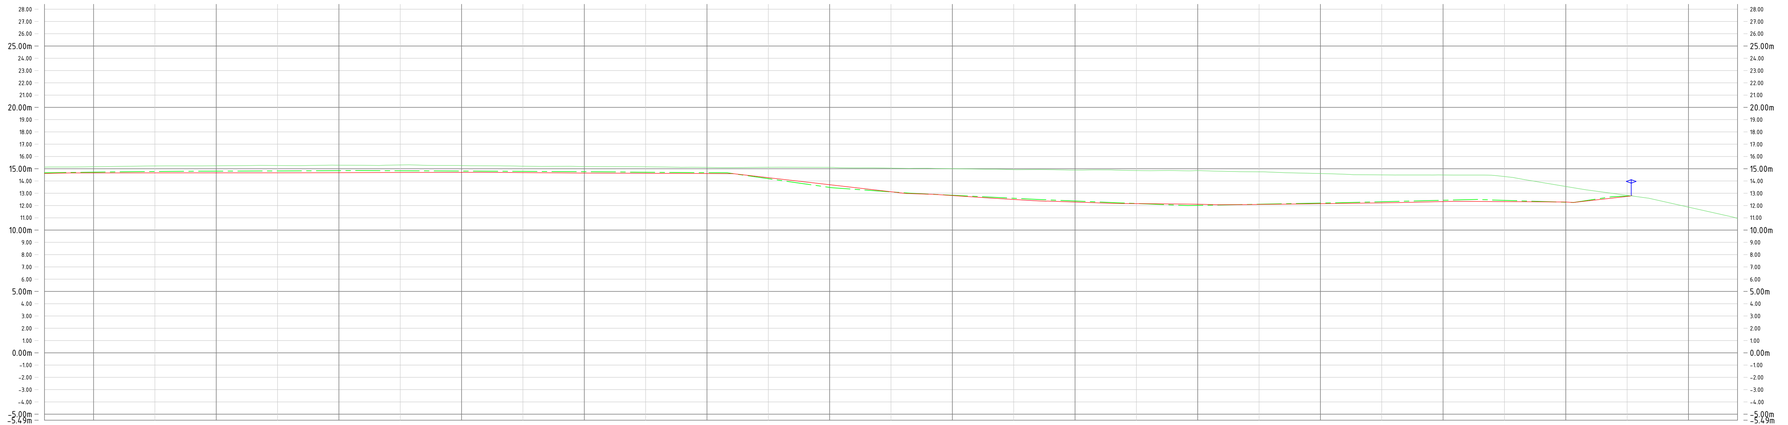

Ontgrondingscontour

Horizontale schaal 1:200
Verticale schaal 1:200
PVW – 06-1.1.1-HWO-P4-3
Lengteprofiel as ALM – 06-1.1.1-HWO-P4
Metrering 276.000 tot 414.000
Hoogte t.o.v. NAP


|---|---|---

Horizontale schaal 1:200
Verticale schaal 1:200
PVW - 06-1.1.1-HWO-P4-4
Lengteprofiel as ALM - 06-1.1.1-HWO-P4
Metrering 414.000 tot 444.320
Hoogte t.o.v. NAP

Metrering	414.00	415.00	416.00	417.00	418.00	419.00	420.00	421.00	422.00	423.00	424.00	425.00	426.00	427.00	428.00	429.00	430.00	431.00	432.00	433.00	434.00	435.00	436.00	437.00	438.00	439.00	440.00	441.00	442.00	443.00	444.32
Ontwerphoogte UO																															
Hoogte As-Built																															
Hoogteverschil																															

Versie: H	Datum: 27-05-2021	Get.: C. Oerlemans	Omschrijving: Update verwerking opmerkingen VG-E-1004 - 20210204 dd 20-05-21
Versie: G	Datum: 04-05-2021	Get.: B. Gasseling	Omschrijving: Verwerking opmerkingen VG-E-1004 - 20210204

Con.: C. Oerlemans	Vrij.: T. Rensen	Ver.: I. van Peer	Ver.: T. Rensen	Akk.: J. Janssen
d.d.:	d.d.:	d.d.:	d.d.:	d.d.:
par.:	par.:	par.:	par.:	par.:

Opdrachtgever
provincie limburg

Project : Gebiedsontwikkeling Ooijen - Wanssum
Fase : As-built
Onderwerp : Ontgrondingenvergunning
Hoogwatergeul Ooijen
Profielen

Objectnr. : 111 Objectnaam: Hoogwatergeul Ooijen
Schaal : 1:200 Formaat : A3 Status
Contractnr.: ONT-2013-001 Bladnr. : 20 van 23 Definitief

DocumentID: 1503332-00580 Versie: H

Horizontale schaal 1:200
Verticale schaal 1:200
PVW – 06-1.1.1-HWO-PS-1
Lengteprofiel as ALM – 06-1.1.1-HWO-PS
Metrering 0.000 tot 138.000
Hoogte t.o.v. NAP

| | | |

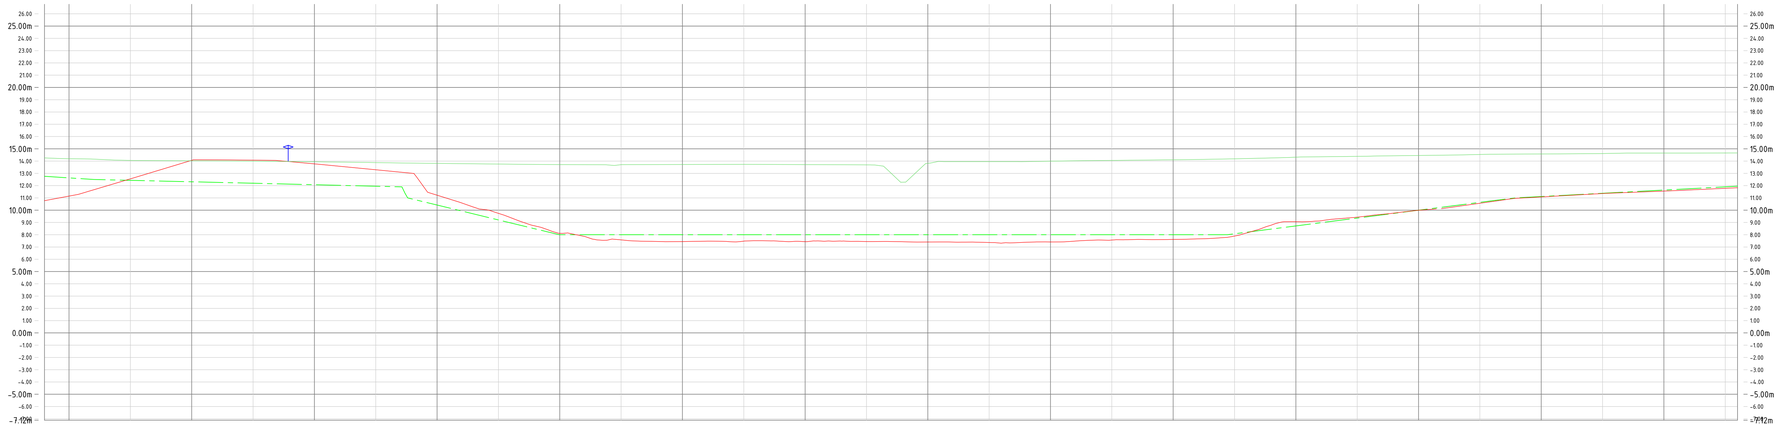

Ontgrondingscontour

Horizontale schaal 1:200
Verticale schaal 1:200
PVW – 06-1.1.1-HWO-PS-2
Lengteprofiel as ALM – 06-1.1.1-HWO-PS
Metrering 138.000 tot 276.000
Hoogte t.o.v. NAP

| | | |

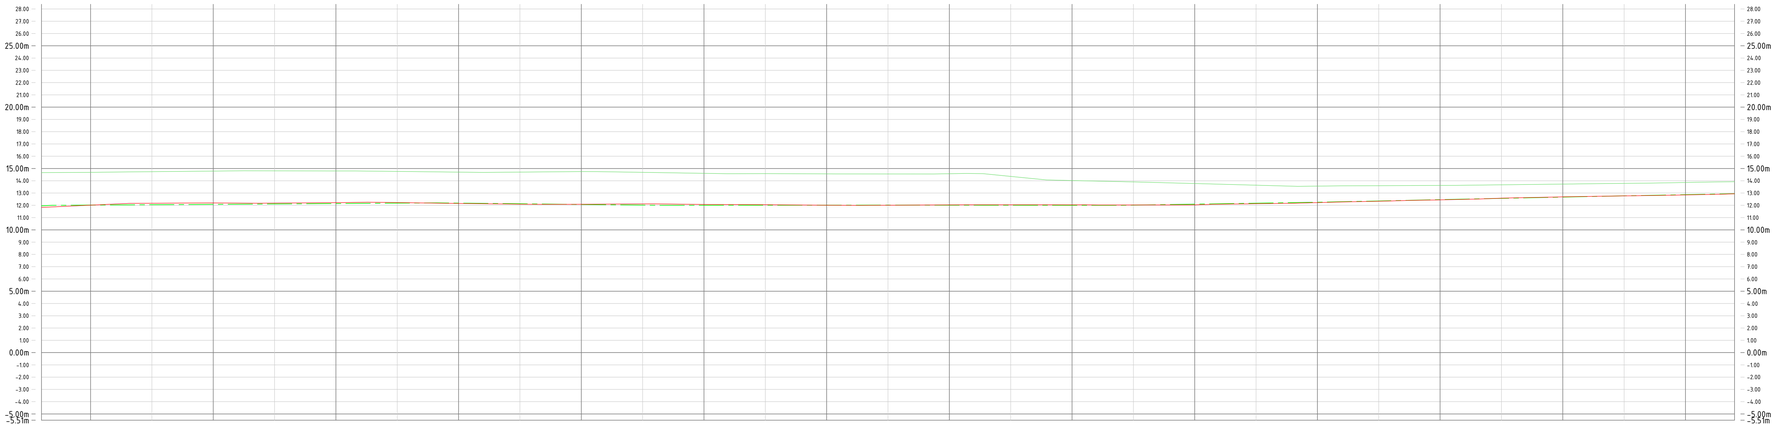

Horizontale schaal 1:200
Verticale schaal 1:200
PVW – 06-1.1.1-HWO-PS-3
Lengteprofiel as ALM – 06-1.1.1-HWO-PS
Metrering 276.000 tot 414.000
Hoogte t.o.v. NAP

| | | |

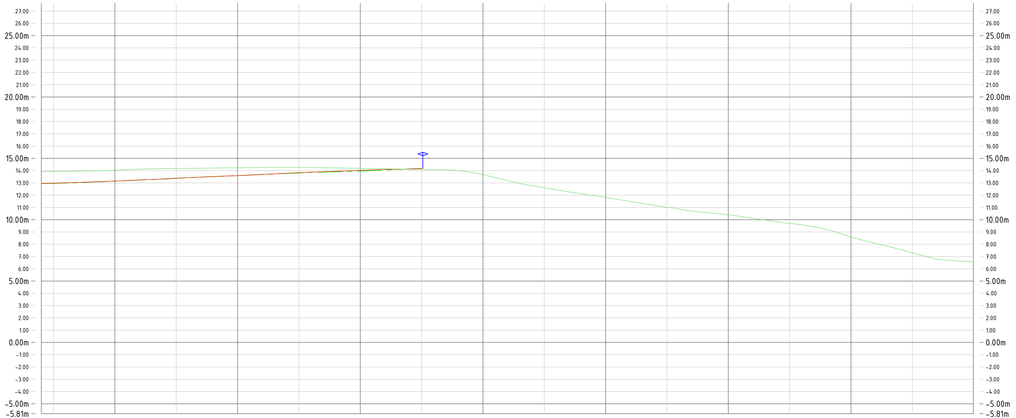

Ontgrondingscontour

Horizontale schaal 1:200
Verticale schaal 1:200
PVW - 06-1.1.1-HWO-P5-4
Lengteprofiel as ALM - 06-1.1.1-HWO-P5
Metrering 414.000 tot 489.977
Hoogte t.o.v. NAP

| | | |

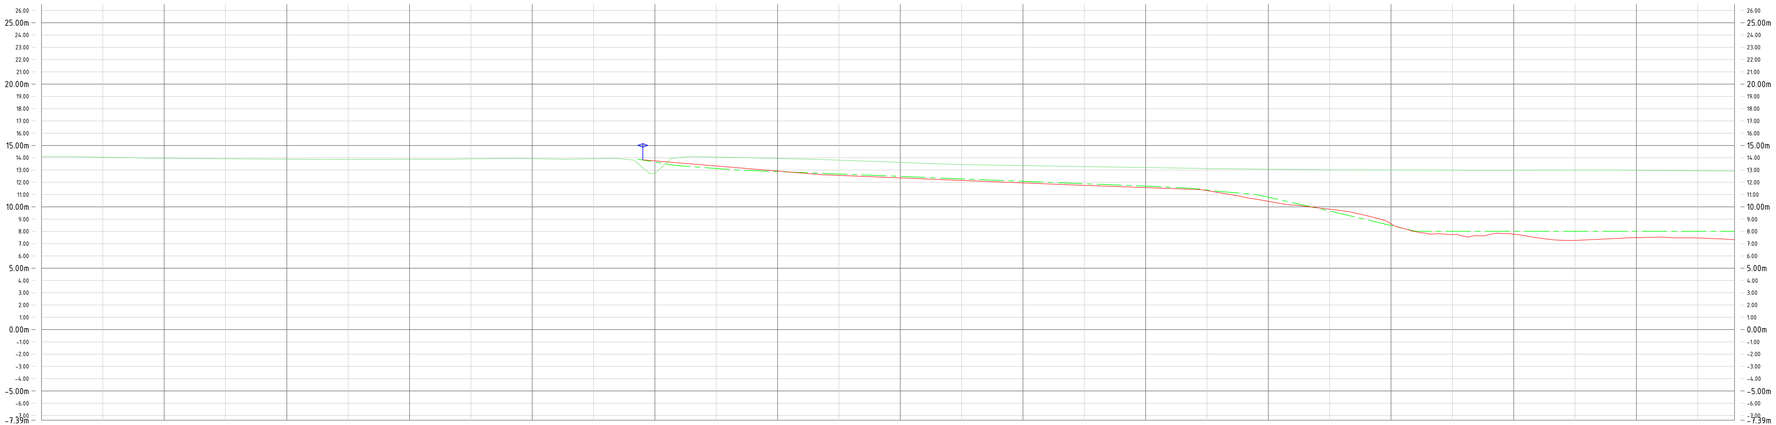

Ontgrondingscontour

Horizontale schaal 1:200
Verticale schaal 1:200
PVW - 06-1.1.1-HWO-P6-1
Lengteprofiel as ALM - 06-1.1.1-HWO-P6
Metrering 0.000 tot 138.000
Hoogte t.o.v. NAP

Metrering	0.000	5.000	10.000	15.000	20.000	25.000	30.000	35.000	40.000	45.000	50.000	55.000	60.000	65.000	70.000	75.000	80.000	85.000	90.000	95.000	100.000	105.000	110.000	115.000	120.000	125.000	130.000	135.000	138.000
Bestaande hoogte	14.76	14.69	13.96	13.92	13.88	13.87	13.83	13.79	13.93	13.92	12.74	14.09	13.95	13.88	13.42	13.44	13.28	13.36	13.28	13.25	13.13	13.07	13.01	13.00	12.99	12.98	12.99	12.98	13.01
Ontwerphoogte UO											13.65	13.72	13.81	12.81	12.46	12.28	11.88	11.69	11.37	10.78	9.66	9.81	8.62	8.44	8.00	8.00	8.00	8.00	8.00	8.00
Hoogte As-Built											13.59	13.73	13.82	12.50	12.36	12.15	11.75	11.53	11.33	10.76	9.65	9.80	8.62	8.44	8.00	8.00	8.00	8.00	8.00	8.00
Hoogteverschil											0.06	-0.01	-0.01	-0.31	-0.10	-0.13	-0.13	-0.16	-0.04	-0.02	-0.01	-0.01	0.00	-0.00	0.00	-0.00	0.00	-0.00	0.00	-0.00

Versie: H	Datum: 27-05-2021	Get.: C. Oerlemans	Omschrijving: Update verwerking opmerkingen VG-E-1004 - 20210204 dd 20-05-21
Versie: G	Datum: 04-05-2021	Get.: B. Gasseling	Omschrijving: Verwerking opmerkingen VG-E-1004 - 20210204

Con.: C. Oerlemans	Vrij.: T. Rensen	Ver.: I. van Peer	Ver.: T. Rensen	Akk.: J. Janssen
d.d.:	d.d.:	d.d.:	d.d.:	d.d.:
par.:	par.:	par.:	par.:	par.:

Opdrachtgever
provincie limburg

Project : Gebiedsontwikkeling Ooijen - Wanssum
Fase : As-built
Onderwerp : Ontgrondingenvergunning
Hoogwatergeul Ooijen
Profielen
Objectnr. : 111 Objectnaam: Hoogwatergeul Ooijen
Schaal : 1:200 Formaat : A3 Status
Contractnr.: ONT-2013-001 Bladnr. : 25 van 27 Definitief
DocumentID: 1503332-00580 Versie: H

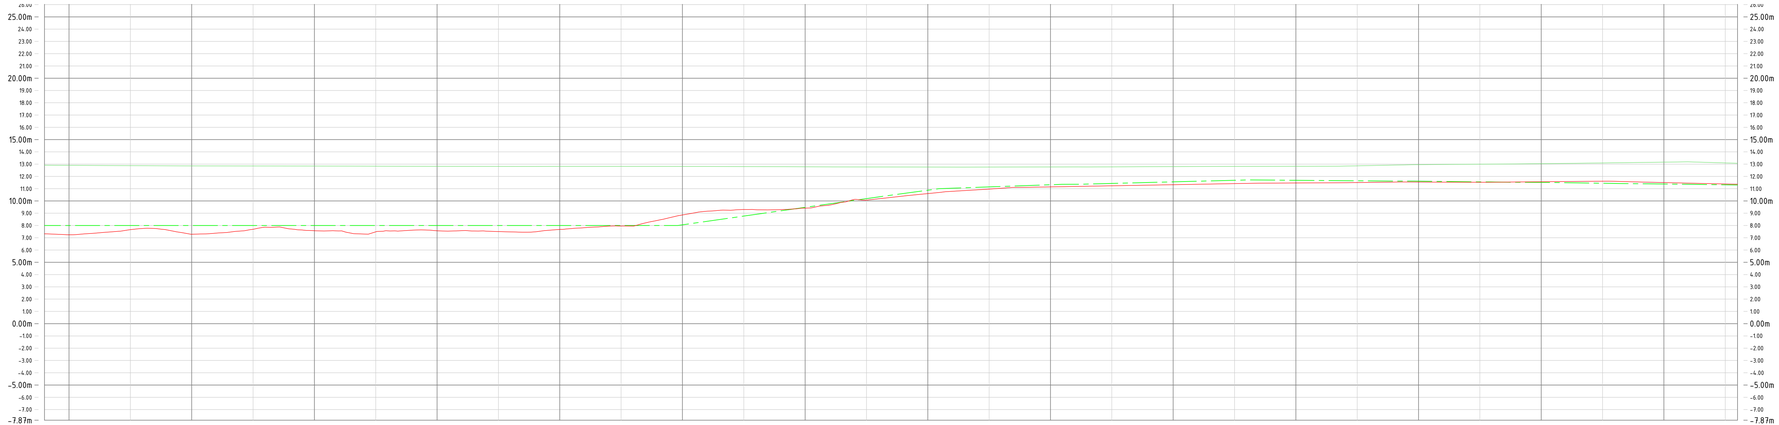

Horizontale schaal 1:200
Verticale schaal 1:200
PVW – 06-1.1.1-HWO-P6-2
Lengteprofiel as ALM – 06-1.1.1-HWO-P6
Metrering 138.000 tot 276.000
Hoogte t.o.v. NAP

| | | |

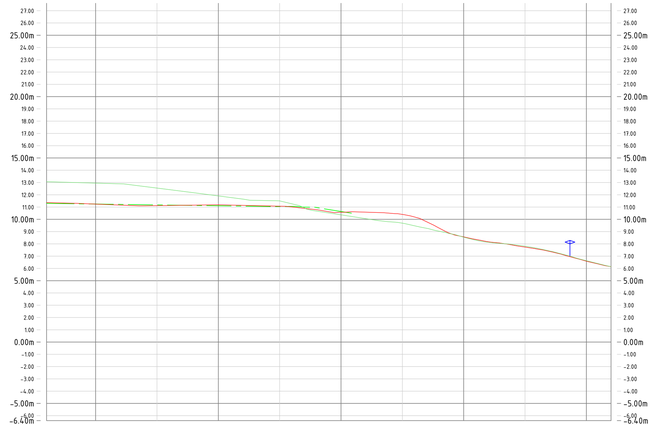

Ontgrondingscontour

Horizontale schaal 1:200
Verticale schaal 1:200
PVW - 06-1.1.1-HWO-P6-3
Lengteprofiel as ALM - 06-1.1.1-HWO-P6
Metrering 276.000 tot 322.007
Hoogte t.o.v. NAP

Metrering	276.000	280.000	285.000	290.000	295.000	300.000	305.000	310.000	315.000	320.000	322.213
Bestaande hoogte	13.07	12.95	12.55	11.73	11.50	10.36	9.69	8.54	7.83	6.63	6.54
Ontwerphoogte UO	11.50	11.25	11.18	11.13	11.05	10.46					
Hoogte As-Built	11.36	11.24	11.12	11.18	11.07	10.58	10.40	8.57	7.74	6.51	6.42
Hoogteverschil	0.06	0.00	-0.06	0.05	0.02	-0.06					

Versie: H	Datum: 27-05-2021	Get.: C. Oerlemans	Omschrijving: Update verwerking opmerkingen VG-E-1004 - 20210204 dd 20-05-21
Versie: G	Datum: 04-05-2021	Get.: B. Gasseling	Omschrijving: Verwerking opmerkingen VG-E-1004 - 20210204

Con.: C. Oerlemans	Vrij.: T. Rensen	Ver.: I. van Peer	Ver.: T. Rensen	Akk.: J. Janssen
d.d.:	d.d.:	d.d.:	d.d.:	d.d.:
par.:	par.:	par.:	par.:	par.:

Opdrachtgever
provincie limburg

Project : Gebiedsontwikkeling Ooijen - Wanssum
Fase : As-built
Onderwerp : Ontgrondingenvergunning
Hoogwatergeul Ooijen
Profielen
Objectnr. : 111 Objectnaam: Hoogwatergeul Ooijen
Schaal : 1:200 Formaat : A3 Status
Contractnr. : ONT-2013-001 Bladnr. : 27 van 27 Definitief
DocumentID: 1503332-00580 Versie: H