AANZICHT A-A
SCHAAL 1:100

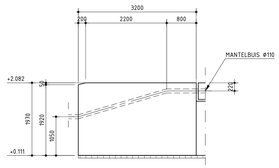

AANZICHT VLEUGELWAND (ZUID-OOST)
SCHAAL 1:50

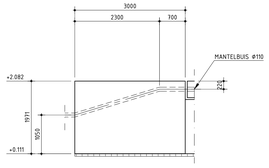

AANZICHT VLEUGELWAND (NOORD-WEST)
SCHAAL 1:50

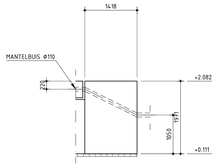

AANZICHT VLEUGELWAND (NOORD-OOST)
SCHAAL 1:50

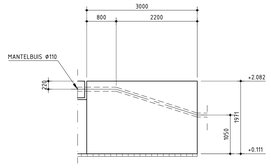

AANZICHT VLEUGELWAND (ZUID-WEST)
SCHAAL 1:50

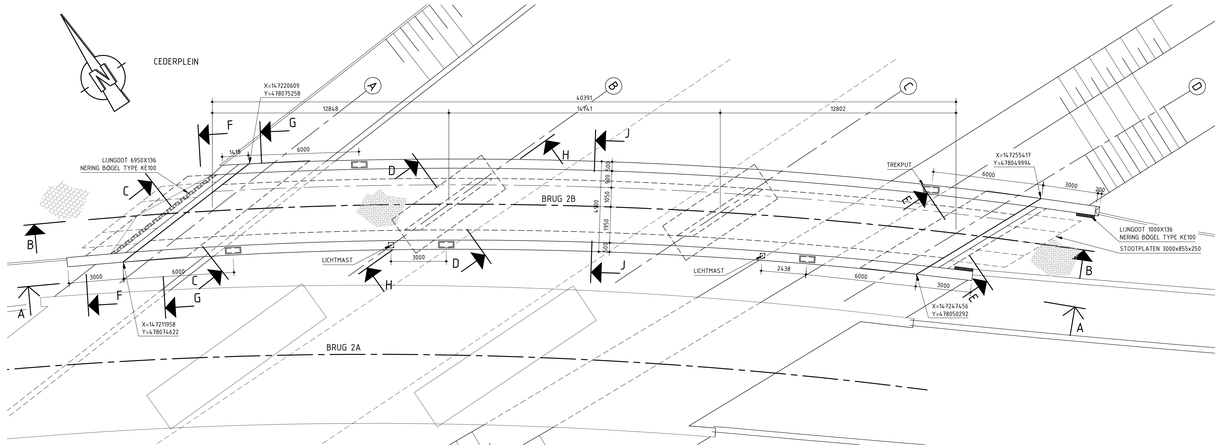

BOVENAANZICHT
SCHAAL 1:100

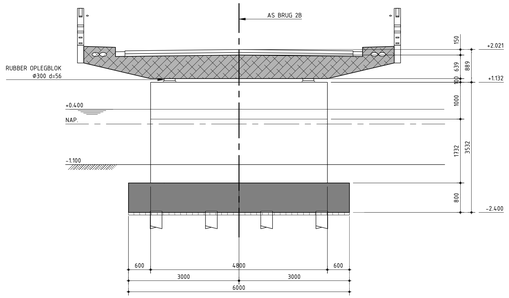

DOORSNEDE H-H
SCHAAL 1:50

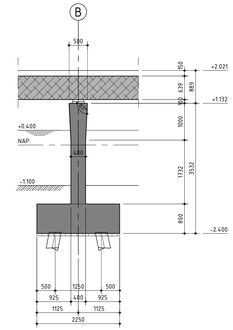

DOORSNEDE D-D
SCHAAL 1:50

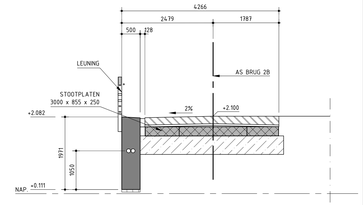

DOORSNEDE F-F
SCHAAL 1:50
MAATVOERING EIND VLEUGELWAND

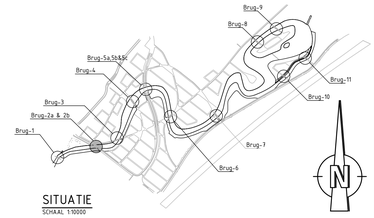

SITUATIE
SCHAAL 1:10000

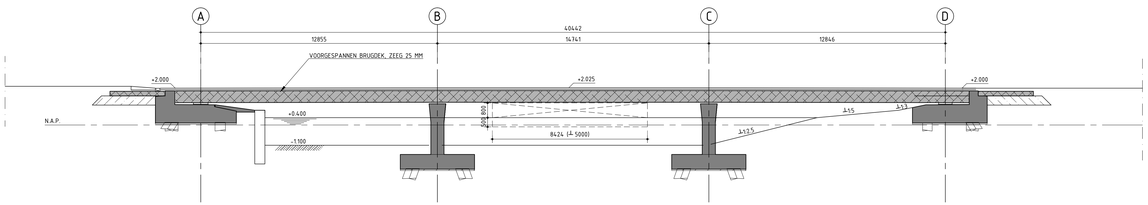

DOORSNEDE B-B
SCHAAL 1:100
LEUNING NIET WEERGEGEVEN

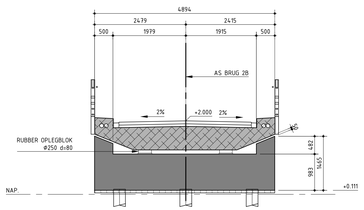

DOORSNEDE G-G
SCHAAL 1:50
DE HOEK TUSSEN STRAMIEN EN VLEUGELWAND VAREERT PER ZIJDE VAN HET LANDHOOFD

AFWERKSTAAT

- ALLE IN HET ZICHT NIEUWE BETONNEN ONDERDELEN VAN DE BRUGGEN ZIJN, TOT 3 METER VANAF HET AANGRENZENDE BETREEDBARE OPPERVLAK, VOORZIEN VAN EEN ANTIGRAFFITI COATING OP BASIS VAN PLANTAARDIGE POLY-SACHAARIDEN.
- BRUGDEK, OVERGANGSPLATEN EN SCHAMPKANTEN AAN DE BOVENKANT GEHYDROFOBEERD
- INSITU BETON UITGEVOERD IN SCHOONBETON CONFORM CUR AANBEVELING 100, BEOORDELINGSKLASSE B-1.
- BRUGDEKKEN UITGEVOERD IN BETONKLEUR OVEREENKOMSTIG KLEURENNDICATIE RAL 7001
- TUSSENSTEUNPUNTEN UITGEVOERD IN BETONKLEUR OVEREENKOMSTIG KLEURENNDICATIE RAL 7043.
- HET BETON VAN DE TUSSENSTEUNPUNTEN OP KLEUR GEBRACHT DOOR TOEPASSING VAN KLEURPIGMENTEN
- KOREVAAR GEBAKKEN KLINKERVERHARDING, SCHIPPERSWAARD ROOD, KEPERVERBAND, DIKFORMMAAT 199x65x85mm. VERHARDINGSRICHTING HAAKS OP BRUGRICHTING OPZETTEN
- WERKVLOER DIK 70 mm

BIJBEHORENDE TEKENINGEN

1172-AB-2022 BRUG 2A EN 2B, PALENPLAN
1172-AB-2024 BRUG 2B, DETAILS

OPMERKINGEN

MATEN IN mm
HOOGTEMAATVOERING IN m
HOEKEN IN DECIMAAL STELSEL (360°)
COÖRDINATEN mm, WEERGEGEVEN IN RD STELSEL

LEGENDA

- GEWAPEND BETON
- PREFAB BETON
- VOORGESPANNEN BETON
- WERKVLOER (d=70)
- KLINKERVERHARDING (BOVENAANZICHT)
- ZANDBED
- ZAND-CEMENT STABILISATIE
- WEGFUNDERING
- METSELWERK
- NATUURSTEEN
- KLINKERVERHARDING (DOORSNEDE)
- GEHYDROFOBEERD

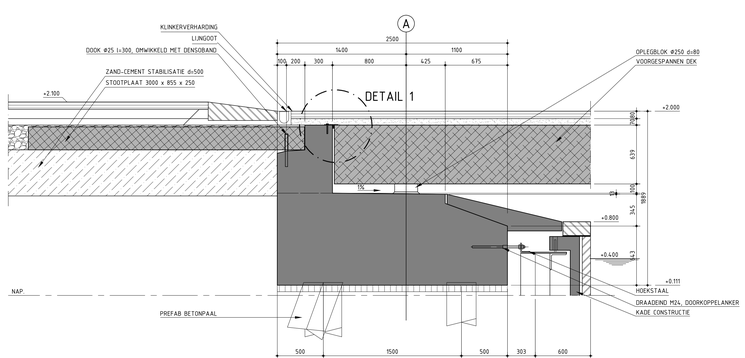

DOORSNEDE C-C
SCHAAL 1:20

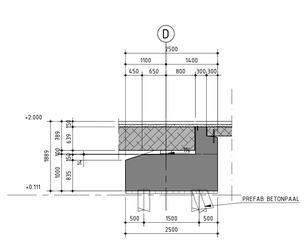

DOORSNEDE E-E
SCHAAL 1:50

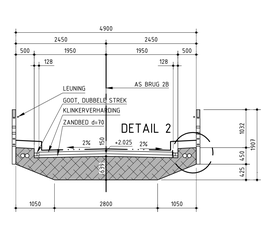

DOORSNEDE J-J
SCHAAL 1:50
PRINCIPE BRUGDEK

AANNEMINGSMAATSCHAPIJ VOBI B.V.
BLARICUMMERMEENT

AS BUILT
BRUG 2B
DOORSNEDEN EN AANZICHTEN

2		
1		
0		
C		
B		
A		
0 21-10-2013	Revise	
Wijzigingen		
Schaal	1: 20/50/100	
Getekend	R. Brouwer	
Gecontroleerd	B.S.J. Blok	1172-AB-2021
Goedgekeurd	R.M. de Rijk	
Datum	21-10-2013	Formaat A0

VOBI BETON- EN WEGENBOUW
Postbus 3
1845 ZJ VINKEVEEN
Telefoon 0297-267231
www.vobi.nl

Tekening: Brug_2B/1172-AB-2021.dwg