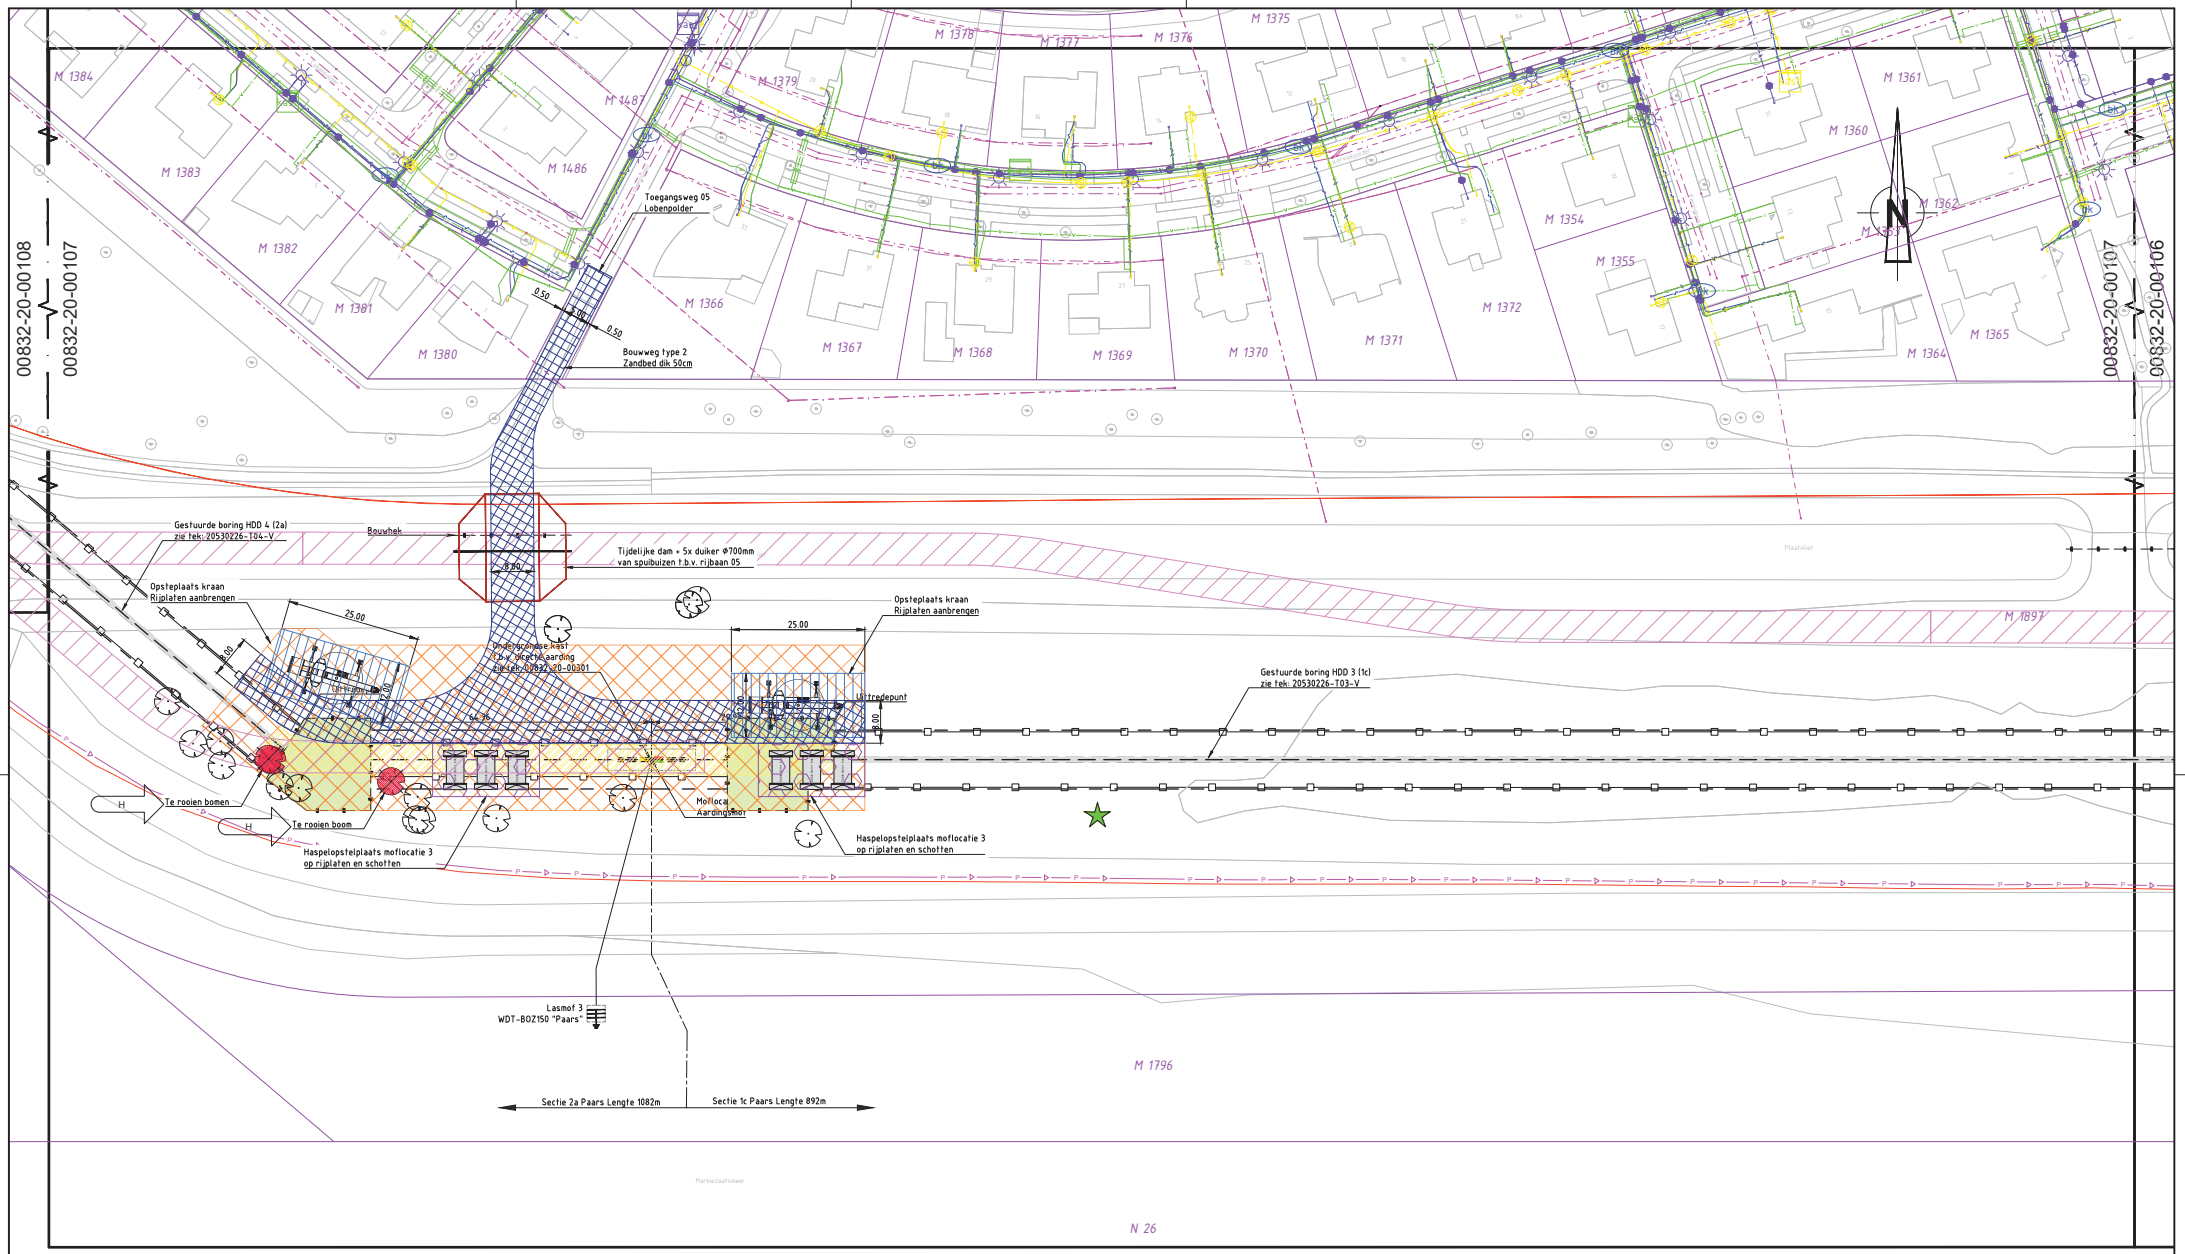

SITUATIE
SCHAAL 1:500

OPMERKINGEN:
- MATEN IN METERS, TENZIJ ANDERS AANGEGEVEN.
- COORDINATEN IN METERS T.O.V. R.D.
- SITUATIE OP BASIS VAN PDOK-BGT (APRIL 2021)
- KADASTERLIJNEN OP BASIS VAN PDOK-BRK (APRIL 2021)
- BESTAANDE KABELS EN LEIDINGEN VOLGENS KLIC ORIENTATIEMELDINGEN (APRIL 2021)

Legenda Werkterrein

Geometrie	Omschrijving
	Hoogspanningstracé 150kV WDT150 - BOZ150
	Gestuurde boring
	Mantelbuizen in open ontgraving
	Bestemmingsstrook
	ZRO strook
	Ontgraafstrook
	Uitlegstrook HDD boring
	Werkstrook
	Werkweg
	Passeerstrook

Legenda Werkterrein

Geometrie	Omschrijving
	Opstel locatie HDD boring afzetten met bouwhek
	Opstelplaats kabel haspels
	Extra werkterrein
	Tijdelijke dam + duiker
	Ontlastconstructie kabels en leidingen
	Opstelplaats kraan
	Bouwhek
	Lozingspunt bodem (indicatief)
	Lozingspunt riool (indicatief)

Legenda KLIC

Geometrie	Omschrijving	Status
	Buisleiding gevaarlijke inhoud	Bestaand
	Datatransport	Bestaand
	Hoogspanning	Bestaand
	Landelijk hoogspanningsnet	Bestaand
	Laagspanning	Bestaand
	Middenspanning	Bestaand
	Gas hoge druk	Bestaand
	Gas lage druk	Bestaand
	Overig	Bestaand
	Water	Bestaand
	Drukriolering	Bestaand
	Riolering vrijverval	Bestaand

Naam: 3e Verbinding Woensdrecht - Bergen op Zoom					Tekeningstatus: UO	
Rev.	Datum revisie	Omschrijving revisie	Gefekend	Datum As-Built	Schaal	Formaat
H	25-02-2022	Te rooien bomen		25-02-2022	1:500	A1

Relatie:
00832-20-00132
00832-20-00301

Tekeningnummer bout of nieuw:

Thema: Verbinding
Categorie: Algemeen
Documenttype: Tracétekening
Object ID: WDT BOZ150P
Omschrijving: Werkstroken routekaart 7
Tennet nummer: 00832-20-00107

00832-20-00107.dwg