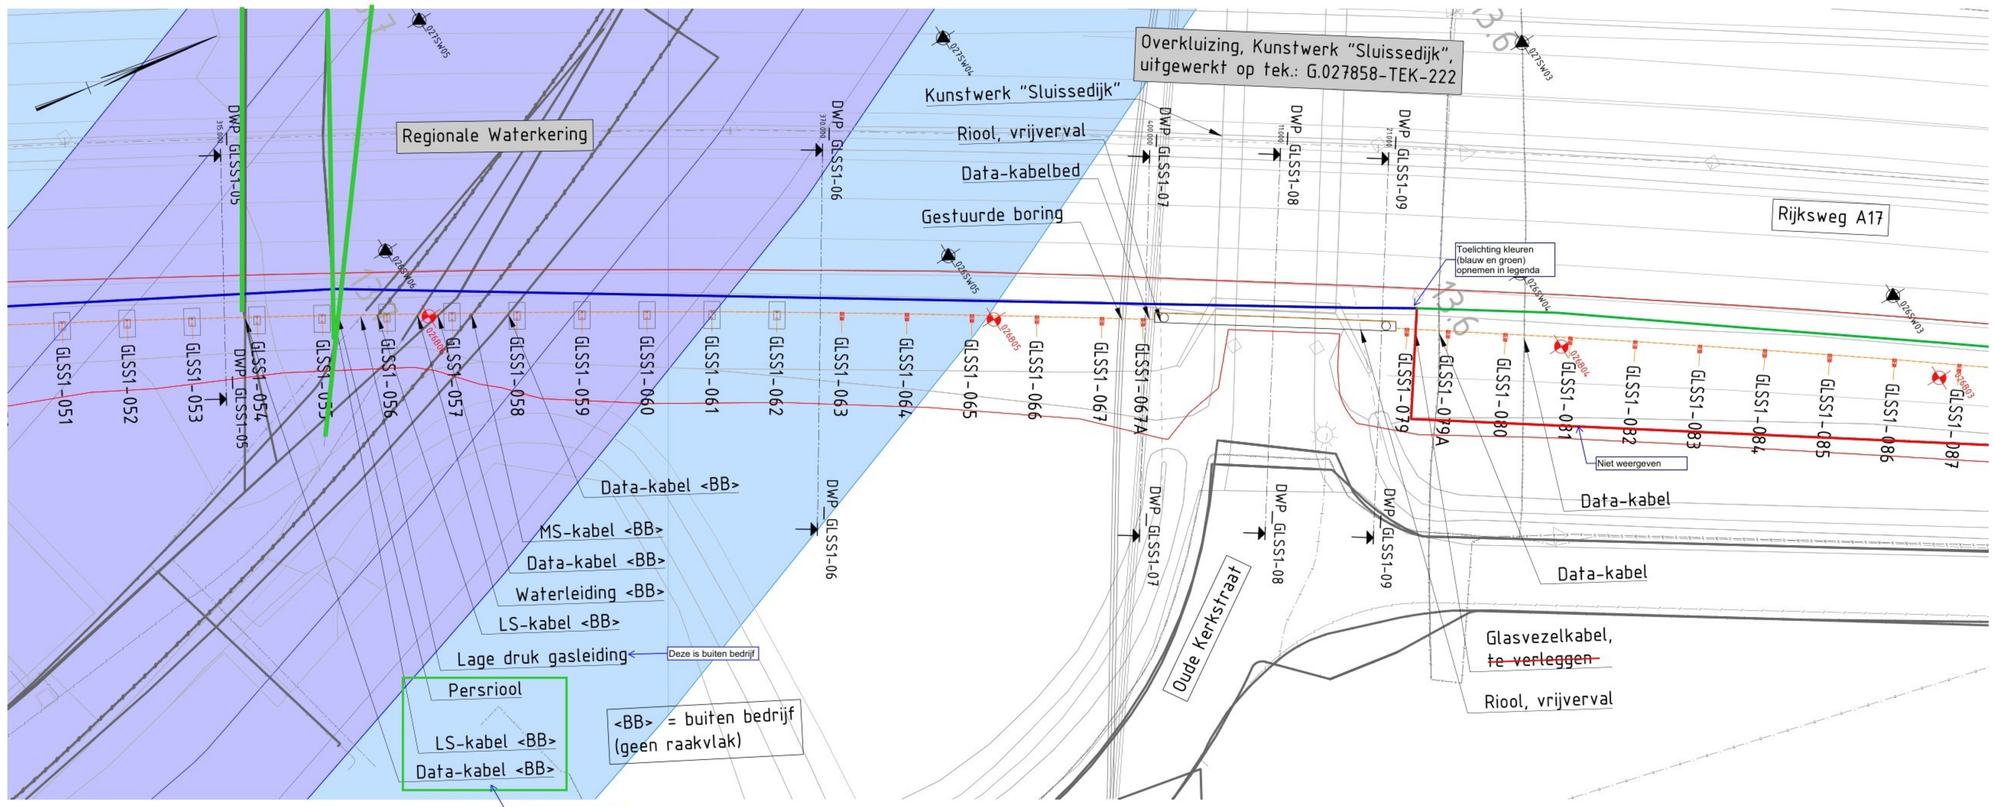

Funderingsplan GLS-S1
schaal 1:200

Fundamentnr GLS-01, UO																
Aanr.	Hoogte Ref.schermlijn (tem.t.o.v. NAP)	Codering Fundatietyp / buispaal / op staal	Type fundatie: elij / buispaal / op staal	Coordinaten hart Onderlijf / buispaal / fundatie op staal			Lengte Fundatietelij / Buispaal. hoogte fundatie op staal (mm)	PPK (mm t.o.v. NAP)	Stelcoordinaten wegzijde		Stelcoordinaten bewzijde		Coordinaten hart ankerplatroon			Aanr.
				X-coordinaat	Y-coordinaat	B.K. buispaal / paal / opstort (mm t.o.v. NAP)			X-coordinaat	Y-coordinaat	X-coordinaat	Y-coordinaat	X-coordinaat	Y-coordinaat	Hoogte OK-verlijdeel (mm t.o.v. NAP)	
GLS01-067A	5268	OST-01	HEA320	94012553	401443508	4897	5500	-603	94012137	401443796	94012969	401443221	94012553	401443508	4967	GLS01-067A
GLS01-068	Overkluizing, Kunstwerk "Sluissedijk", uitgewerkt op tek.: G.027858-TEK-222															GLS01-068
GLS01-069																GLS01-069
GLS01-070																GLS01-070
GLS01-071																GLS01-071
GLS01-072																GLS01-072
GLS01-073																GLS01-073
GLS01-074																GLS01-074
GLS01-075																GLS01-075
GLS01-076																GLS01-076
GLS01-077																GLS01-077
GLS01-078																GLS01-078
GLS01-079	5135	OST-01	HEA320	94026278	401463648	4764	7000	-2236	94025869	401463935	94026687	401463360	94026278	401463648	4834	GLS01-079
GLS01-079A	5121	OST-01	HEA320	94028462	401466757	4750	7000	-2250	94028053	401467045	94028870	401466469	94028462	401466757	4820	GLS01-079A
GLS01-080	5101	OST-01	HEA320	94031122	401471584	4730	7000	-2270	94031113	401471273	94031130	401471895	94031122	401471584	4800	GLS01-080
GLS01-081	5081	OST-01	HEA320	94034986	401475982	4710	7000	-2290	94034578	401476272	94035393	401475692	94034986	401475982	4780	GLS01-081
GLS01-082	5037	OST-01	HEA320	94038475	401480861	4686	7000	-2314	94038069	401481153	94038881	401480569	94038475	401480861	4756	GLS01-082
GLS01-083	5030	OST-01	HEA320	94041995	401485719	4659	7000	-2341	94041590	401486012	94042399	401485425	94041995	401485719	4729	GLS01-083
GLS01-084	4997	OST-01	HEA320	94045521	401490572	4626	7000	-2374	94045117	401490867	94045925	401490277	94045521	401490572	4696	GLS01-084
GLS01-085	4962	OST-01	HEA320	94049066	401495411	4591	7000	-2409	94048664	401495708	94049469	401495115	94049066	401495411	4661	GLS01-085
GLS01-086	4923	OST-01	HEA320	94052631	401500236	4552	7000	-2448	94052230	401500534	94053032	401499937	94052631	401500236	4622	GLS01-086
GLS01-087	4884	OST-01	HEA320	94056229	401505036	4513	7000	-2487	94055828	401505336	94056628	401504735	94056229	401505036	4583	GLS01-087

Aanvulling tabel: De rode kleur (as GLS51-062/063) betreft een overgang naar een ander type fundering (zwaardere of lichtere fundatiestijl, fundatiestijl naar buispaal of buispaal naar fundatiestijl).

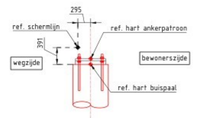

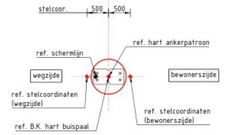

Referentie hooghes fundering, eindvelden
tpv asnummer: GLSS1-001 t/m 004 & GLSS1-099 t/m 102
schaal 1:50

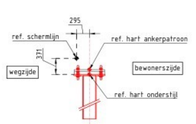

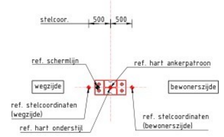

Referentie hooghes fundering, tussenvelden
tpv asnummer: GLSS1-005 t/m 047, GLSS1-063 t/m 067 & GLSS1-079 t/m 098
schaal 1:50

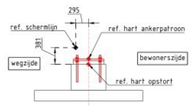

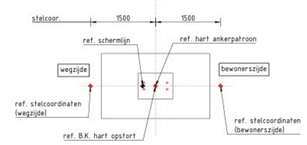

Referentie hooghes fundering, tussenvelden tpv waterkering
tpv asnummer: GLSS1-048 t/m 062
schaal 1:50

Algemeen:
- Maaiken in 360 graden stelsel
- Maatvoering in mm, tenzij anders aangegeven
- Peilmaten in m t.o.v. N.A.P.
- Coordinaten in mm t.o.v. rijksdriehoeksstelsel
- Referentielijn X, Y is 1.0m laardeuvel t.b.v. binnenkant rechterkantstreep / -wegmarkering
- Referentielijn X, Y is 6.4m buitstwerkl t.b.v. binnenkant rechterkantstreep / -wegmarkering
- Referentielijn Z is binnenkant rechterkantstreep / -wegmarkering

Gekoppelde Krefs (d.d. 25-03-26)
onderlegger_ATFS_GLS-S1_UO_v001.dwg
Projectvoorschrift ATFS.dwg
xref-ATFSB-BOR-Boringen_v001.dwg
xref-ATFSB-DTB-Bestaand Digitaal Model 3D_v003.dwg
xref-ATFSB-GRW-Gebied regionale waterkering_v002.dwg
xref-ATFSB-GRO-Systeemgrens_S1_v002.dwg
xref-ATFSB-K&L-Levering 2H20%1TWx_1.dwg
Xref-ATFSB-K&L-Verleggen trace_v002.dwg
xref-ATFSB-SON-Sonderingen_v001.dwg

Renvooi:
- Geluidsscherm lijn
- Grondbermlijn
- Andere, te bouwen, geluidsschermen
- Andere, te bouwen, grondbering
- K&L, portalen, ecl.
- Bestaande ondergrond
- Systeemgrens
- Fundatie, staken onderstijl
- Fundatie, op staal
- Overkluizing, voorzien van twee buispalen
- Fundatie, buispaal
- GLS1-xxx Strrkenlocatie
- Boringen Locatie uitgevoerde boringen
- Sonderingen Locatie uitgevoerde sondering
- 213 Locatie hectometreringsbordje
- Regionale waterkering, beschermingszone A (blauw)
- Regionale waterkering, beschermingszone B (lichtblauw)

Bij dit object behorende tekeningen:
- G.027858-TEK-250 UO Funderingsplan GLS-S1, blad 1 van 4;
- G.027858-TEK-251 UO Funderingsplan GLS-S1, blad 2 van 4;
- G.027858-TEK-252 UO Funderingsplan GLS-S1, blad 3 van 4;
- G.027858-TEK-253 UO Funderingsplan GLS-S1, blad 4 van 4;
- G.027858-TEK-254 UO Aanzichtstekening GLS-S1, blad 1 van 4;
- G.027858-TEK-255 UO Aanzichtstekening GLS-S1, blad 2 van 4;
- G.027858-TEK-256 UO Aanzichtstekening GLS-S1, blad 3 van 4;
- G.027858-TEK-257 UO Aanzichtstekening GLS-S1, blad 4 van 4;
- G.027858-TEK-258 UO Doorsnede-/detailtekening GLS-S1, blad 1 van 2;
- G.027858-TEK-259 UO Doorsnede-/detailtekening GLS-S1, blad 2 van 2;
- G.027858-TEK-260 UO Overzichtstekening GLS-S1;
- G.027858-TEK-268 UO Bovengrondse Infra GLS-S1 & GLS-S2;

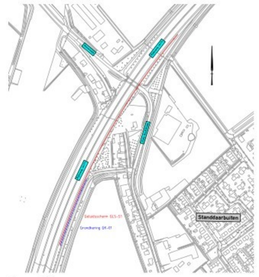

Overzicht
schaal 1:5000

heijmans
Heijmans Infra BV
Graafseboaan 67 Postbus 37 T +31 (0)13 543 58 73
5245 JT Rosmalen 5240 AA Rosmalen

Rijkswaterstaat
Ministerie van Infrastructuur en Waterstaat

hoofdafdeling: Wegspecialismen
afdeling: Geluidbeheersing

Geluidsschermen A17 Standdaarbuiten

Geluidsscherm GLS-S1 (T043_01)
Funderingsplan, blad 3 van 4
km 13.445 (A17) - km 14.041 (A17)
Uitvoeringsontwerp (UO)

documenttype	Tekening				
behoort bij					
in 4	bladen, blad nr. 3				
formaat	A0 (84.1x1189)				
schaal	zie Tek.				
getekend	[redacted]	per	d.d. 25-03-2026	projectcode	G.027858
gecontroleerd		per	d.d. 25-03-2026	Zaaknummer	31193235
geauthoriseerd		per	d.d. 25-03-2026	dienstcode	
vrijgegeven		per	d.d. 25-03-2026	gesteld	d.d.
status	Concept	versie 0.1		regnr.	G.027858-TEK-252

Bestandsnaam: G:\Werk\Schuldfiet - Heijmans N.V\Werk\Werk\Project Jumbo\G_027858_GLS_A17 Sluissedijk\Tek\G.027858-TEK-252.DWG
Plotdatum: 25-03-2026 Plotter: DWG To PDF.pc3 Layout: 1 Model: Model